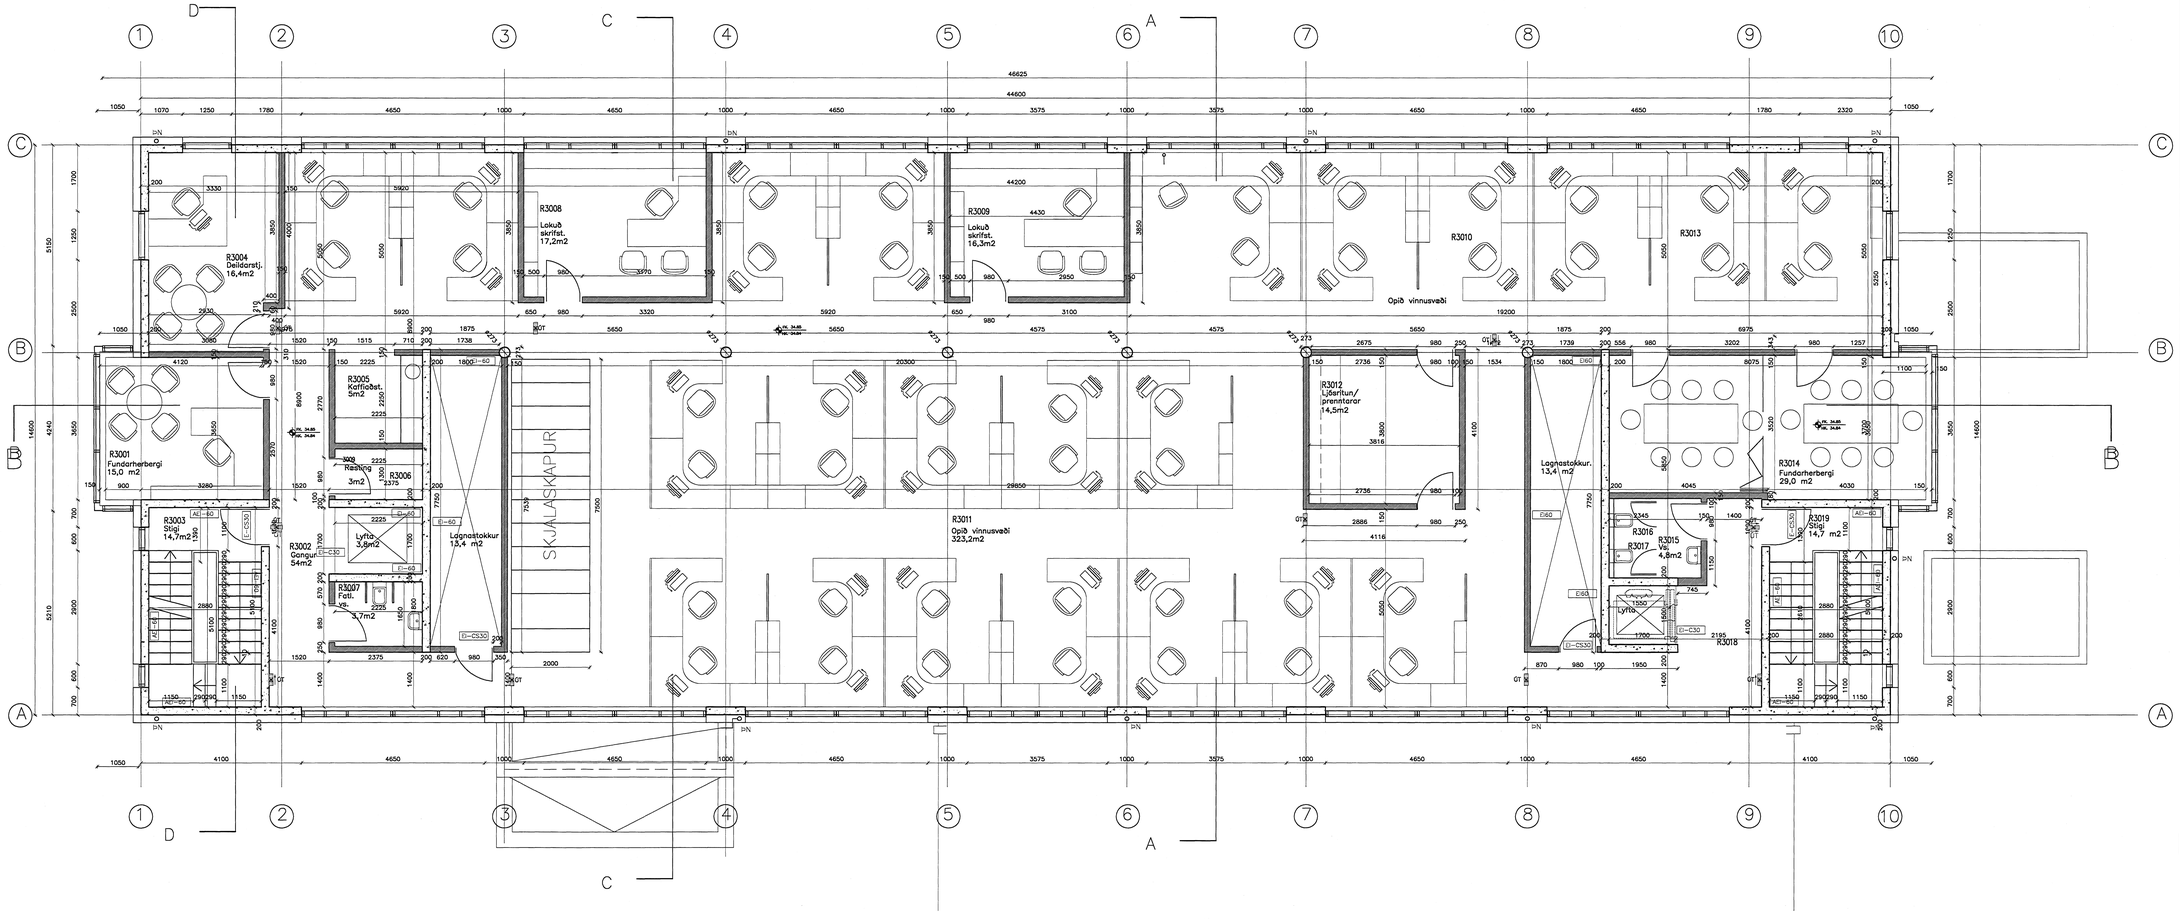

Samþykkt þann
18 OKT. 2007
Byggingfulltrúinn í Hafnarfirði
F.h.Sigurbjartur Halldórsson

G: 08.10.2007 Reyndateikningar
F: 30.03.2006 ferði til feranlegan vegg í fundarherbergi
E: 7.2.2006 hurðum í lagnastokkum breytt
D: 19.12.2005 Innra skipulagi og sólum breytt
C: 1.11.2005 sólum og hurðaopum breytt
B: 24.05.2005
A: 08.11.2004

BREYTINGAR: DAGS:

LYKILMYND:

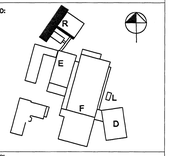

VERKKAUPI:

actavis

REYKJAVÍKURVEGUR 80.
R-RANNSÓKNARHÚS

REYNDARTEIKNINGAR

3.HÆÐ

VERK: DAGS: 21.10.2004
KVARÐI: 1:50 TEIKNAÐ:
SKRÁ: .DWG

ÚTI INNI

ARKITEKTAR

HINGHOLTSSTRÆTI 27 101 REYKJAVÍK
SÍMAR 5527660 & 5627660 FAX 5527661
NETFANG ui@ui.is
VEFFANG http://www.ui.is

BALDUR Ó. SVAVARSSON ARKITEKTAR FAÍ

JÓN HÖR ÍKORVALDSSON ARKITEKTAR FAÍ
021256-7579

TEIKNINGANR: A-R-203 BREYTING: G