


- H:08.10.2007 Reyndarteikningar
- G:16.1.2006 hurðum aðlögð í lögstæðum og hurðaropi milli rýmis 2008 og rýmis 2010 breytt
- F:16.1.2006 hurðaropi að rennsóknarstofum 2008 og 2010 breytt/mótaetning lagfæra
- E:3.1.2006 Inni gluggum og mótaetningum breytt
- D:19.12.2005 Inna skjalagl, sölu og Inni gluggum breytt
- C:1.11.2005
- B:24.05.2005
- A: 08.11.2004

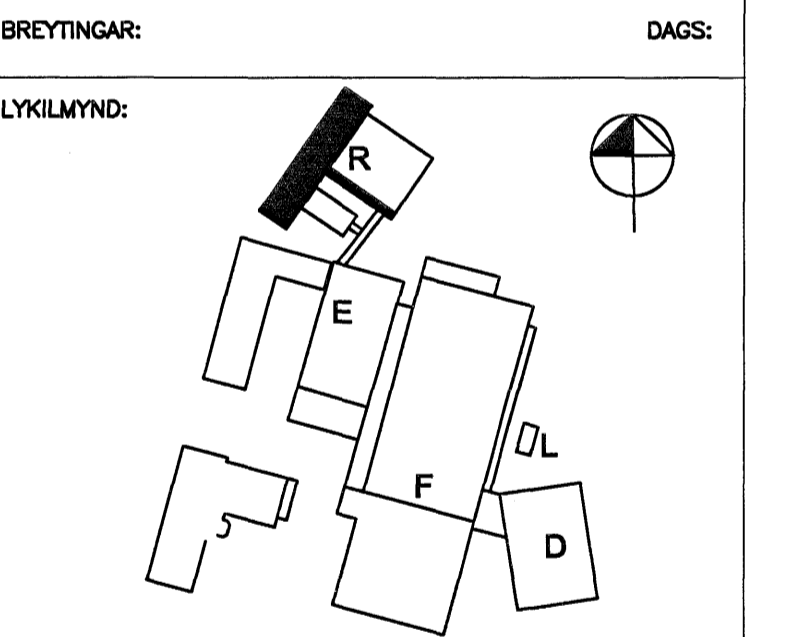

VERKGAUFI:

REYKJANÁRVEÐUR 80.
R-RENNISÓKNARHÖS

REYNDARTEIKNINGAR
2.HÆÐ

VERK: DAGS: 21.10.2004

KVARD: 1:50 TEKNAD:

SKRÁ: .DWG

ÚTI INNI

ARKITEKTAR

ÞINGHOLTSSTRÆTI 27 101 REYKJANÁR
SMAR 5527660 & 5627660 FAX 5527661
NETFANG u@u.is
VEFANG http://www.u.is

BALDUR G. SWARSSON ARKITEKTAR FAN

JÓN HÖR ÞORVALDSSON ARKITEKTAR FAN

TEIKNINGAR: **A-R-202** BREYTING: **H**