


- J:08.10.2007 Reyndartekningar
- I: 30.03.2006 hurð snið 1 rými 1013
- H: 7.2.2006 hurðum snið 1 f. lagnastokkum
- G: 3.1.2006 inni-gluggum og málsetningum breytt
- F: 19.12.2005 innri skýplögslutum og inni gluggum breytt
- D: 13.05.2005 Sjá breytingarskýrslu, kottar
- C: 10.02.2005 yfirflamir
- B: 14.01.2005
- A: 08.11.2004

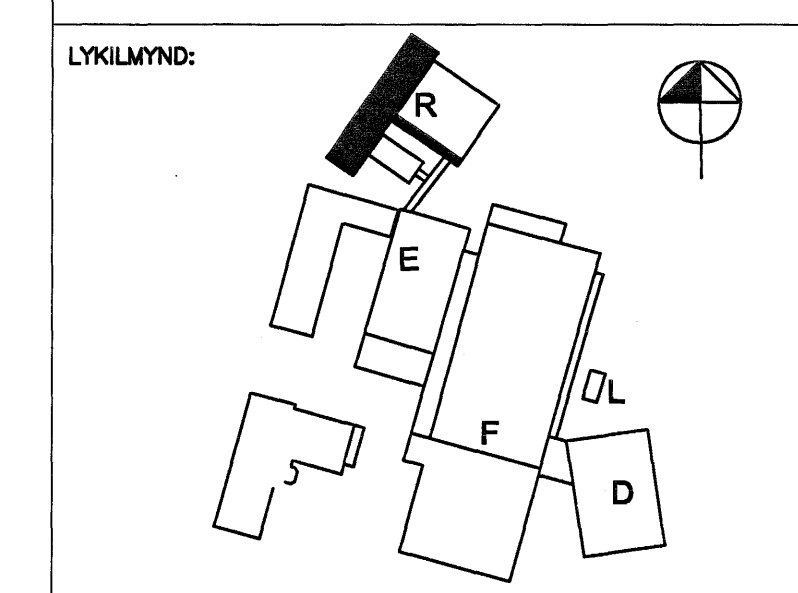

VERKHAUPLI:

actavis
REYKJAVIKURVEGUR 80.
R-RANNSÓKNARHUS

REYNDARTEIKNINGAR
1.HÉÐ

VERK: DAGS: 21.10.2004
KVARD: 1:50 TEIKNAD:
SKRÁ: .DWG

ÚTI INNI
ARKITEKTAR

ÞINGHOLTSSTRÆTI 27 101 REYKJAVÍK
SÍMAR 5527660 & 5527660 FAX 5527661
NETIÐ 5000000@utinni.is
VEFANG http://www.utinni.is
BALDUR G. SWARINSSON ARKITEKTAR FAI
JÓN ÞÓR HORNALDISSON ARKITEKTAR FAI

TEIKNINGAR: **A-R-201** BREYTING: **J**