


Samykktt þann
18 OKT. 2007
Byggingulfræðingur í Hafnarfirði
F.h. Sigurbjartur Hallgrímsson

- H 08.10.2007 Reyniartekningar
- G 19.12.2005 sálum, brúnaðrófum og ljóða hurða breytt
- F 1.11.2005 Hurðapöpum og sálum breytt
- E 22.02.2005
- D 15.02.2005
- C 14.01.2005
- B 03.12.2004
- A 08.11.2004

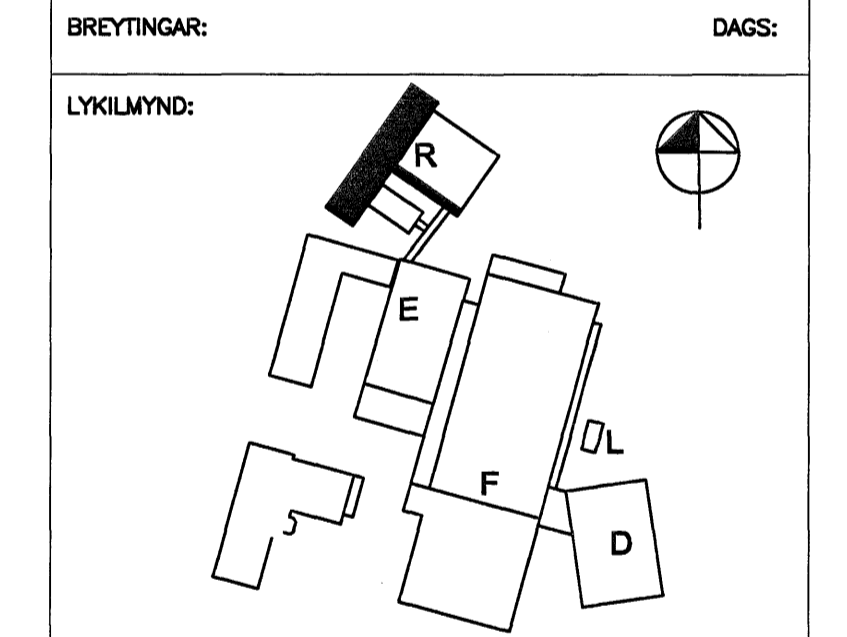

VERKGAUPI:

actavis
REYKJAVIKURVEGUR 80,
R-RANNSÓKNARHG

REYNDARTEKNINGAR
KJALLARI

VERK: DAGS: 21.10.2004
KVARD: 1:50 TEIKNAD:
SKRÁ: .DWG

ÚTI INNI
ARKITEKTAR

ÞINGHOLTSSÍÐRETTI 27 101 REYKJAVÍK
SMAR 5527660 & 5627660 FAX 5527661
NETFANG: utu@ut.is
VETTANG: <http://www.ut.is>
BALDUR G. SWARSSON ARKITEKTAR FAI

JÓN ÞÓR ÞORVALDSSON ARKITEKTAR FAI
021256-7579
TEIKNINGARNR: **A-R-200** BREYTING: **H**