


HÚS 15 - PLATA YFIR 4. HÆÐ (ÞAKVIRKI) - 1:50

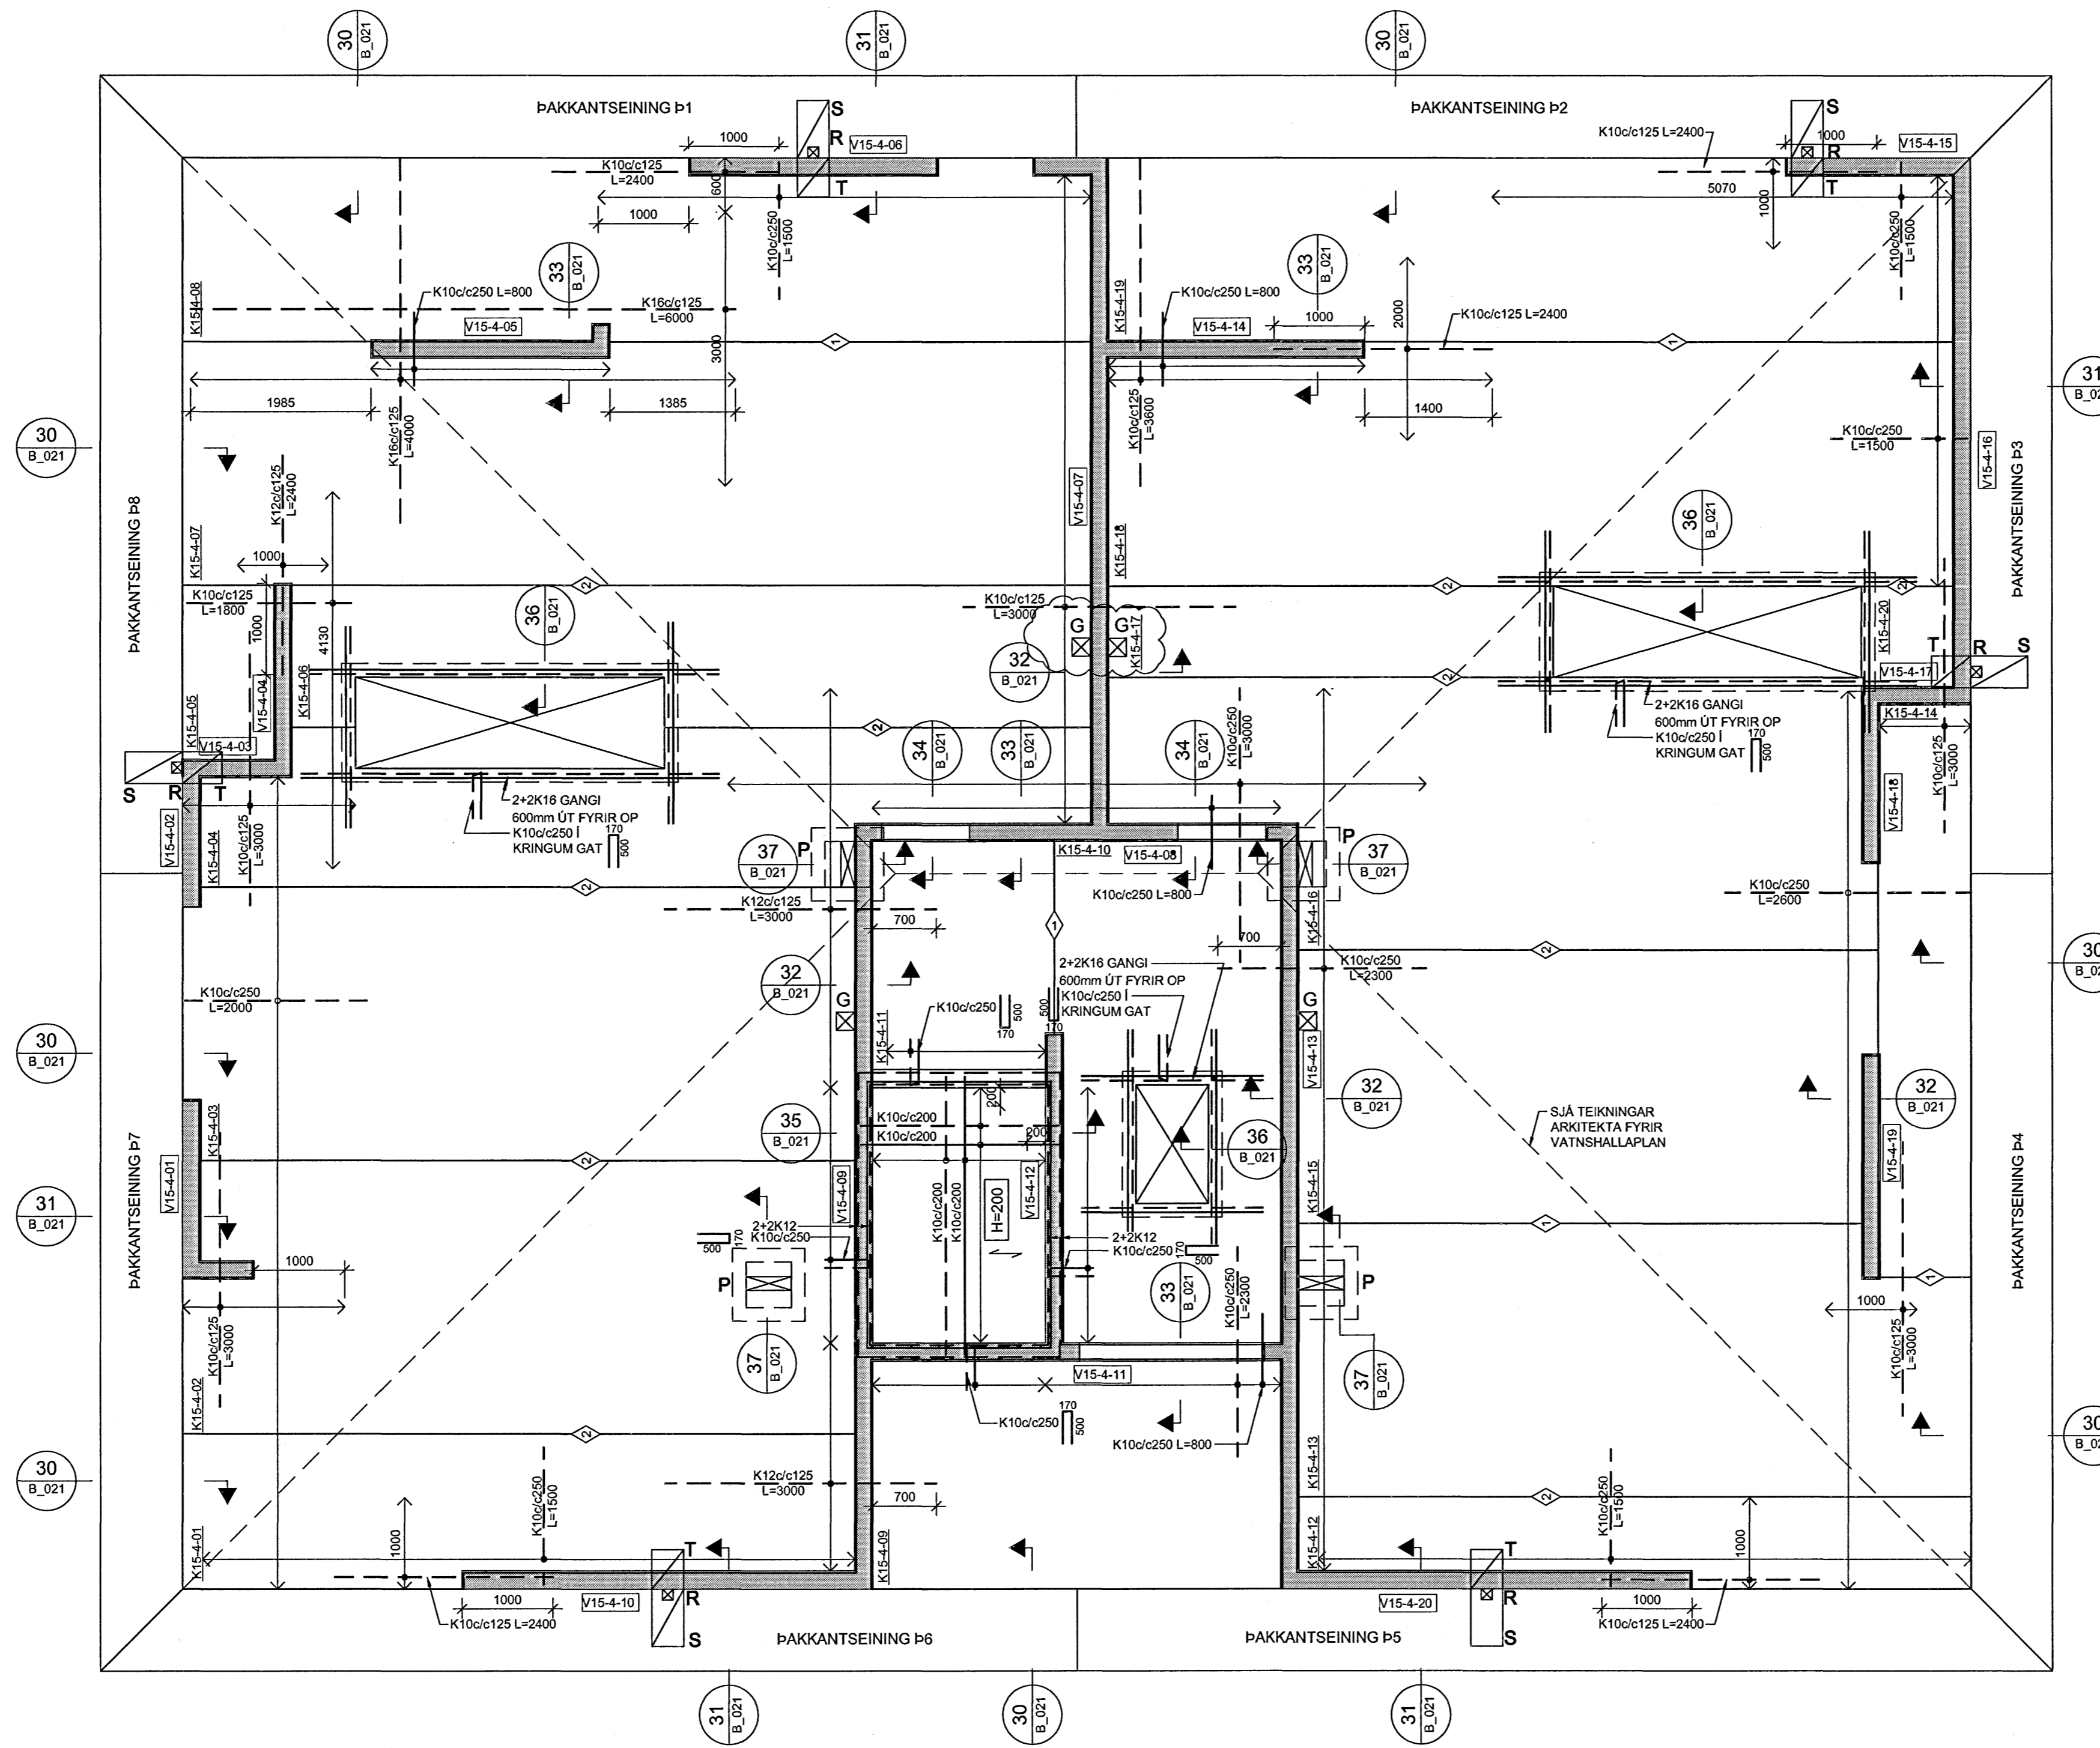

SKÝRINGAR:

- ÖLL MÁL ERU Í MILLIMETURM, ALLIR KÓTAR ERU Í METRUM
- ALLA VEGGI SKAL BENDA MEÐ K100/c250 LÖÐRÉTT OG K100/c150 LÁRÉTT NEMA ANNAD SÉ SÉRSTAKLEGA TILGREINT - SJÁ ALMENN SNID FYRIR VEGGBENDINGU Í KRINGUM OP OG Á SAMSKYTTUM
- ÞAR SEM PLÖTUBENDING ER SÝND Í KRINGUM OP, SVALIR O.Þ.H SKAL JÄRN ÁVALT GANGA SKEYTILENGD FRAM YFIR, NEMA ANNAD SÉ TILGREINT.
- ÞAR SEM PLÖTUBENDING ER SÝND YFIR VEGGJUM SKAL HÚN ALMENNT VERA MIDJUSETT YFIR VEGG NEMA ANNAD SÉ TILGREINT.
- ALMENNT ERU ALLAR PLÖTUR 285mm KÜLUPLÖTU Í ÞÖÐUM OG 455mm KÜLUPLÖTUR YFIR BÍLAGEYMSLU NEMA ANNAD SÉ SÉRSTAKLEGA TILGREINT
- ALLAR SVALIR ERU FORSTEYPTAR

TÁKN:


- GAT Í VEGG EDA PLÖTU
- 200mm DJÚPT ÚRTAK Í EFRI BRÚN Á PLÖTU
- ÓSAMFELLDUR VEGGUR Á HÆÐINI FYRIR OFAN

TÁKNAR SKEYTINGU Í NEDRI BRÚN Á MILLI KÜLUPLATNA SJÁ TÖFLU


- K100/c250 L=1000
- K100/c125 L=1000
- K120/c125 L=1000

BENDINGU Í EFRI BRÚN SKAL SKEYTA MEÐ K100/c375 L=1000 NEMA ANNAD SÉ TILGREINT

TÁKNAR JÄRNAMOTTU Á INNHORNUM MEÐ SAMSKONAR JÄRNUM OG YFIR ÁSETUM VIÐ HORN

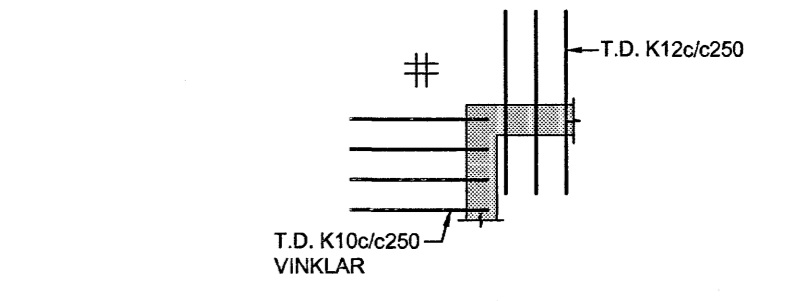

JAFNGILDIR:

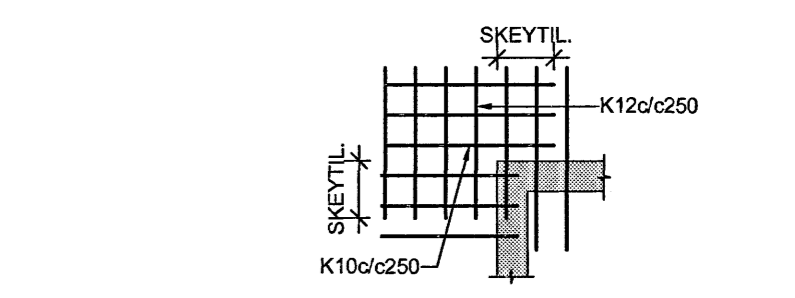

Bygginguáttírói Helmarfjandar
Afgreitt þann
22. JUN 2006

ATH:
JÄRN Í EFRI BRÚN SKAL LEGGJA MEÐ 30mm HULU FRÁ EFRI BRÚN STEYPU, Þ.E. JÄRNUM SKAL HALLA MEÐ STEYPTU YFIRBORDI

TILVÍSANIR:
ALMENNAR SKÝRINGAR SJÁ BL. NR. B(15-21)_001

A	03.01.08	FÆRSLA GATA	HE	GG
BR	DAGS	BREYTING	REKL	TEKNI
NORÐURBAKKI 15				
BURDARVIRKI				
PLATA YFIR 4.HÆÐ				
GRUNNMÝND				
MKV:	1:50			
DAGS:	01.12.2005			
HANNAÐ/TEKNI:	HEGG			
VERKNR:	05104			
		Kennitala: 600105-1400 Lengdala: 4 110 Reykjavík Sími: 017-2300 Síðafóni: 017-3081 Netfang: conis@conis.is Veffang: www.conis.is		
YFIRFARIR:	ÞÓ			
SAMÞYKKT:				
KENNTALA:	130657-4439			
TEKNI NR:	B(15)_109			
BR:	A			

GÓT OG ÚRTÖK Í VEGGI OG PLÖTUR FYRIR HÚS 15 OG 19:

NR.	STÆRÐ	*HÆÐ	NR.	STÆRÐ	*HÆÐ
A	150x100	2760	N	150x400	
B	200x200	2500	O	150x850	
C	200x200	2510	P	150x500	
D	725x200	2660	Q	150x600	
E	300x300	2350	R	120x120	
F	300x200	2560	S	630x350	
G	200x200		T	430x350	
H	500x200	2660	U	150x100	1730
I	500x150		V	150x100	
J	350x200x200		X	150x700	
K	200x200x200		Z	300x600	
L	150x150				
M	150x300				

* HÆÐ = HÆÐ FRÁ STEYPUKÓTA Á NEDRI BRÚN GATS

