HÚS 15 - PLATA YFIR 3. HÆÐ - 1:50

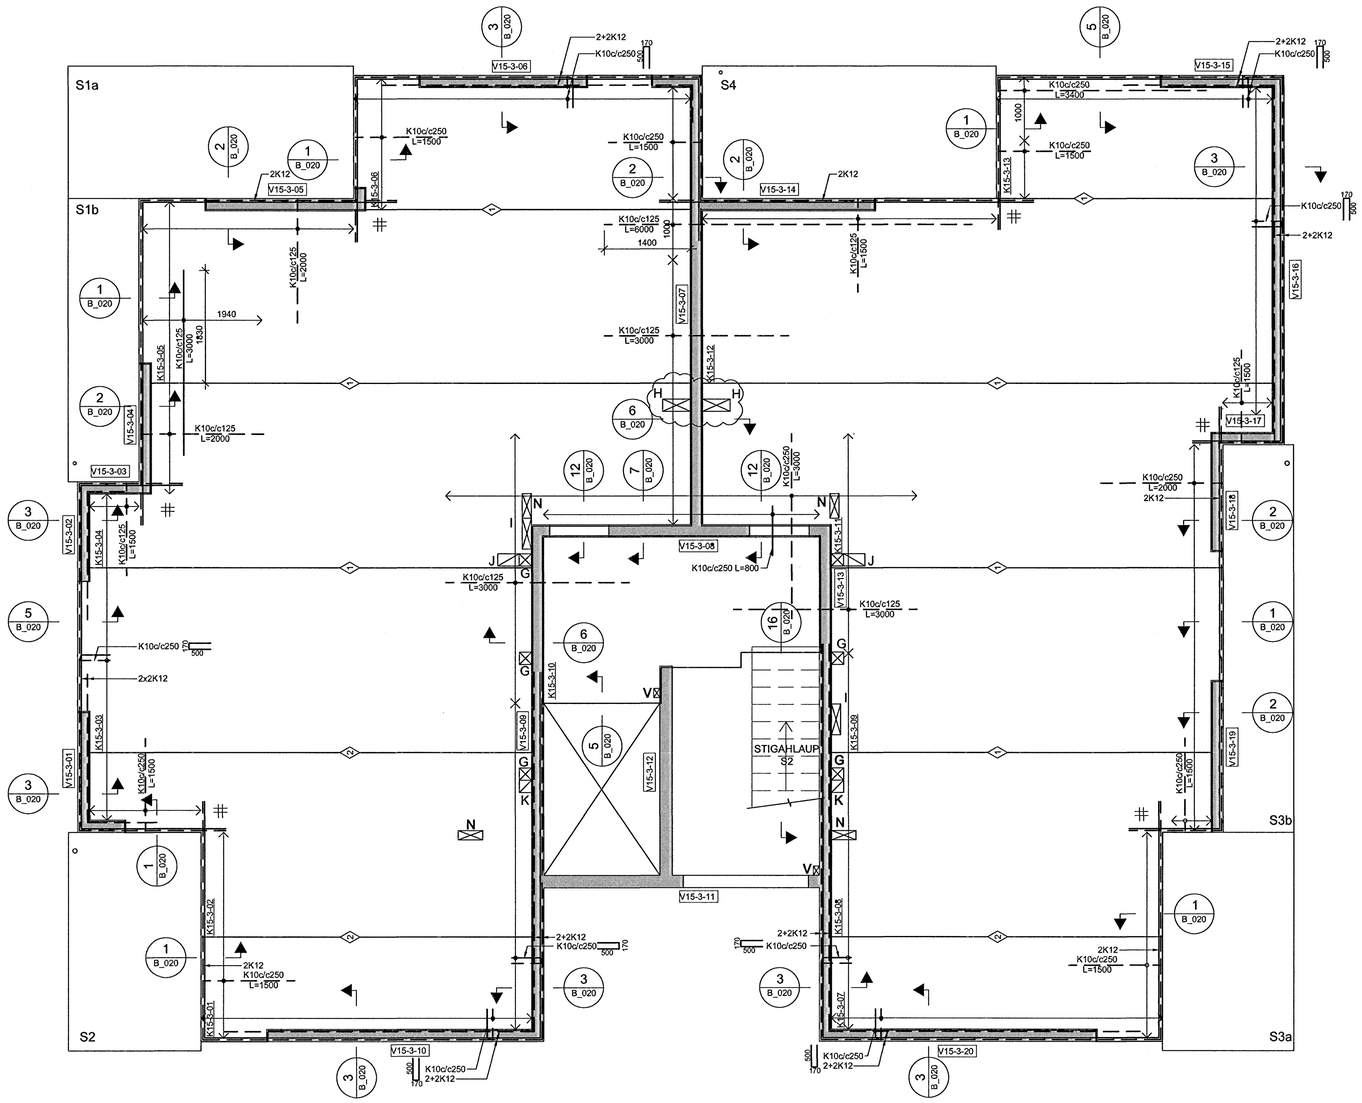

ÁRITUN SAMRÆMINGARHÖNNUÐAR

Kt. 110457-2789

SKÝRINGAR:

- ÖLL MÁL ERU Í MILLIMETRUM, ALLIR KÓTAR ERU Í METRUM
- ALLA VEGGI SKAL BENDA MEÐ K10c/c250 LÓÐRÉTT OG K10c/c150 LÁRÉTT NEMA ANNAÐ SÉ SÉRSTAKLEGA TILGREINT - SJÁ ALMENN SNIÐ FYRIR VEGGBENDINGU Í KRINGUM OP OG Á SAMSKEYTUM
- ÞAR SEM PLÖTUBENDING ER SÝND Í KRINGUM OP, SVALIR O.Þ.H SKAL JÁRN ÁVALT GANGA SKEYTILENGD FRAM YFIR, NEMA ANNAÐ SÉ TILGREINT.
- ÞAR SEM PLÖTUBENDING ER SÝND YFIR VEGGJUM SKAL HÚN ALMENNT VERA MIÐJUSETT YFIR VEGG NEMA ANNAÐ SÉ TILGREINT.
- ALMENNT ERU ALLAR PLÖTUR 285mm KÚLUPLÖTU Í ÍBÚÐUM OG 455mm KÚLUPLÖTUR YFIR BÍLAGEYMSLU NEMA ANNAÐ SÉ SÉRSTAKLEGA TILGREINT
- ALLAR SVALIR ERU FORSTEYPTAR

TÁKN:

GAT Í VEGG EÐA PLÖTU

200mm DJÚPT ÚRTAK Í EFRI BRÚN Á PLÖTU

ÓSAMFELLDUR VEGGUR Á HÆÐINNI FYRIR OFAN

TÁKNAR SKEYTINGU Í NEÐRI BRÚN Á MILLI KÚLUPLATNA SJÁ TÖFLU

1 K10c/c250 L=1000

2 K10c/c125 L=1000

3 K12c/c125 L=1000

BENDINGU Í EFRI BRÚN SKAL SKEYTA MEÐ K10c/c375 L=1000 NEMA ANNAÐ SÉ TILGREINT

TÁKNAR JÁRNAMOTTU Á INNHORNUM MEÐ SAMSKONAR JÁRNUM OG YFIR ÁSETUM VIÐ HORN

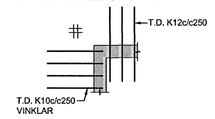

JAFNGILDIR:

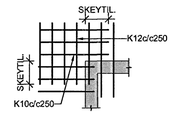

Byggingarfulltrúi Hafnarfjarðar
Afgreitt þann
22. MAÍ 2006

TILVÍSANIR:

ALMENNAR SKÝRINGAR . . . . . SJÁ BL. NR. B(15-21)_001

GÖT OG ÚRTÖK Í VEGGI OG PLÖTUR FYRIR HÚS 15 OG 19:

NR.	STÆRÐ	*HÆÐ	NR.	STÆRÐ	*HÆÐ
A	150x100	2760	N	150x400	
B	200x200	2500	O	150x850	
C	200x200	2510	P	150x500	
D	725x200	2660	Q	150x600	
E	300x300	2350	R	120x120	
F	300x200	2560	S	630x350	
G	200x200		T	430x350	
H	500x200	2660	U	150x100	1730
I	500x150		V	150x100	
J	350x200x200		X	150X700	
K	200x200x200		Z	300x600	
L	150x150				
M	150x300				

* HÆÐ = HÆÐ FRÁ STEYPUKÓTA Á NEÐRI BRÚN GATS

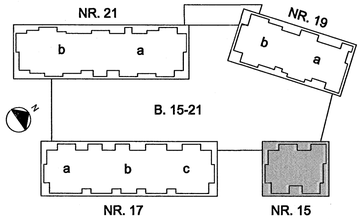

A	03.01.'06	FÆRSLA GATA	HE GG
BR.	DAGS.	BREYTING	REIKN. TEIKN.

NORÐURBAKKI 15

BURÐARVIRKI

PLATA YFIR 3.HÆÐ

GRUNNMYND

MKV.:	1:50
DAGS.:	01.12.2005
HANNAÐ/TEIKN.:	HE/GG
VERKNR.:	05104

ÍAV

YFIRFARIÐ: ÞÓ

SAMÞYKKT:

KENNITALA: 130657-4439

Conís
Verkfræðiráðgjöf
Kennitala: 600105-1400
Lynghálsi 4,
110 Reykjavík
Sími: 517-3000
Bréfsími: 517-3081
Netfang: conis@conis.is
Veffang: www.conis.is

TEIKN. NR: B(15)_108 BR: A

008-PLATA YFIR 3.HÆÐ/B(15)_108