


HÚS 15 - PLATA YFIR 2. HÆÐ - 1:50

ÁRTUN SAMRÆMINGARÞINGUNGAR

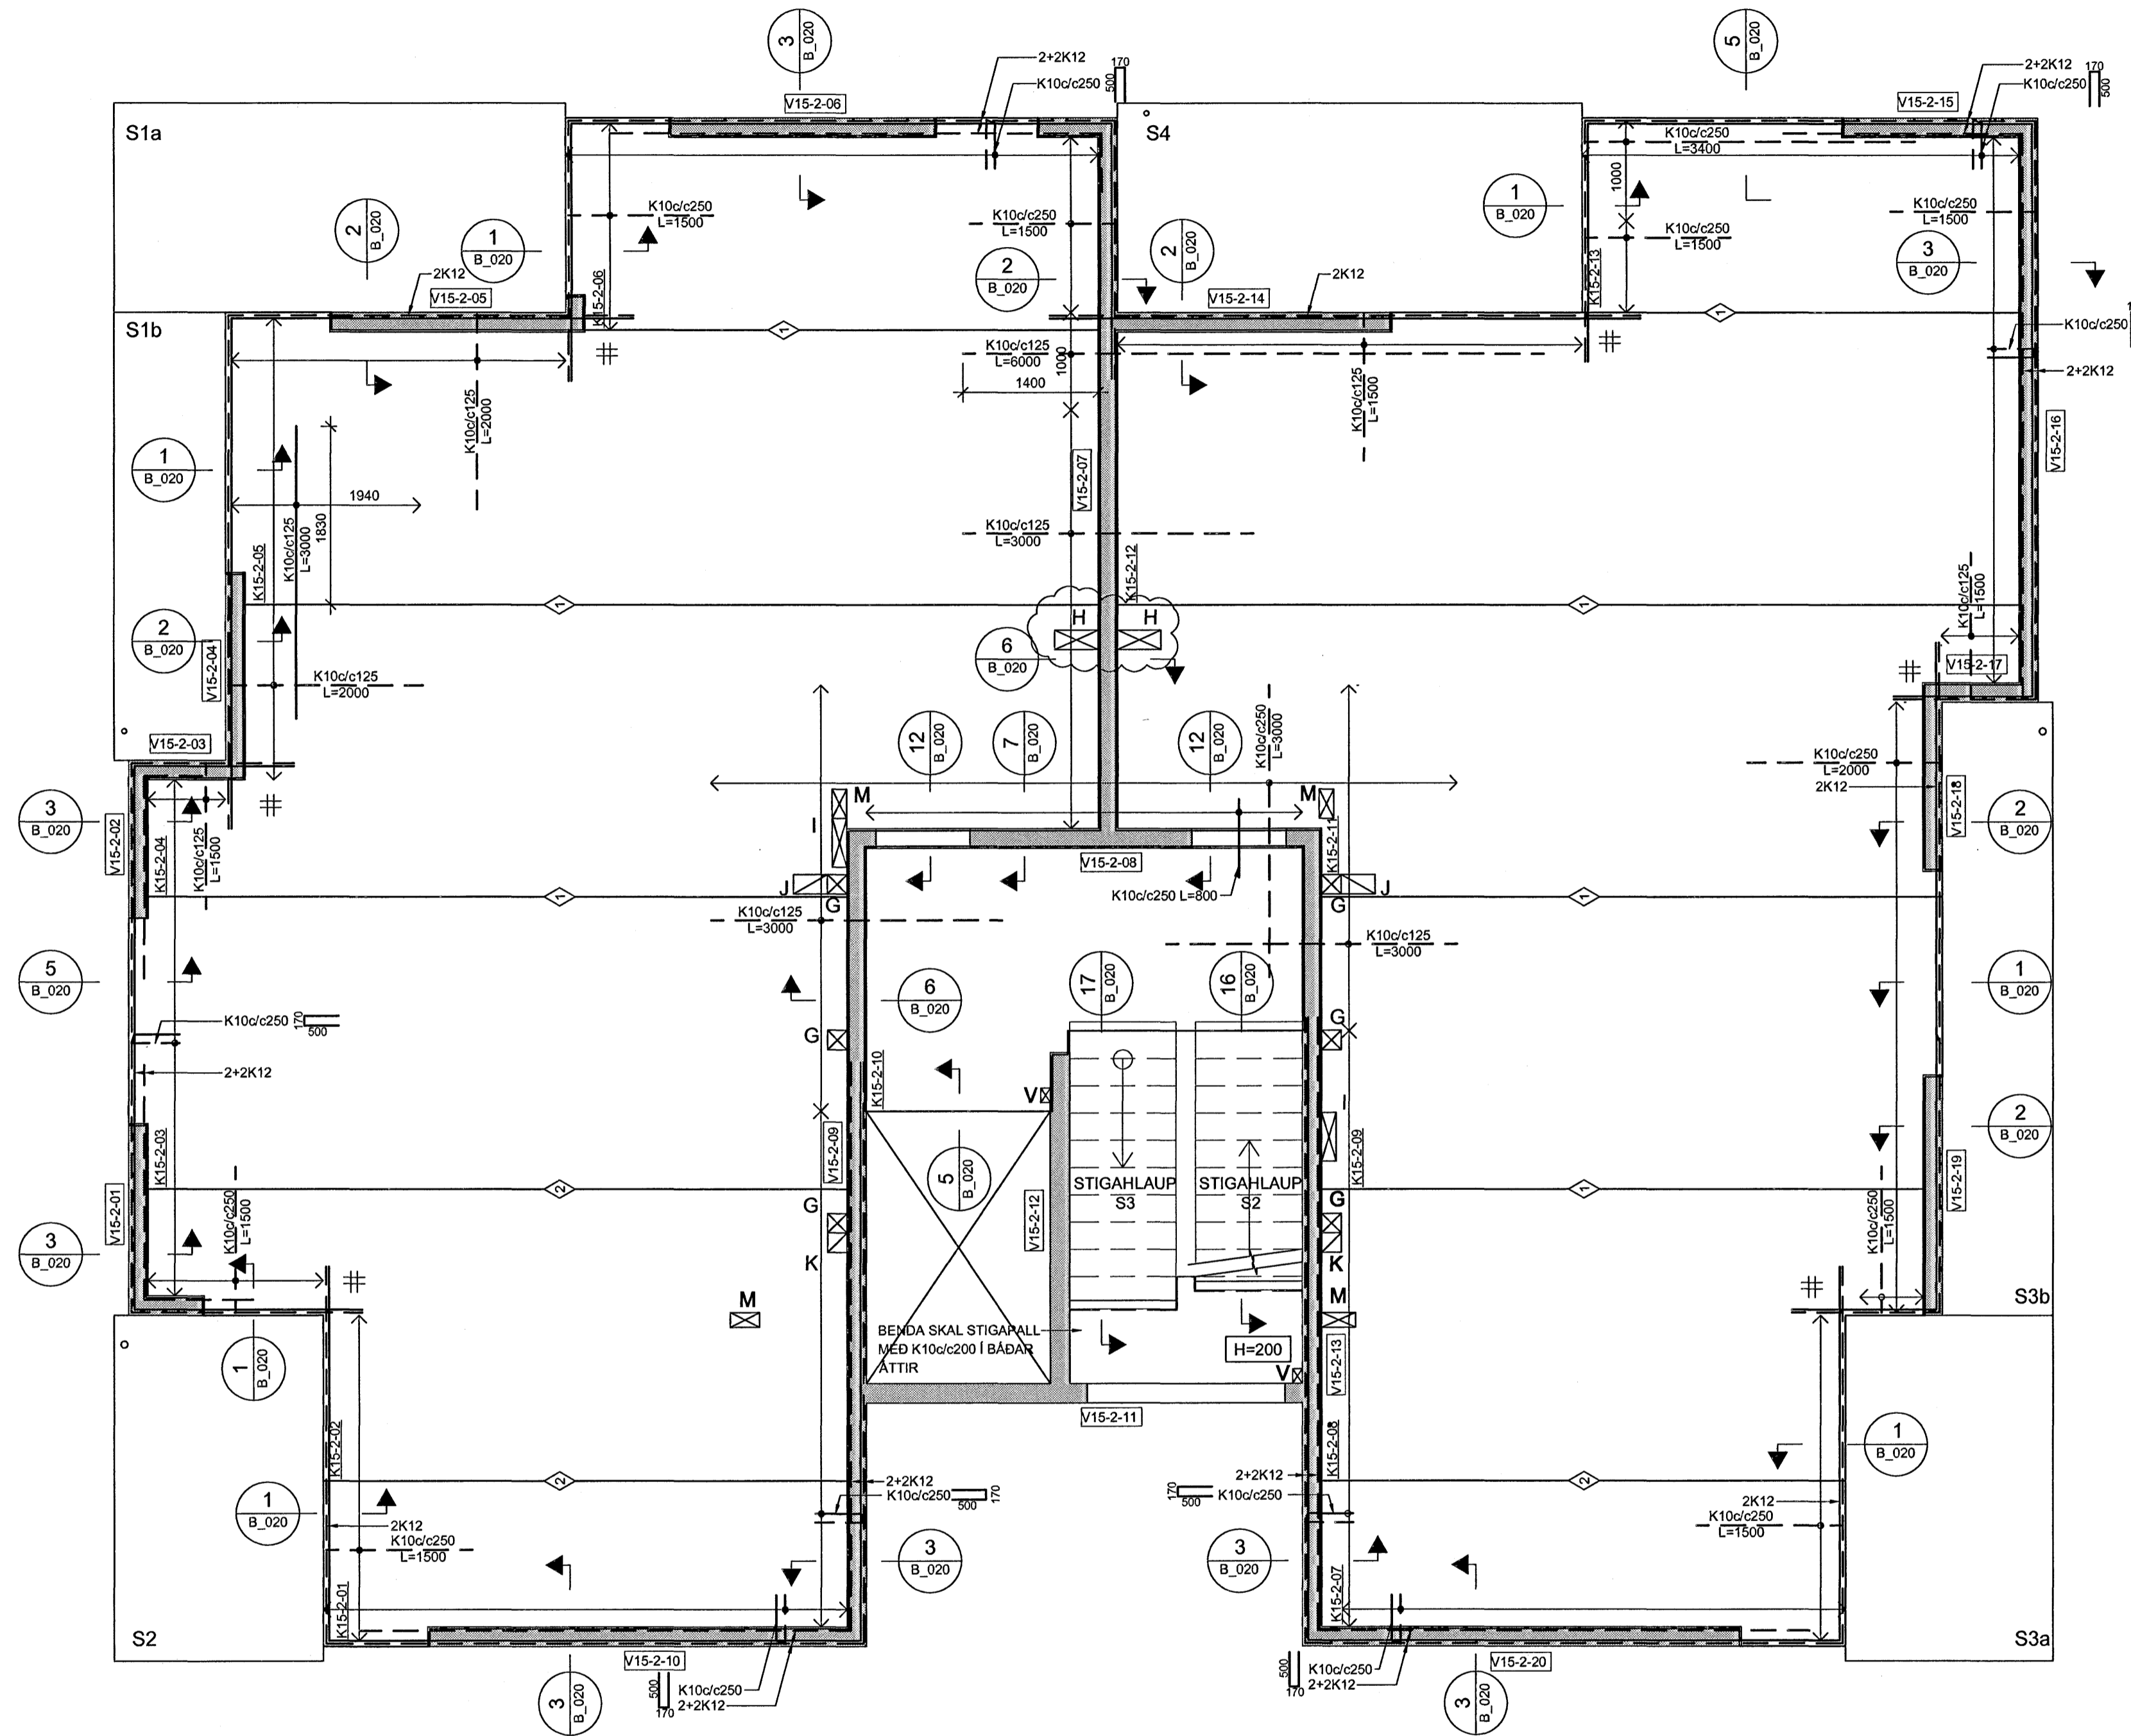

SKÝRINGAR:

- ÖLL MÁL ERU Í MILLIMETURM, ALLIR KÓTAR ERU Í METRUM
- ALLA VEGGI SKAL BENDA MEÐ K100/c250 LÖÐRÉTT OG K100/c150 LÁRÉTT NEMA ANNAD SÉ SÉRSTAKLEGA TILGREINT - SJÁ ALMENN SNID FYRIR VEGGBENDINGU Í KRINGUM OP OG Á SAMSKYTTUM
- ÞAR SEM PLÖTUBENDING ER SÝND Í KRINGUM OP, SVALIR O.Þ.H SKAL JÁRN ÁVALT GANGA SKEYTILENGD FRAM YFIR, NEMA ANNAD SÉ TILGREINT.
- ÞAR SEM PLÖTUBENDING ER SÝND YFIR VEGGJUM SKAL HÚN ALMENNT VERA MIÐJUSETT YFIR VEGG NEMA ANNAD SÉ TILGREINT.
- ALMENNT ERU ALLAR PLÖTUR 285mm KÜLUPLÖTU Í IBÚÐUM OG 455mm KÜLUPLÖTUR YFIR BLAGEYMSLU NEMA ANNAD SÉ SÉRSTAKLEGA TILGREINT
- ALLAR SVALIR ERU FORSTEYPTAR


TÁKN:

- GAT Í VEGG EDA PLÖTU
- 200mm DJÚPT ÚRTAK Í EFRI BRÚN Á PLÖTU
- ÖSAMFELLDUR VEGGUR Á HÆÐinni FYRIR OFAN



- TÁKNAR SKEYTINGU Í NEDRI BRÚN Á MILLI KÜLUPLATNA SJÁ TÖFLU
- K100/c250 L=1000
- K100/c125 L=1000
- K120/c125 L=1000

BENDINGU Í EFRI BRÚN SKAL SKEYTA MEÐ K100/c375 L=1000 NEMA ANNAD SÉ TILGREINT

- TÁKNAR JÁRNAMOTTU Á INNHORNUM MEÐ SAMSKONAR JÁRNUM OG YFIR ÁSETUM VIÐ HORN

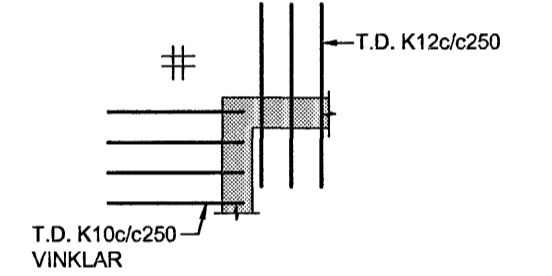

JAFNGILDIR:

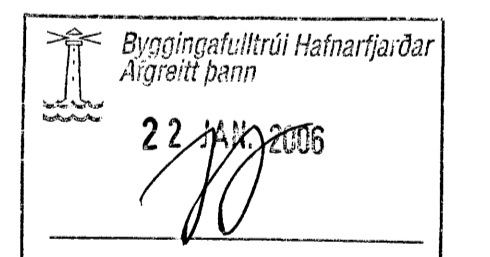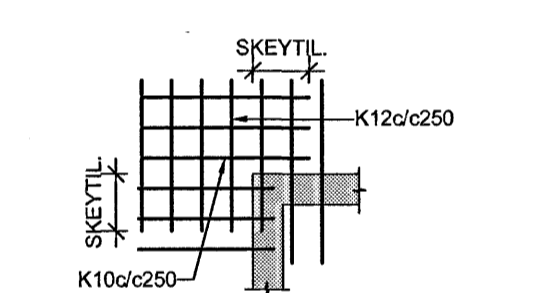

TILVÍSANIR:

ALMENNAR SKÝRINGAR SJÁ BL. NR. B(15-21)_001

A 03.01.08 FÆRSLA GATA HE GG
BR. DAGS. BÆYTING REKNI TEKN.

NORÐURBAKKI 15

BURBARVIRKI
PLATA YFIR 2.HÆÐ
GRUNNMYND

MKV: 1:50
DAGS: 01.12.2005
HANNAGTEKNI: HE GG
VERNRN: 05104

IAV
YFIRFARID: b0
SAMÞYKKT: *Júlíus*
KENNITALA: 13067-4438
TEKNI NR: B(15)_107

Conis
Verkfæðingafélag
Kennitala: 600105-1400
Lýngaháa 4,
110 Reykjavík
Sími: 517-3000
Bakmi: 517-3001
Netfang: conis@conis.is
Veffang: www.conis.is

