


HÚS 15 - PLATA YFIR 1. HÆÐ - 1:50

ÁRITUN SAMRÆMINGARFRÁHJÓÐA
 Kt. 110457-2789

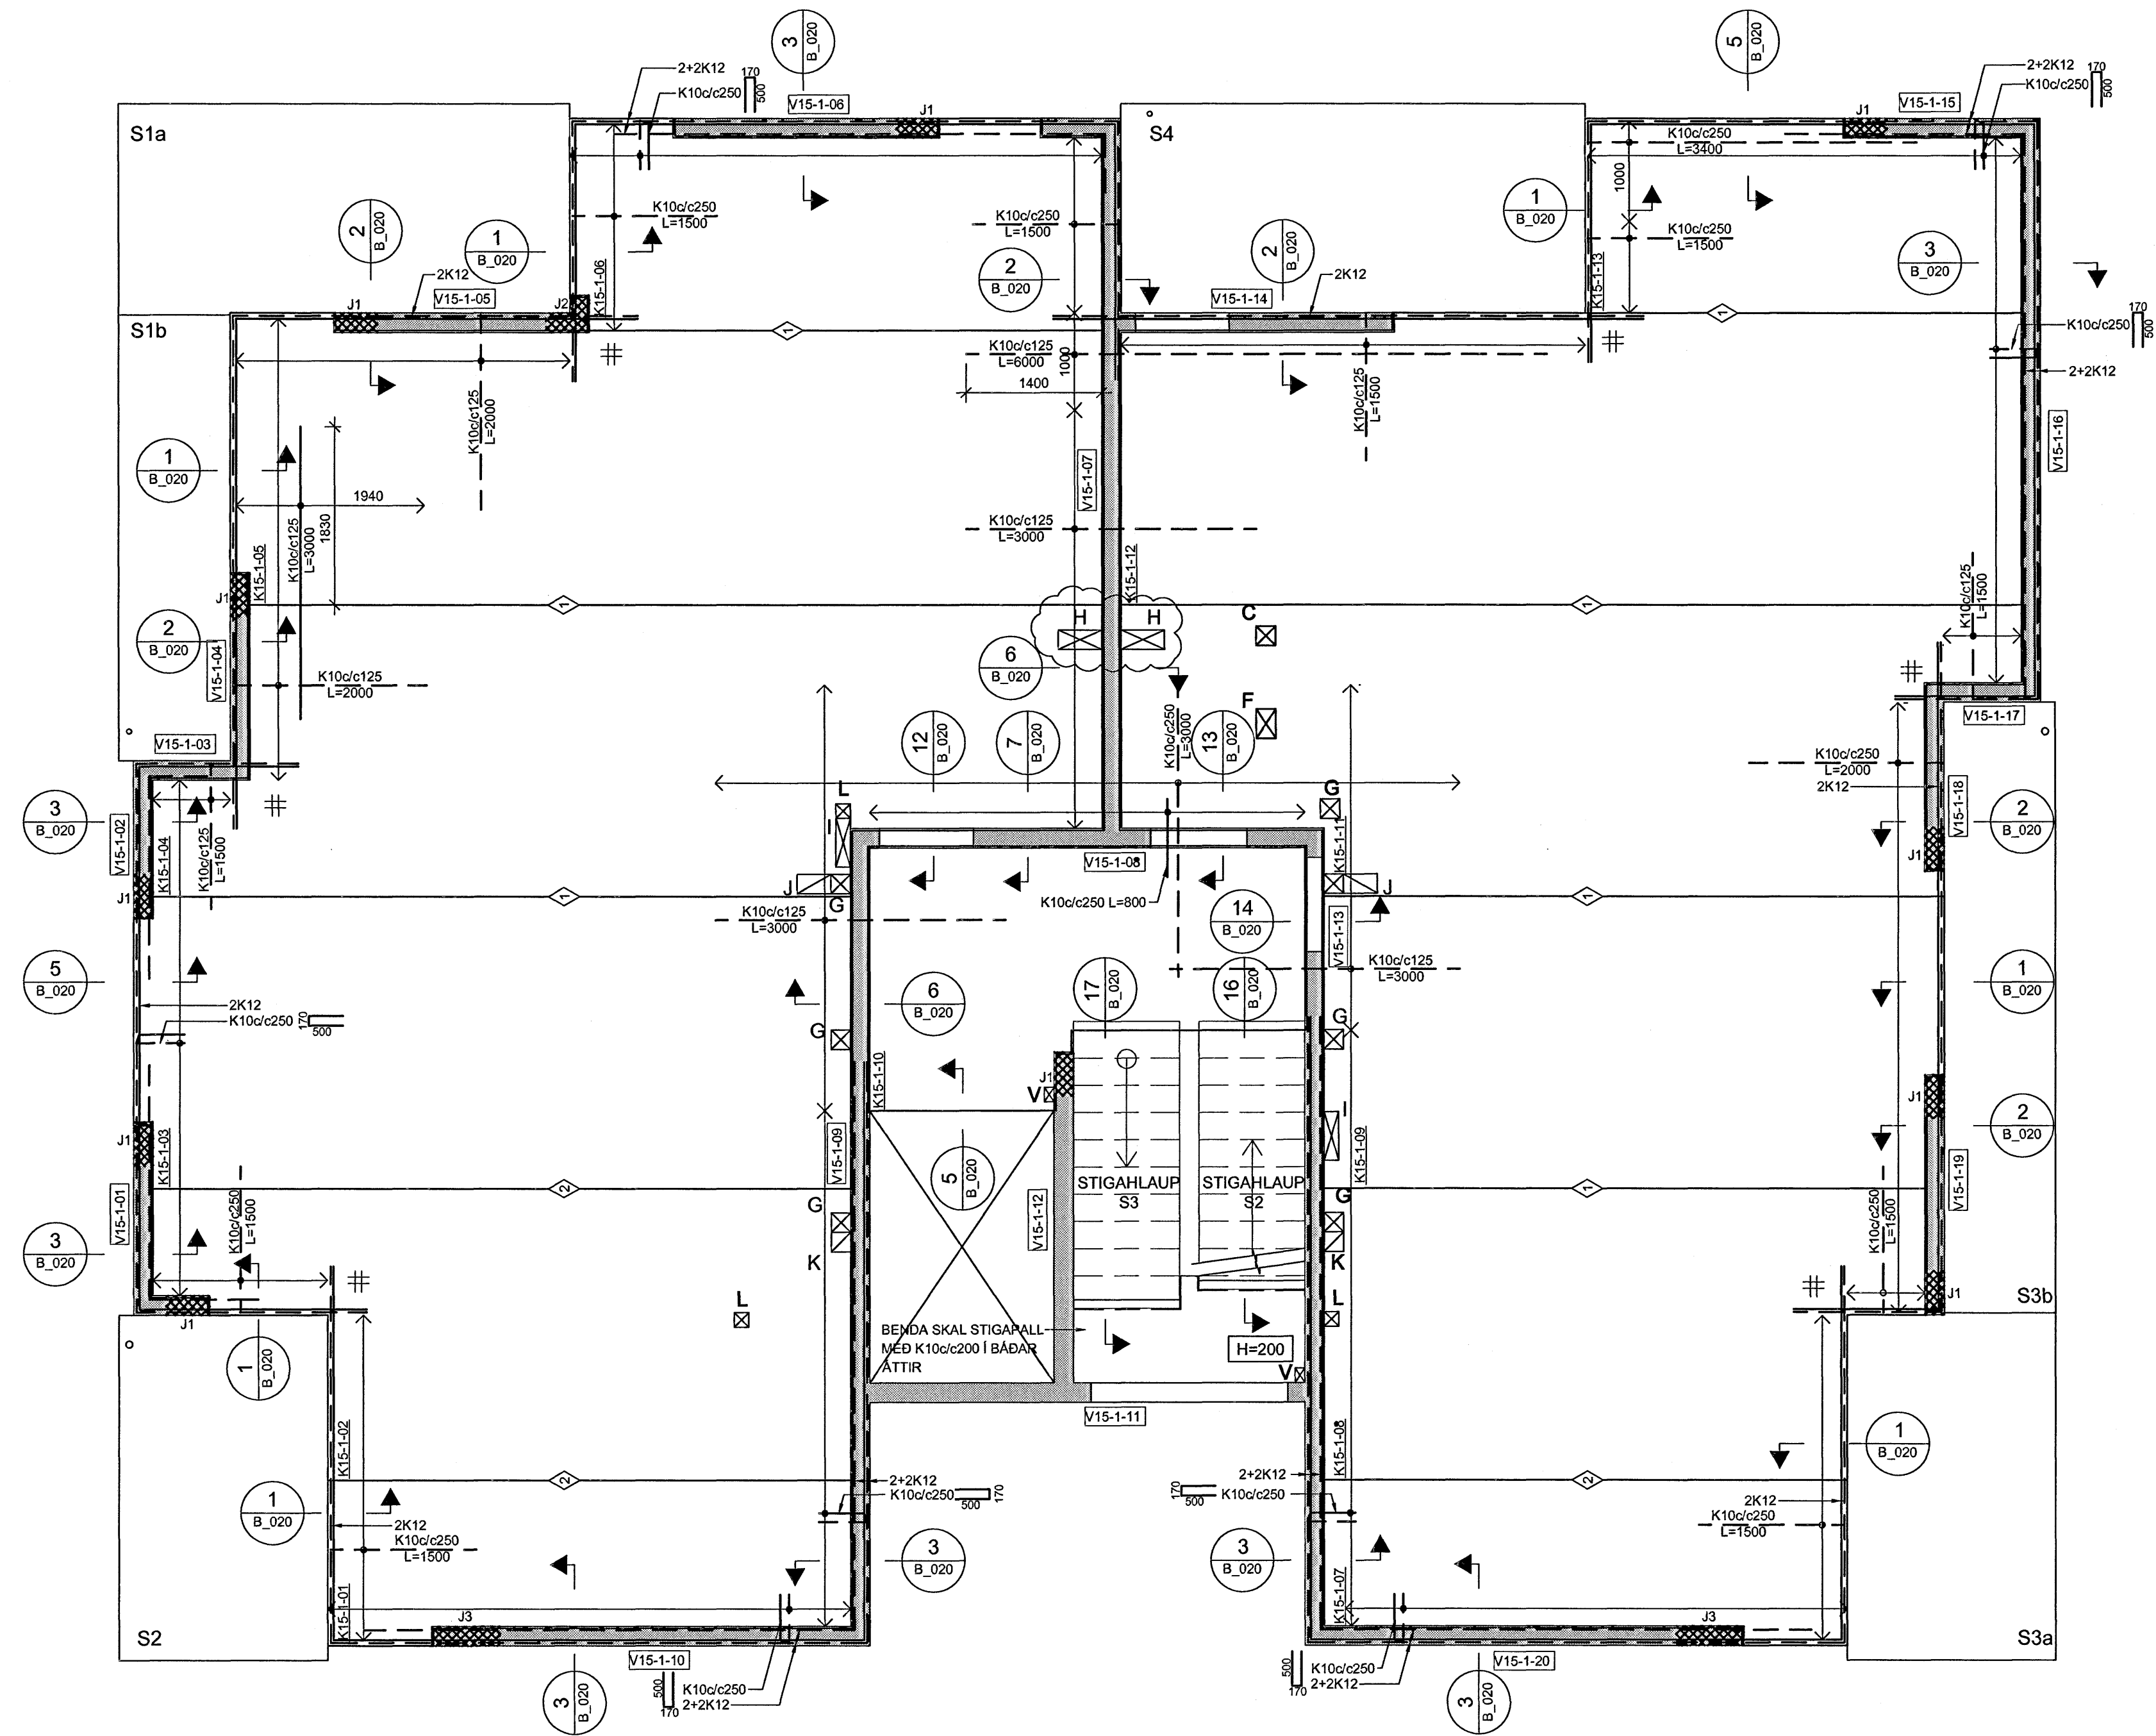

SKÝRINGAR:


- ÖLL MÁL ERU Í MILLIMETUR, ALLIR KÓTAR ERU Í METRUM
- ALLA VEGGI SKAL BENDA MED K10c/c250 LÖDRÉTT OG K10c/c150 LÁRÉTT NEMA ANNAD SÉ SÉRSTAKLEGA TILGREINT - SJÁ ALMENN SNID FYRIR VEGGBENDINGU Í KRINGUM OP OG Á SAMSKYTTUM
- ÞAR SEM PLÖTUBENDING ER SÝND Í KRINGUM OP, SVALAR O.P.H SKAL JÁRN ÁVALT GANGA SKEYTILENG FRAM YFIR, NEMA ANNAD SÉ TILGREINT.
- ÞAR SEM PLÖTUBENDING ER SÝND YFIR VEGGJUM SKAL HÚN ALMENNT VERA MIÐJUSETT YFIR VEGG NEMA ANNAD SÉ TILGREINT.
- ALMENNT ERU ALLAR PLÖTUR 285mm KÜLUPLÖTU Í BÚÐUM OG 455mm KÜLUPLÖTUR YFIR BLAGEYMSLU NEMA ANNAD SÉ SÉRSTAKLEGA TILGREINT
- ALLAR SVALAR ERU FORSTEYPTAR

TÁKN:

- ☐ GAT Í VEGG EDA PLÖTU
- ◊ ÚRTAK Í EFRI BRÚN Á PLÖTU - DÝPT 200mm
- ▨ ÓSAMFELLDUR VEGGUR Á HÆÐINI FYRIR OFAN
- ▩ SÉR BENDING Í VEGGENDUM

SÉR BENDING Í VEGGENDUM			
TÁKN	LÖDRÉTT JÁRN	LYKKJUR	KRÓKAR
J1	5+5 K12	K10c/c75 L=300	c/c300
J2	5+5+2 K12	K10c/c75 L=300	-
J3	8+8 K12	K10c/c75 L=300	c/c300

KRÓKAR ERU K8 JÁRN BEYGD:

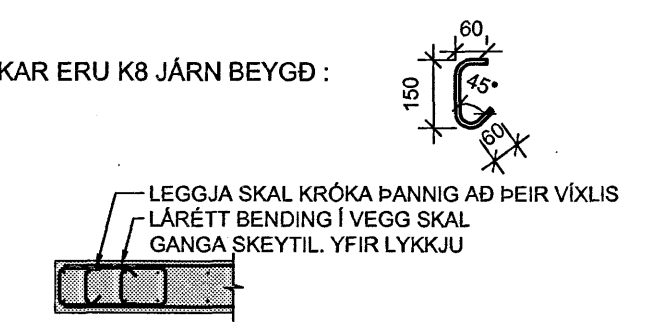


◊ TÁKNAR SKEYTINGU Í NEDRI BRÚN Á MILLI KÜLUPLATNA SJÁ TÖFLU


- ◊ K10c/c250 L=1000
- ◊ K10c/c125 L=1000
- ◊ K12c/c125 L=1000

BENDINGU Í EFRI BRÚN SKAL SKEYTA MED K10c/c375 L=1000 NEMA ANNAD SÉ TILGREINT

TÁKNAR JÁRNAMOTTU Á INNHORNUM MED SAMSKONAR JÁRNUM OG YFIR ÁSETUM VID HORN

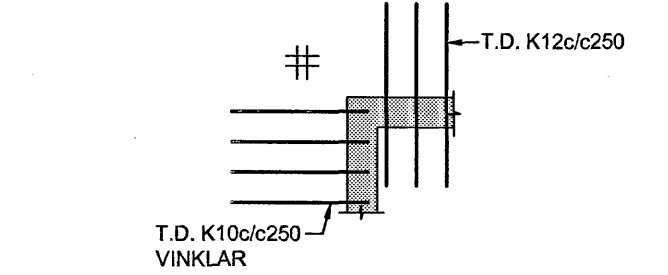

JAFNGILDIR:

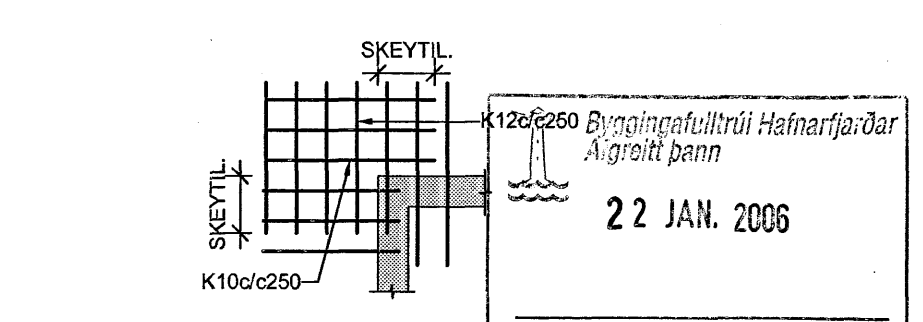


TILVÍSANIR:

ALMENNAR SKÝRINGAR SJÁ BL. NR. B(15-21)_001

GÖT OG ÚRTÖK Í VEGGI OG PLÖTUR FYRIR HÚS 15 OG 19:

NR.	STÆRD	*HÆÐ	NR.	STÆRD	*HÆÐ
A	150x100	2760	N	150x400	
B	200x200	2500	O	150x850	
C	200x200	2510	P	150x600	
D	725x200	2660	Q	150x600	
E	300x300	2350	R	120x120	
F	300x200	2560	S	630x350	
G	200x200		T	430x350	
H	500x200	2660	U	150x100	1730
I	500x150		V	150x100	
J	350x200x200		X	150X700	
K	200x200x200		Z	300x600	
L	150x150				
M	150x300				

* HÆÐ = HÆÐ FRÁ STEYPUKÓTA Á NEDRI BRÚN GATS

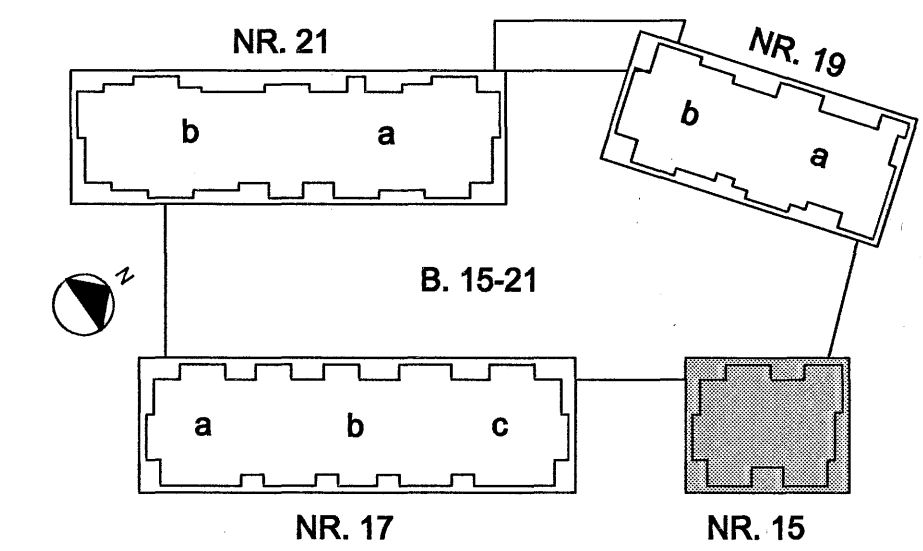

NORÐURBAKKI 15
 BURÐARVIRKI
 PLATA YFIR 1.HÆÐ
 GRUNNMÝND

MKV: 1:50
 DAGS: 01.12.2005
 HANNAÐITEKNI: HE90
 VERKNR: 09104

Conis
 Verkræðing
 Kennitala: 600105-1400
 Langhóla 4,
 110 Reykjavík
 Sími: 5733000
 Síðafni: 5733091
 Netfang: conis@conis.is
 Veffang: www.conis.is

YFIRFARIR: ÞÓ
 SAMÞYKKT: *Gunnar*
 KENNITALA: 130657-6638
 TEKNI NR: B(15)_106
 BR: A