


HÚS 15 - PLATA YFIR KJALLARA - 1:50

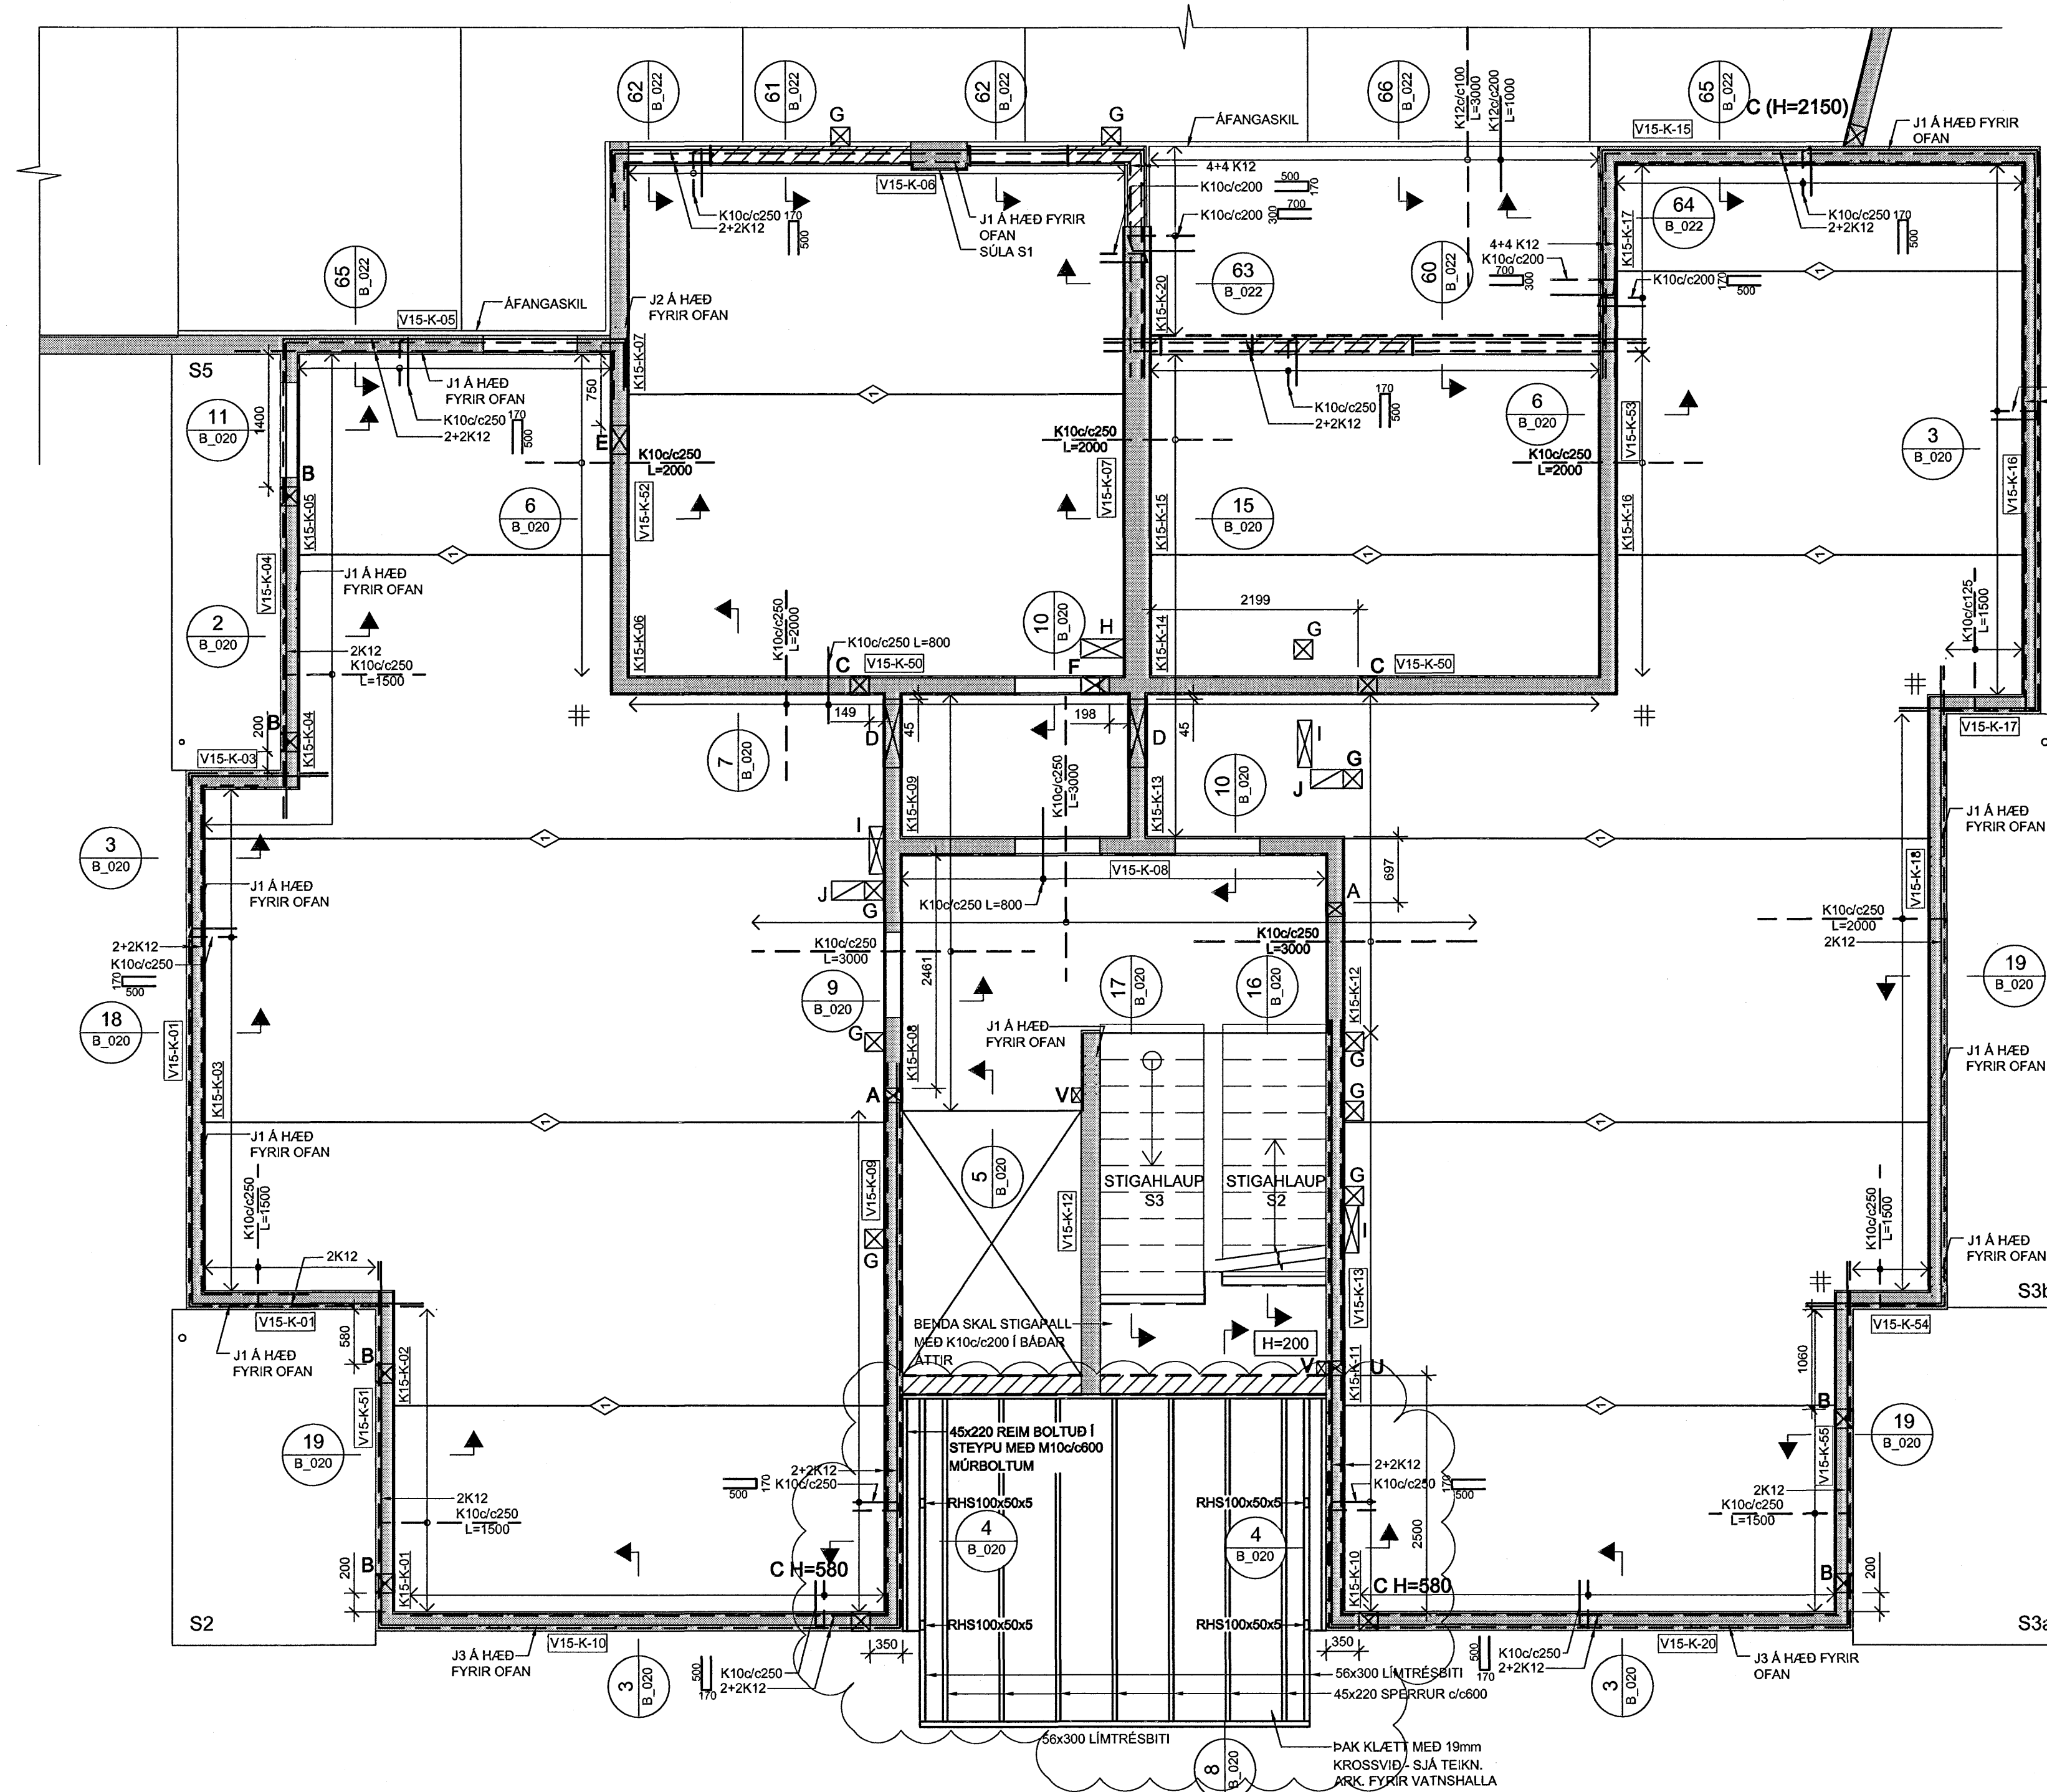

SKÝRINGAR:

- ÖLL MÁL ERU Í MILLIMETURM, ALLIR KÓTAR ERU Í METRUM
- ALLA VEGGI SKAL BENDA MED K100/c250 LÖÐRÉTT OG K100/c150 LÁRÉTT NEMA ANNAD SÉ SÉRSTAKLEGA TILGREINT - SJÁ ALMENN SNID FYRIR VEGGBENDINGU Í KRINGUM OP OG Á SAMSKYPTUM
- ÞAR SEM PLÖTUBENDING ER SÝND Í KRINGUM OP, SVALIR O.P.H SKAL JÁRN ÁVALT GANGA SKEYTILENGD FRAM YFIR, NEMA ANNAD SÉ TILGREINT.
- ÞAR SEM PLÖTUBENDING ER SÝND YFIR VEGGJUM SKAL HÚN ALMENNT VERA MIÐJUSETT YFIR VEGG NEMA ANNAD SÉ TILGREINT.
- ALMENNT ERU ALLAR PLÖTUR 285mm KÚLPLÖTU Í ÍBUDUM OG 455mm KÚLPLÖTUR YFIR BÍLAGEYMSLU NEMA ANNAD SÉ SÉRSTAKLEGA TILGREINT
- ALLAR SVALIR ERU FORSTEYPTAR

TÁKN:


- GAT Í VEGG EDA PLÖTU
- ÚRTAK Í EFRI BRÚN Á PLÖTU - DÝPT 200mm
- ÓSAMFELDUR VEGGUR Á HÆÐINI FYRIR OFAN

◆ TÁKNAR SKEYTINGU Í NEDRI BRÚN Á MILLI KÚLPLATNA SJÁ TÖFLU


- ◆ K100/c250 L=1000
- ◆ K100/c125 L=1000
- ◆ K120/c125 L=1000

BENDINGU Í EFRI BRÚN SKAL SKEYTA MED K100/c375 L=1000 NEMA ANNAD SÉ TILGREINT


TÁKNAR JÁRNAMOTTU Á INNHORNUM MED SAMSKONAR JÁRNUM OG YFIR ÁSETUM VID HORN

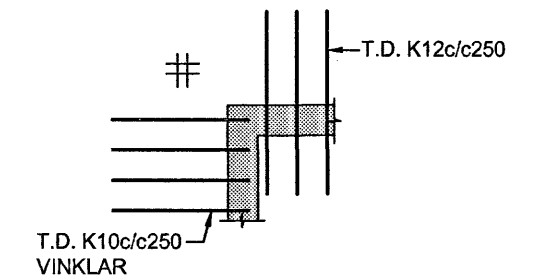

JAFNGILDIR:

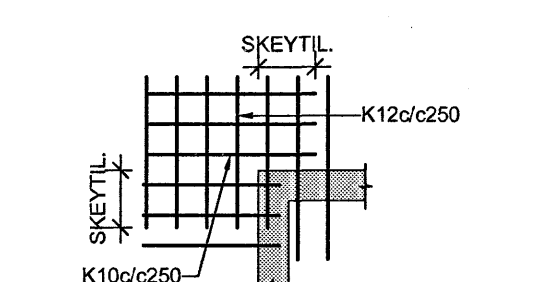

- ÞAR SEM VEGGUR Á 1. HÆÐ HEFUR SÉR BENDINGU Í VEGGENDUM SKAL LANGBENDING GANGA 700mm Í KJALLARAVEGG

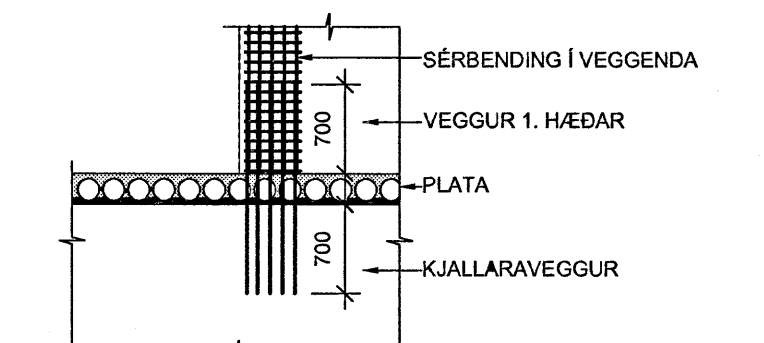

Bygginguvalfrútrú Hafnarfjarðar
Aligreitt þann
22. JAN. 2005


TILVÍSANIR:

ALMENNAR SKÝRINGAR SJÁ BL. NR. B(15-21)_001
SÚLA S1 SJÁ BL. NR. B(15-21)_020

GÖT OG ÚRTÖK Í VEGGI OG PLÖTUR FYRIR HÚS 15 OG 19:

NR.	STÆRD	*HÆD	NR.	STÆRD	*HÆD
A	150x100	2760	N	150x400	
B	200x200	2500	O	150x850	
C	200x200	2510	P	150x500	
D	725x200	2660	Q	150x600	
E	300x300	2350	R	120x120	
F	300x200	2560	S	630x350	
G	200x200		T	430x350	
H	500x200	2660	U	150x100	1730
I	500x150		V	150x100	
J	350x200x200		X	150x700	
K	200x200x200		Z	300x600	
L	150x150				
M	150x300				

* HÆD = HÆD FRÁ STEYPUKÓTA Á NEDRI BRÚN GATS

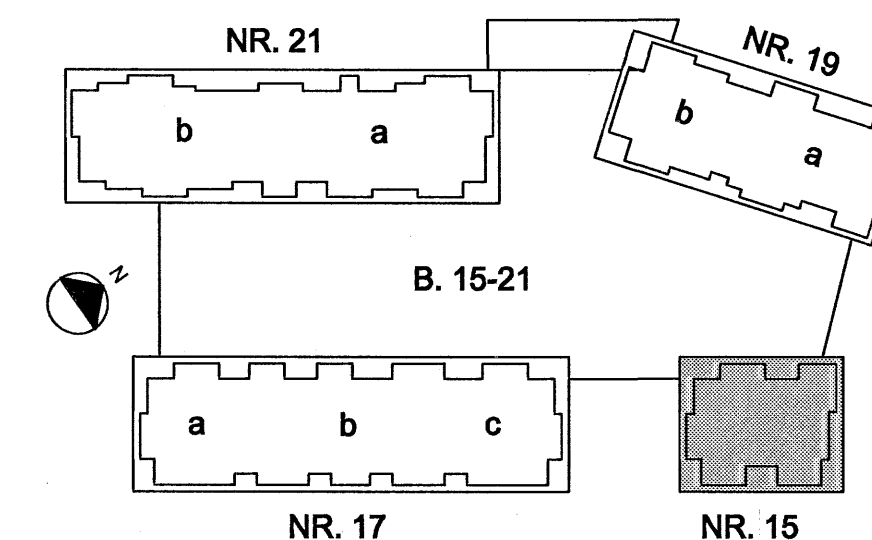

NORÐURBAKKI 15
BURDARVIRKI
PLATA YFIR KJALLARA
GRUNNMYND

SKÝRINGAR: 1:50
DAGS: 01.12.2005
HANNAÐ/TEKNI: HEGG
VERNR: 05104

Conis
Verkfæðingafélag
Kennitala: 600105-1400
Lýngata 4,
115 Reykjavík
Sími: 573 3090
BíóSími: 513 3001
Netfang: conis@conis.is
Vefvang: www.conis.is

YFIRFAR: þó
SAMHYKKT: *Guðrún*
KENNITALA: 130857-4438
TEKNI NR: B(15)_105
BR: A