GRUNNMYND UNDIRSTÖÐUR HÚS 15 1:50

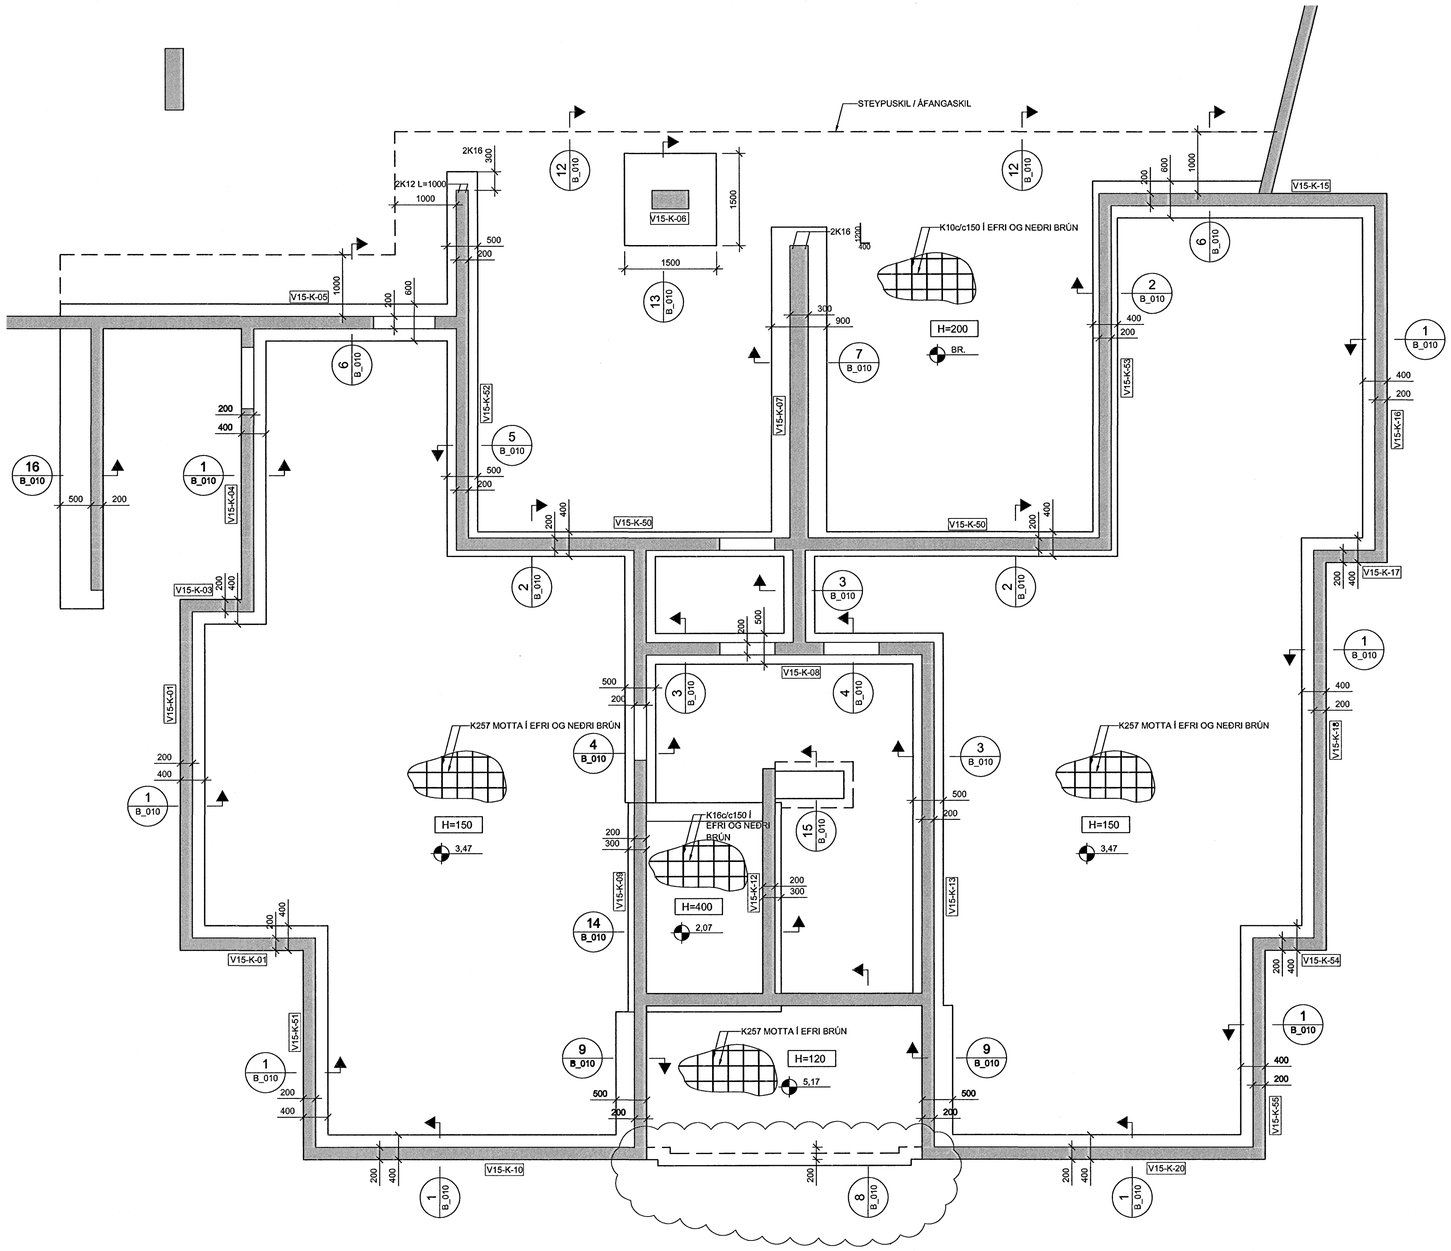

ÁRITUN SAMRÆMINGARHÖNNUÐAR

Kt. 110457-2789

SKÝRINGAR:

ÖLL MÁL ERU Í mm
KÓTAR ERU Í m
ÖLL MÁL OG ALLA KÓTA SKAL SANNREYNA Á BYGGINGARSTAÐ

UNDIRSTÖÐUJARÐVEGUR ER ÞJÖPPUÐ FYLLING
LEYFILEGUR JARÐÞRÝSTINGUR ER REIKNAÐUR SEM 1,0 MPa
MESTI JARÐÞRÝSTINGUR ER 0,8 MPa

FYLLA SKAL UNDIR BOTNPLÖTUR OG AÐ SÖKKULVEGGJUM MEÐ MÖL EÐA GRÚS OG SKAL EFNIÐ ÞJAPPAÐ
EINS OG LÝST ER Á BLAÐI B(15-21)_001.
OFAN Á FYLLINGUNA UNDIR PLÖTUM Í GEYMSLUM SKAL LEGGJA 75mm PLASTEINANGRUN MEÐ RÚMÞYNGD 24kg/m³.

150mm ÞYKK BOTNPLATA SKAL BENDA MEÐ K257 JÁRNAMOTTUM Í EFRI OG NEÐRI BRÚN OG SKAL HULA AÐ JÁRNUM VERA 40mm FRÁ NEÐRI BRÚN OG 30mm FRÁ EFRI BRÚN.

120MM ÞYKK BOTNPLATA SKAL BENDA MEÐ K257 JÁRNAMOTTU OG SKAL HULA AÐ JÁRNUM VERA 30mm FRÁ EFRI BRÚN.

200mm ÞYKK BOTNPLATA SKAL BENDA MEÐ K10c/c150 Í EFRI OG NEÐRI BRÚN OG SKAL HULA AÐ JÁRNUM VERA 40mm FRÁ EFRI OG NEÐRI BRÚN.

BOTNPLÖTU Í LYFTUGRYFJU SKAL BENDA MEÐ K16c/c150 Í EFRI OG NEÐRI BRÚN OG SKAL HULA AÐ JÁRNUM VERA 50mm FRÁ NEÐRI BRÚN OG 30mm FRÁ EFRI BRÚN.

Byggingafulltrúi Hafnarfjarðar
Áritað þann
22 JAN 2006

TILVÍSANIR:

ALMENNAR SKÝRINGAR . . . . . .SJÁ BL. NR. B(15-21)_001

BR.	DAGS.	BREYTING	REIKN.	TEIKN.
B	18.01.2006	PLÖTU VIÐ INNGANG BREYTT	HE	GG
A	17.11.2005	RUSLAGEYMSLUSVÆÐI BREYTT	HE	GG

NORÐURBAKKI 15

BURÐARVIRKI
UNDIRSTÖÐUR
GRUNNMYND

MKV.:	1:50
DAGS.:	17.10.2005
HANNAÐ/TEIKN.:	HE/GG
VERKNR.:	05104

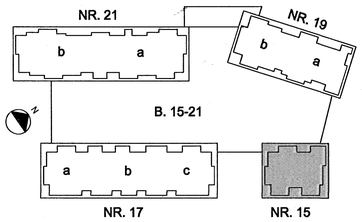

ÍAV

YFIRFARIÐ: ÞÓ
SAMÞYKKT:
KENNITALA: 130457-4439

Conís
Verkfræðiráðgjöf
Kennitala: 600105-1400
Lynghálsi 4,
110 Reykjavík
Sími: 517-3080
Bréfsími: 517-3091
Netfang: conis@conis.is
Veffang: www.conis.is

TEIKN. NR: B(15)_101 BR: B

001-UNDIRSTÖÐUR/B(15)_101