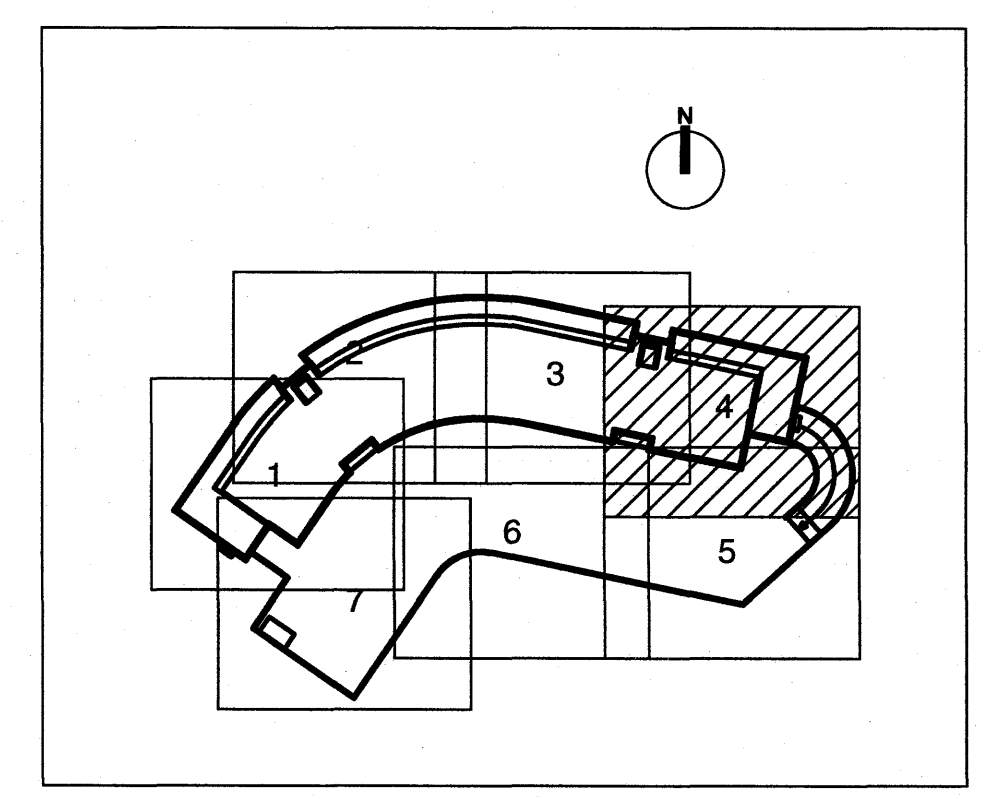

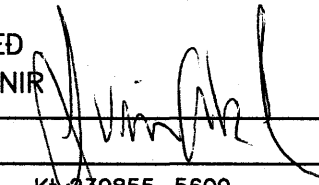


 Byggingaáttulurði Hafnarfjarðar
 Ágripstétt
 22. JAN 2006



ALLAR ALMENNAR SKÝRINGAR SJÁ TEIKN. P00

A	01.11.05	OFN FJARLÉGDUR OG OFN FERÐUR	PJK	SÁS
ÓTG.	DAGS.	BREYTING:	HANNAÐ	SAMP.
DALSHRAUN 1 HAFNARFIRÐI			GRUNNMYND 3.HÆÐ SVÆÐI 4. HITALAGNIR	
			Áritun lögg. hönnuða:  Sveinn Áki Sverrisson KT. 230855-5609	
 BEIARHRAUNI 20•220 HAFNARFJÖRDUR Heimasíða: www.vsb.is • Netfang: vab@vab.is Sími 585-8600 Fax 585-8610 Kt: 710796-2899			Hannað: SÁS/Ab	Telknað: Ab
			Máli: 1:50	Yfirfarir: SÁS
			Dags: 12.01.05	Nr: 03841-P52A