


C 01.11.2005 OFN FJARLEGDUR OG OFNAR FERDIR PJK SAS
 B 14.07.2005 OFNI BREYTT Á 5. HÆÐ OG OFN TEKIN I BURTU JGR SAS
 A 02.02.2005 BETT VIÐ OFNUM I STIGAHÚS HANNAD SAMP.
 ÖTG. DAGS. BREYTING:

DALSHRAUN 1 HAFNARFIRDI		RÖMMYND HITALAGNR	
VSB VERKFRÆDISTOFA		Áritun lögg. hönnuða: Sveinn Áki Sverrisson kt. 230855-5609	
Hannað: Ap	Teiknað: Ap	Máli: 1:50	Yfirfarið: SAS
Dags: 12.01.05	Nr: 03841-P32C		

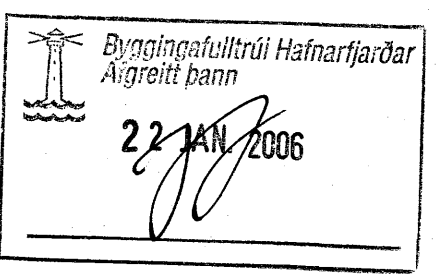

ALLAR LÍMENNAR SKÝRINGAR SJÁ TEIKN. PÓÐ