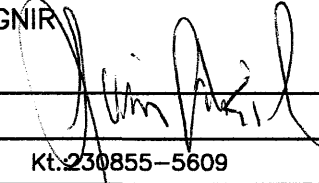


 Skýringarkultrúi Hafnarfjarðar
 Alvararótturinn
 27.07.2006

ALLAR ALMENNAR SKÝRINGAR SJÁ TEIKN. PÓÐ

C	01.11.2005	OFN FJARLEGGUR	ÞJK	SÁS
B	14.07.2005	OFNI BREYTT Á 5. HÆÐ	JGR	SÁS
A	02.02.2005	BETT VIÐ OFNUM Í STIGAHÚS	AP	SÁS
ÓTG.	DAGS.	BREYTING:	HANNAÐ	SAMP.

DALSHRAUN 1 HAFNARFIRDI		RÖMMYND HITLAGNIR 	
 BEIARHRAUNI 20•220 HAFNARFJÖRDUR Heimisíða: www.vsb.is • Netfang: vsb@vsb.is Sími 585-8600 Fax 585-8610 • kt: 710796-2899	Hannað: AP Mál: 1:50 Dags: 12.01.05	Teiknað: AP Yfirfarð: SÁS Nr: 03841-P31C	