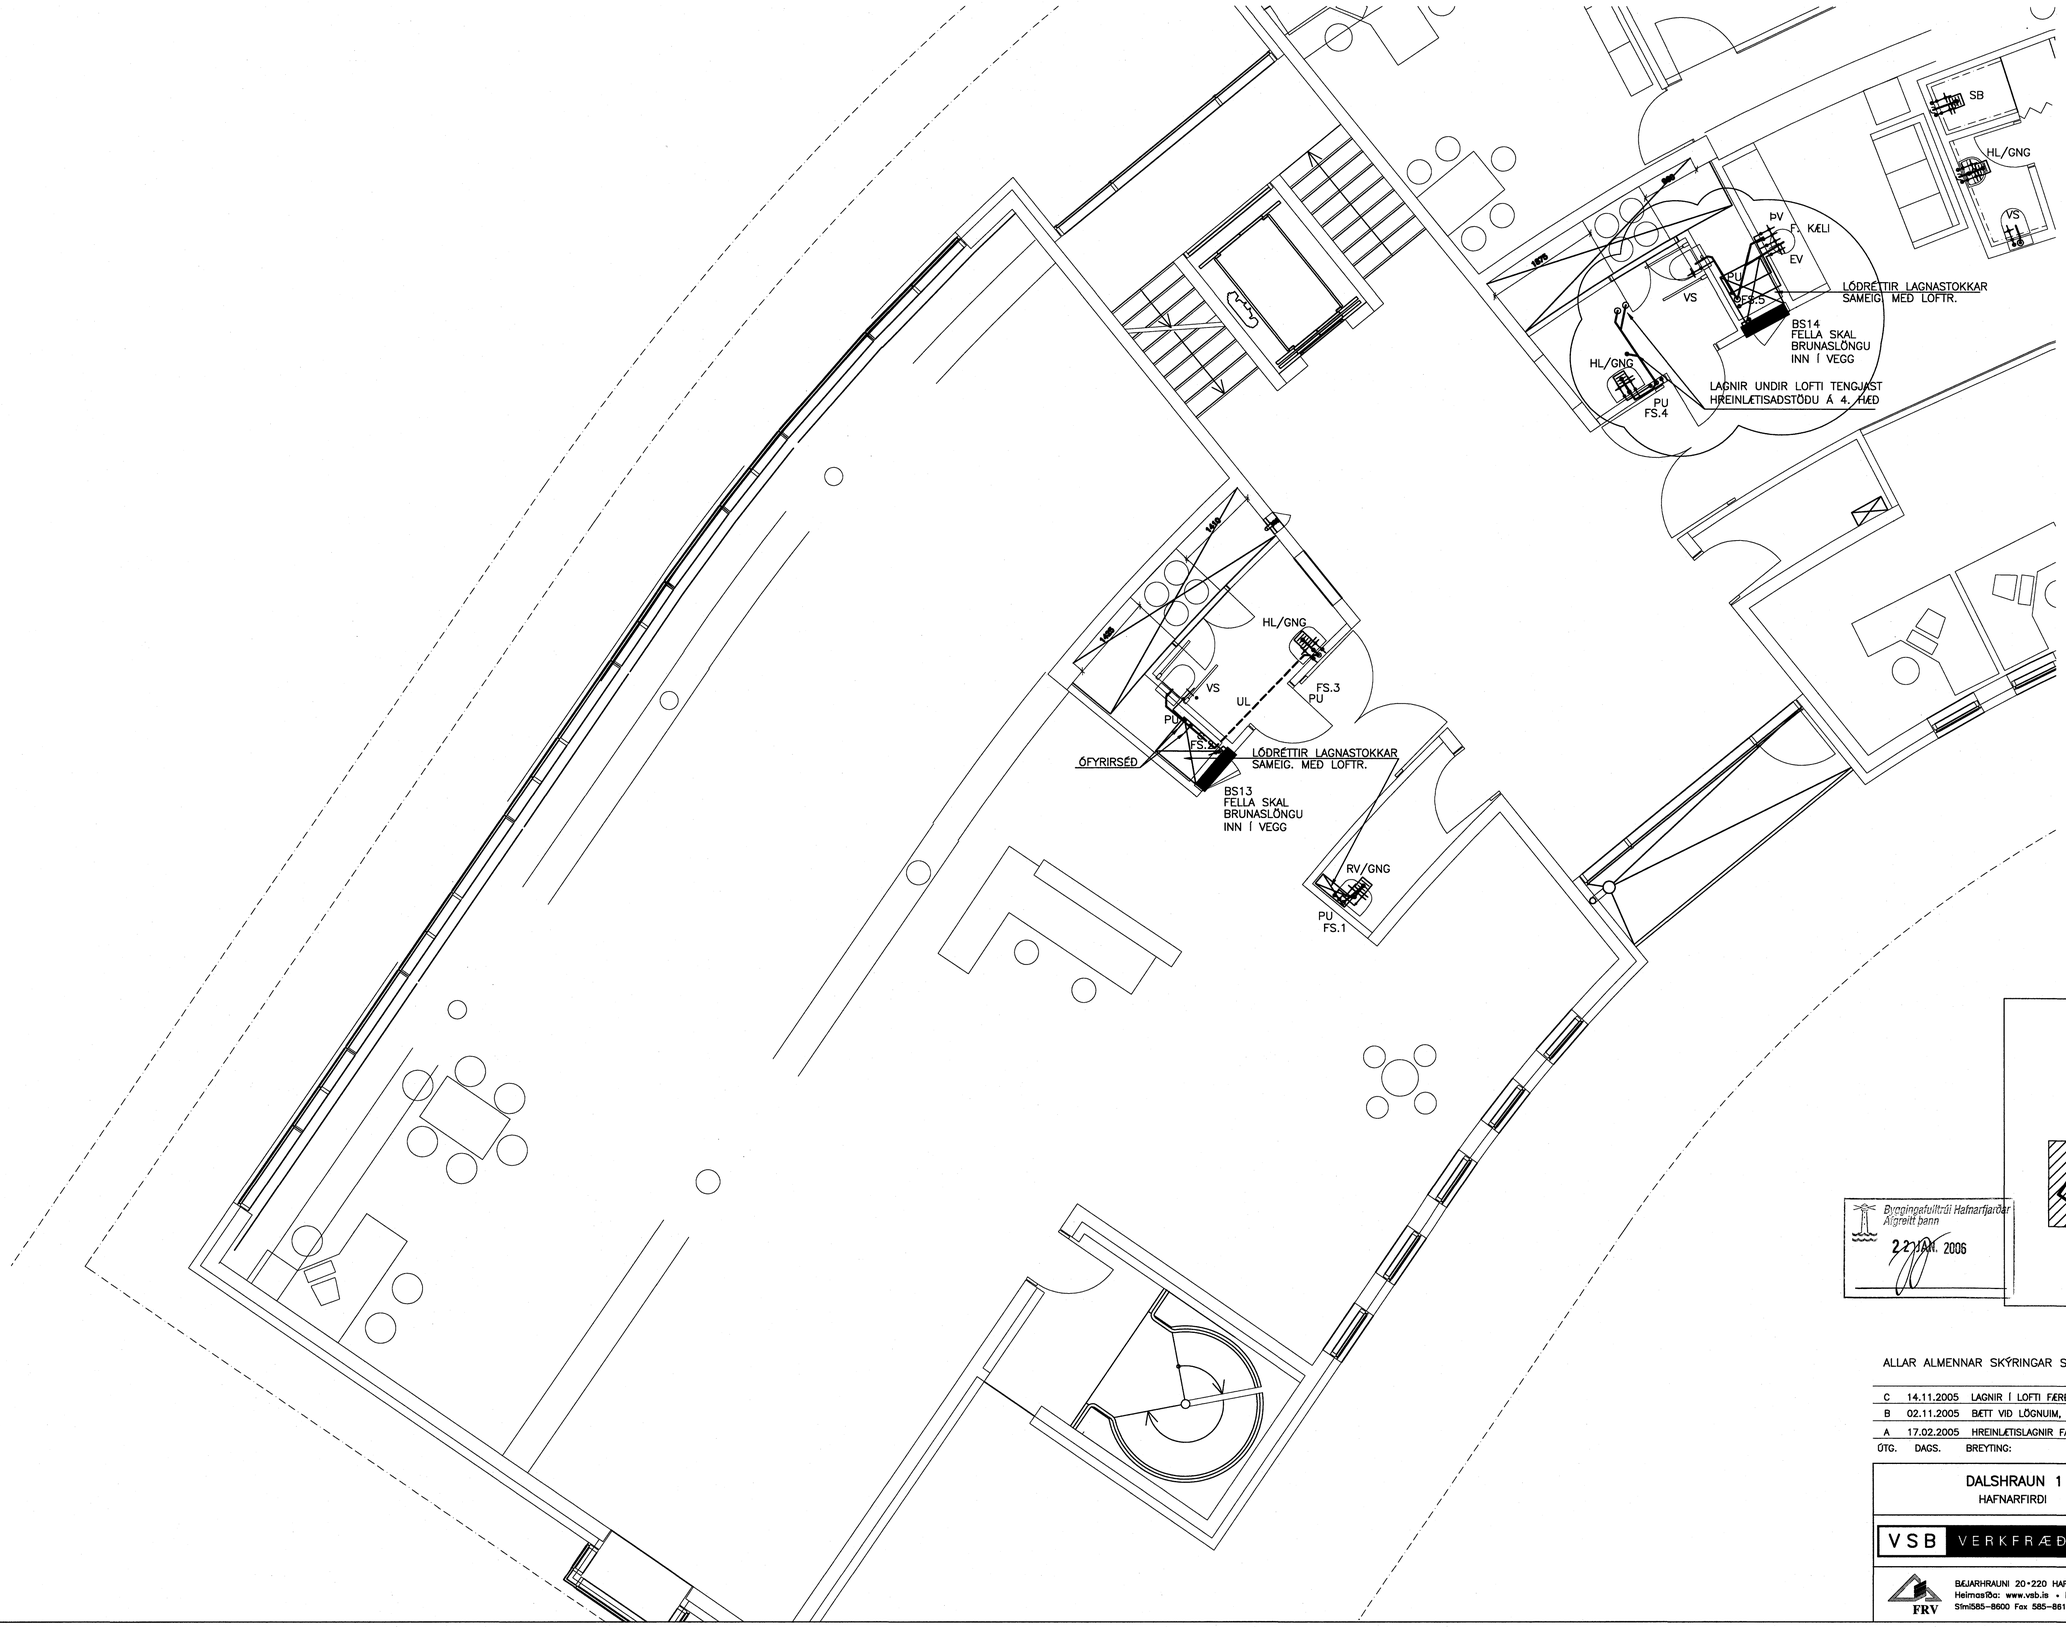

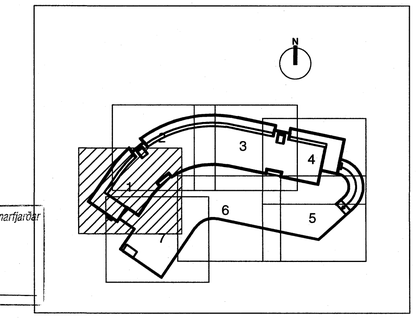

Byggingafulltrúi Hafnarfjarðar
Afgreitt þann
22 JAN. 2006

ALLAR ALMENNAR SKÝRINGAR SJÁ TEIKN. P00

ÚTG.	DAGS.	BREYTING:	HANNAÐ	SAMÞ.
C	14.11.2005	LAGNIR Í LOFTI FÆRÐAR BÆTT VIÐ LÖGNUM	ÞJK	SÁS
B	02.11.2005	BÆTT VIÐ LÖGNUM, ÚTLOFTUN TENGD UPPUNDIR LOFTI, LAGNIR FÆRÐAR	ÞJK	SÁS
A	17.02.2005	HREINLÆTISLAGNIR FÆRÐAR TIL OG BRUNASLÖNGUR FELDAR INN Í VEGG		

DALSHRAUN 1
HAFNARFIRÐI

GRUNNMYND 3.HÆÐ
SVÆÐI 1. HREINLÆTISLAGNIR

VSB VERKFRÆÐISTOFA

Áritun lögg. hönnuða:
Sveinn Áki Sverrisson Kt.230855-5609

FRV
BÆJARHRAUNI 20•220 HAFNARFJÖRÐUR
Heimasíða: www.vsb.is • Netfang: vsb@vsb.is
Sími585-8600 Fax 585-8610•Kt:710796-2899

Hannað:	ÁÞ	Teiknað:	ÁÞ
Mál:	1:50	Yfirfarið:	SÁS
Dags:	12.01.05	Nr:	03841-P22C