




Suður útlit í mkv. 1:100

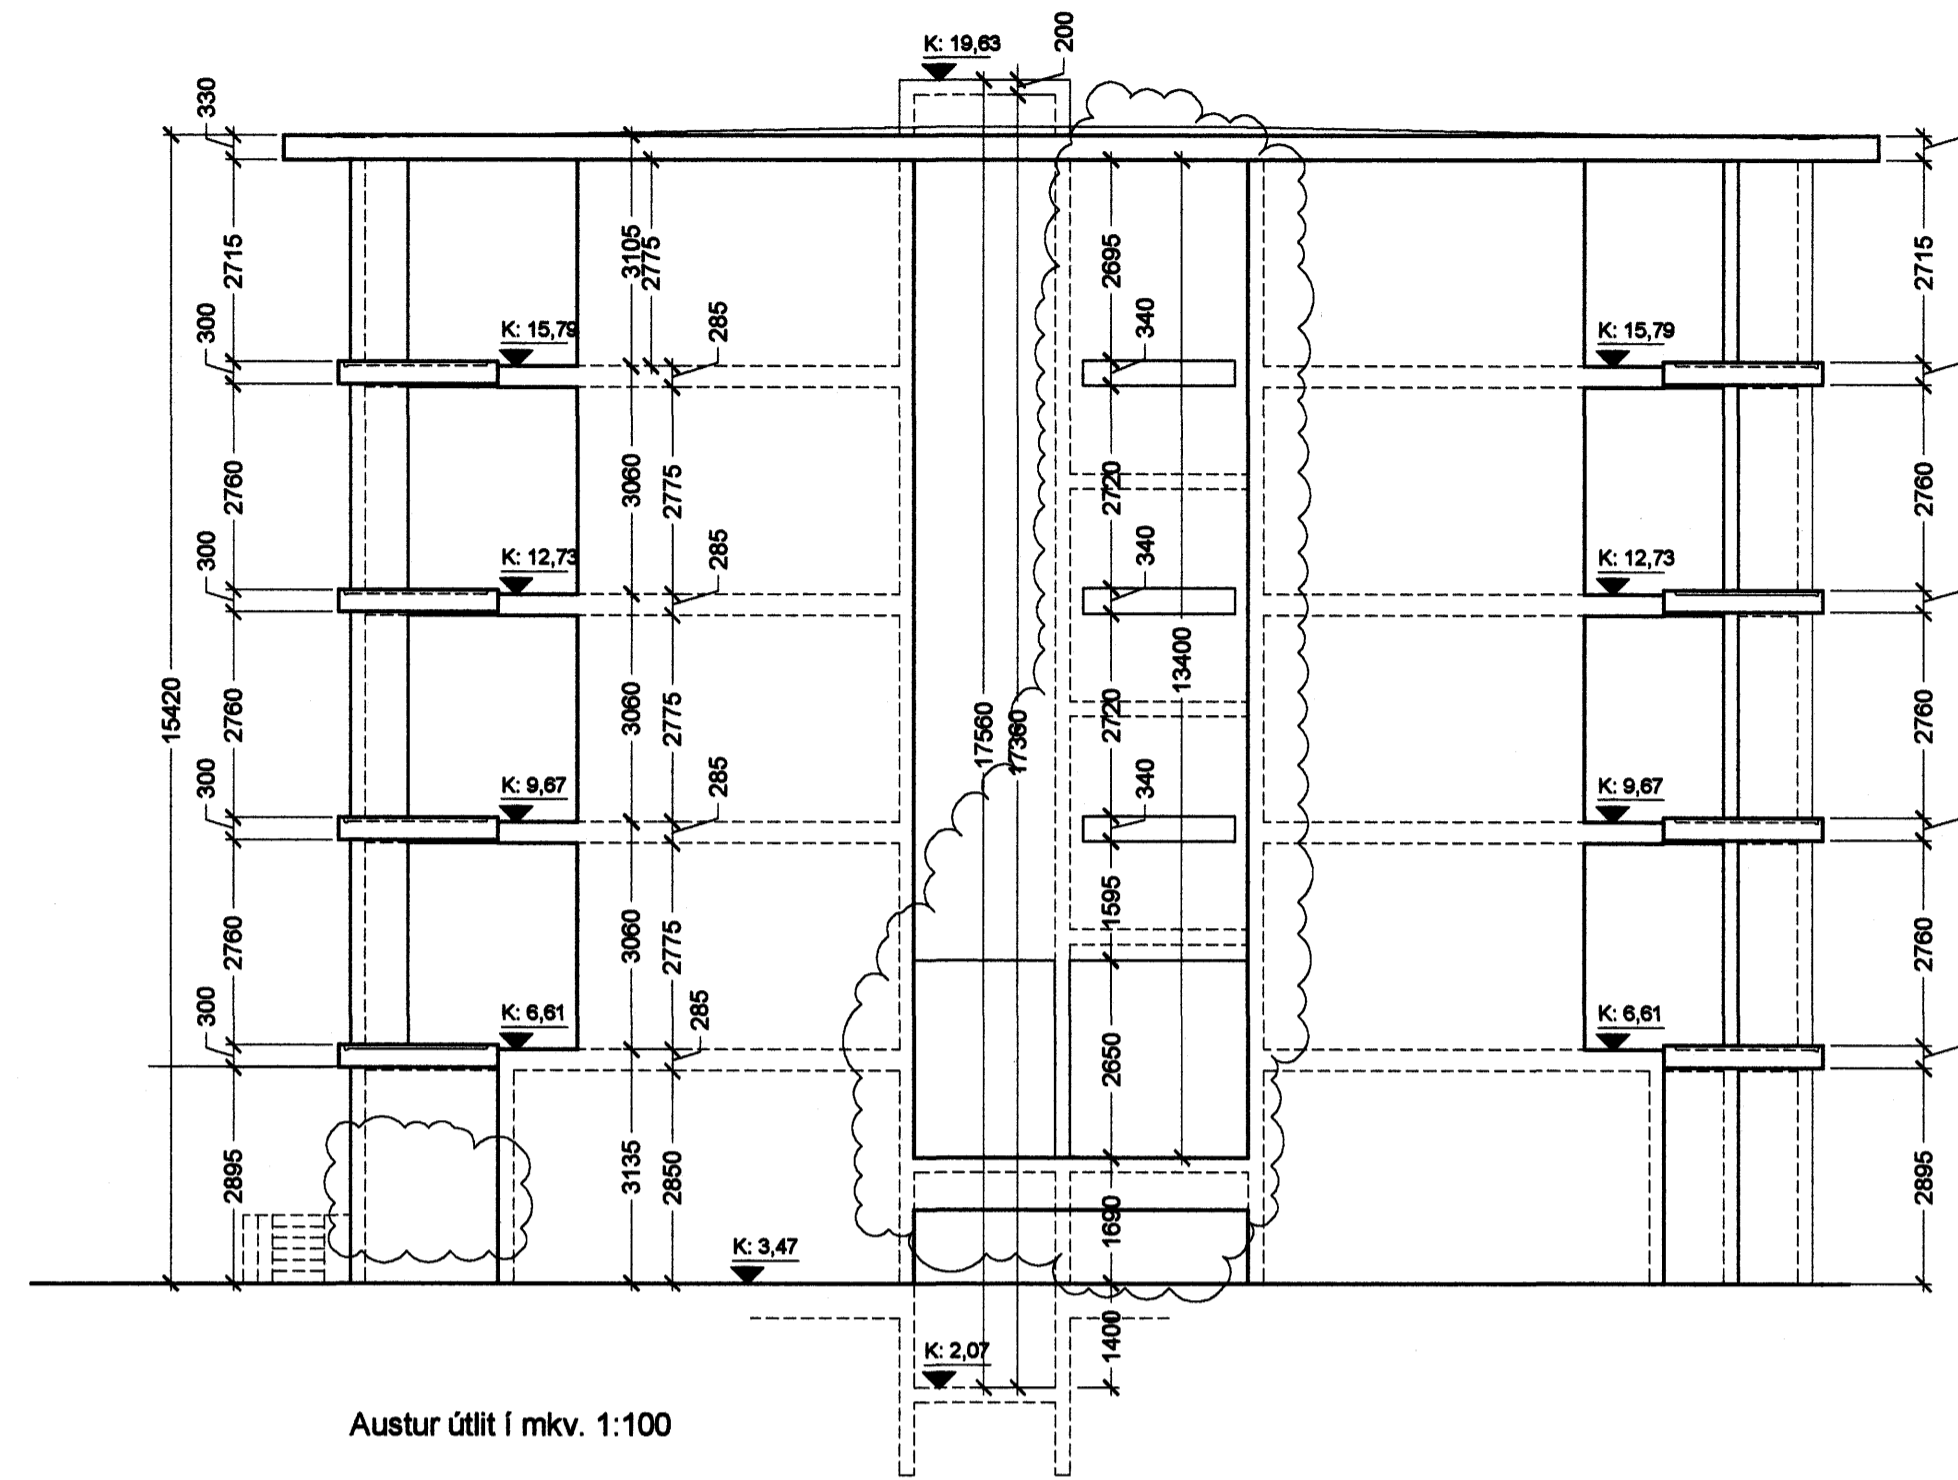


Austur útlit í mkv. 1:100

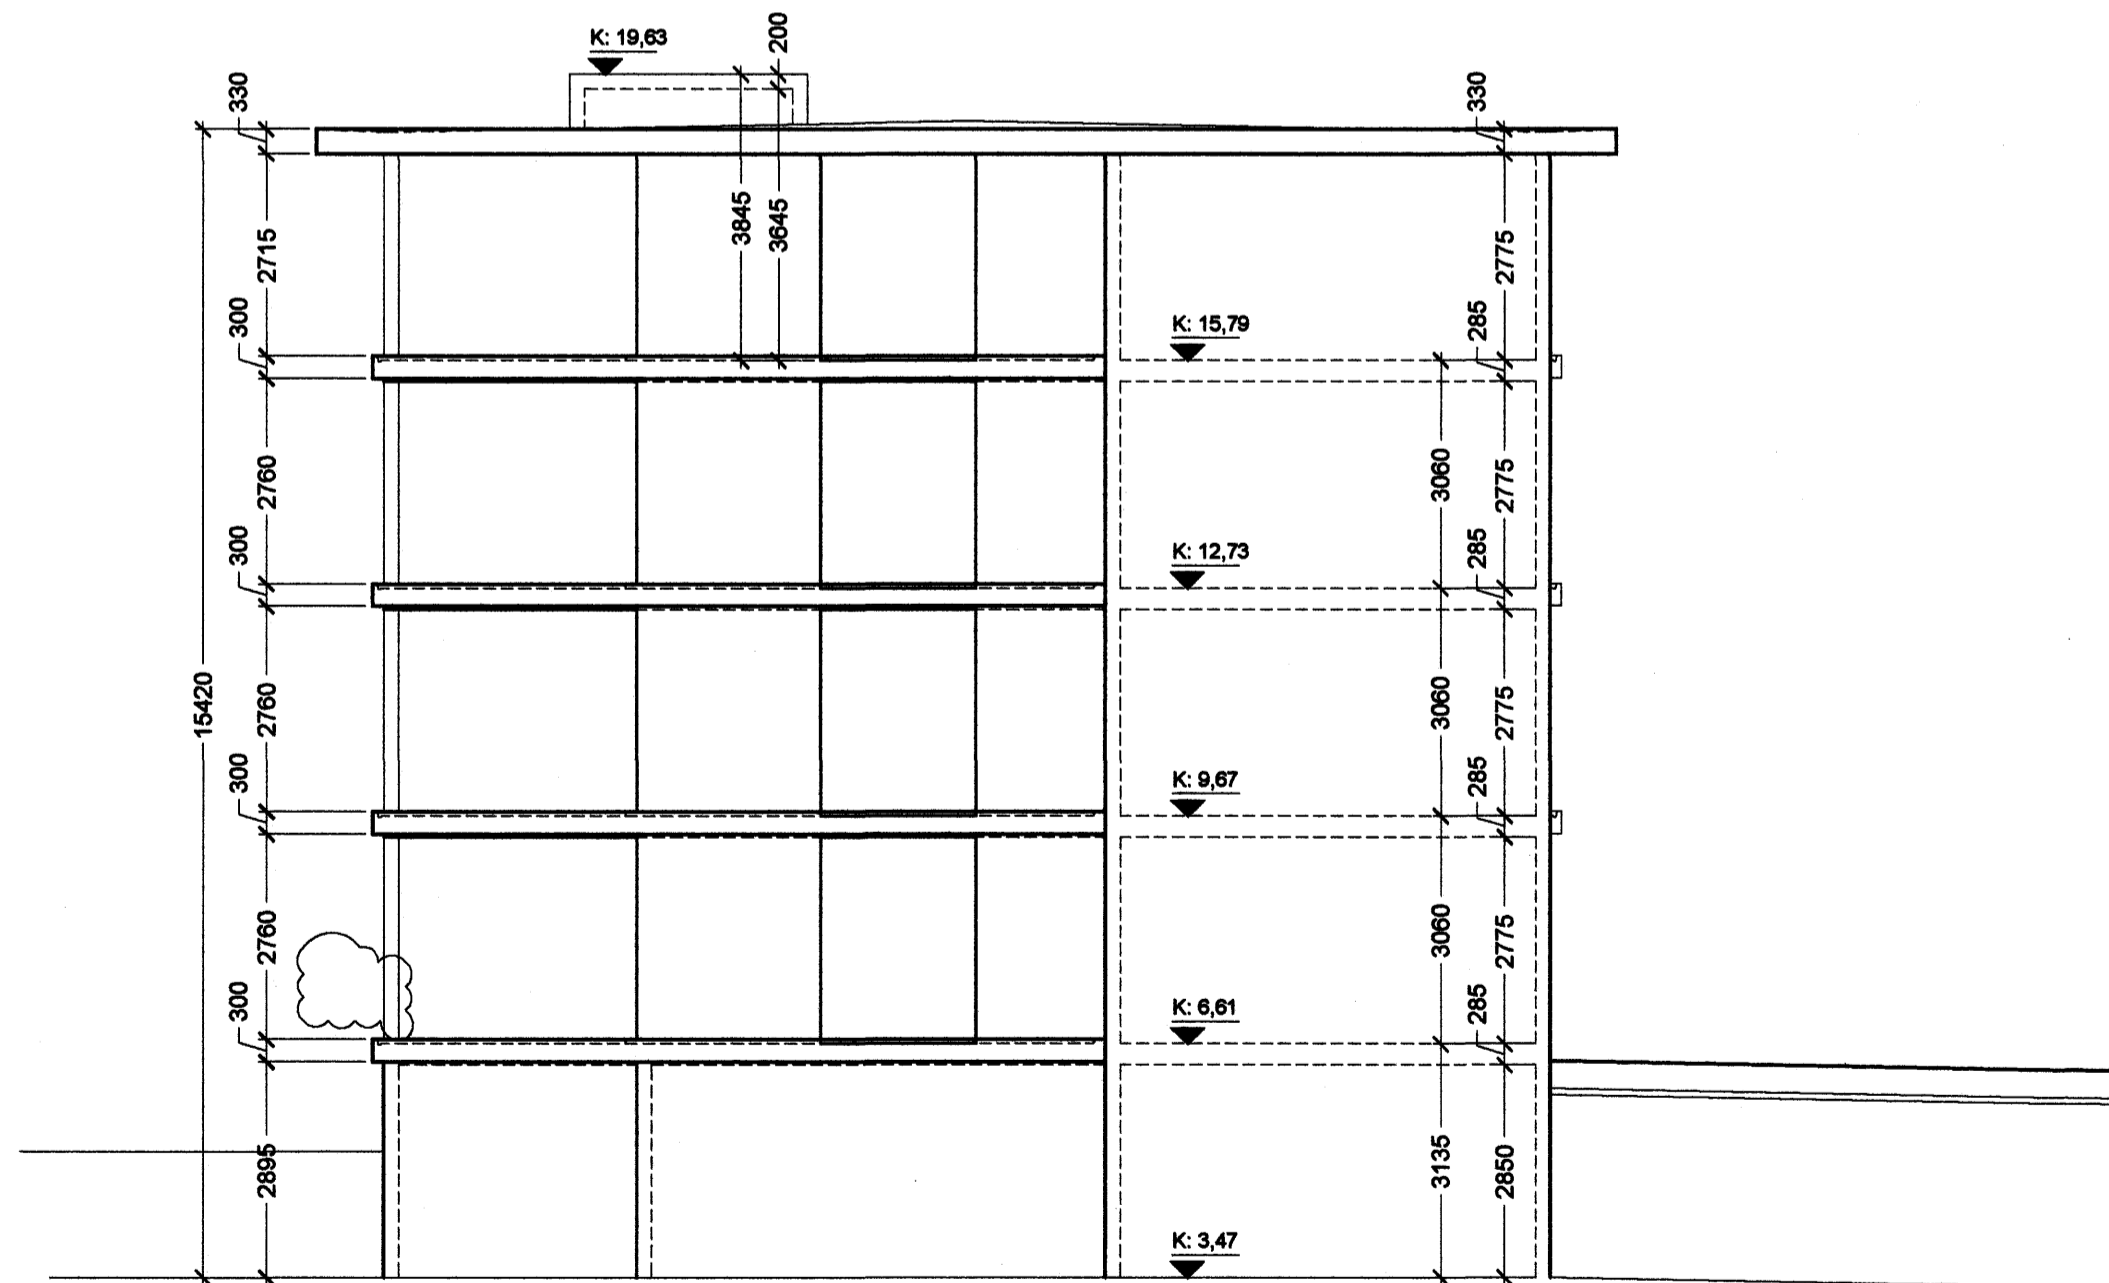


Vestur útlit í mkv. 1:100

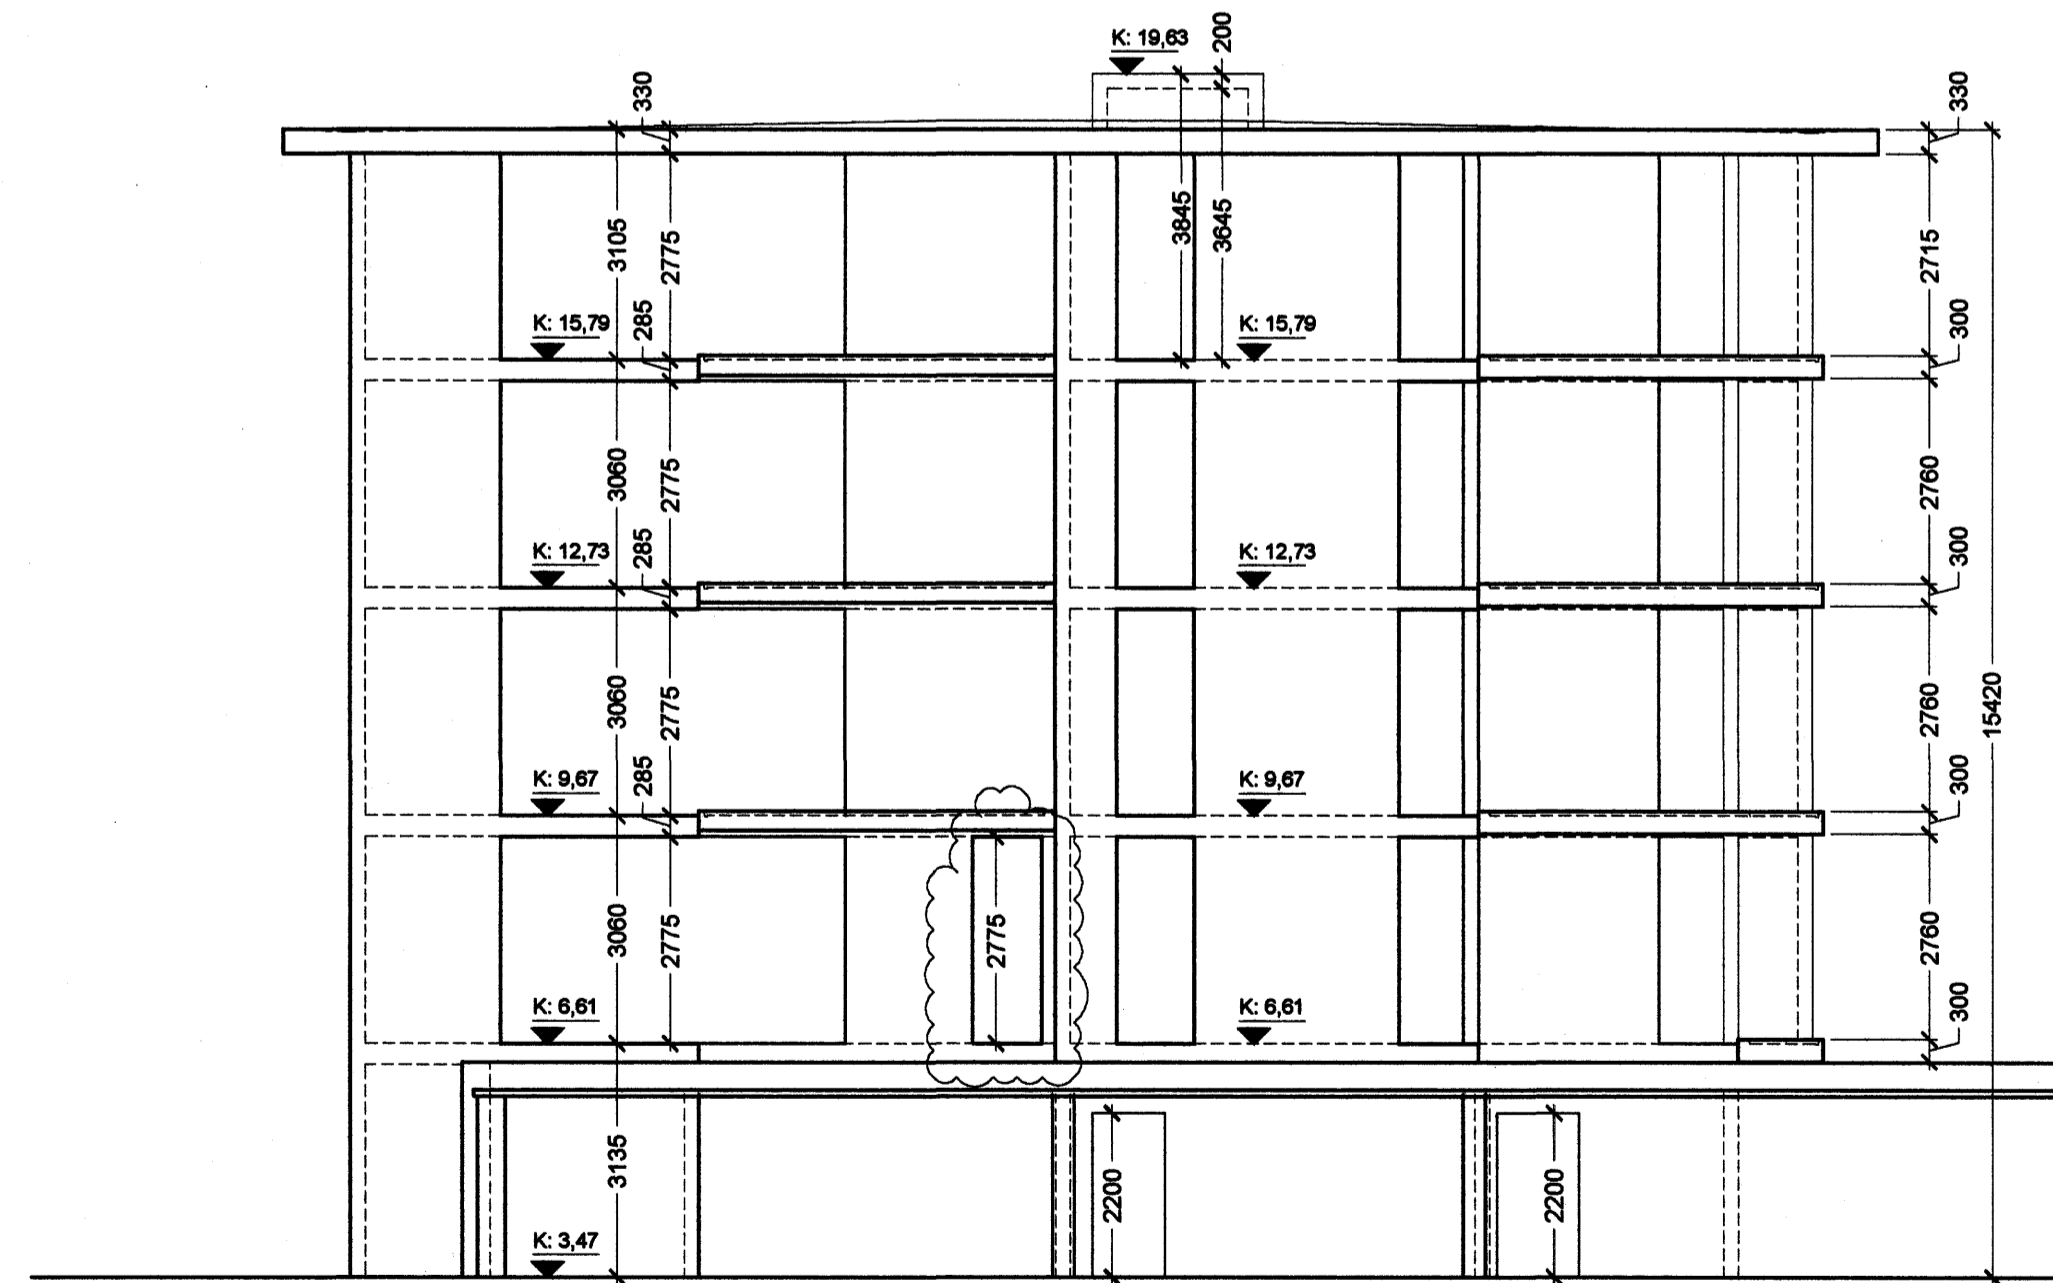

Norður útlit í mkv. 1:100

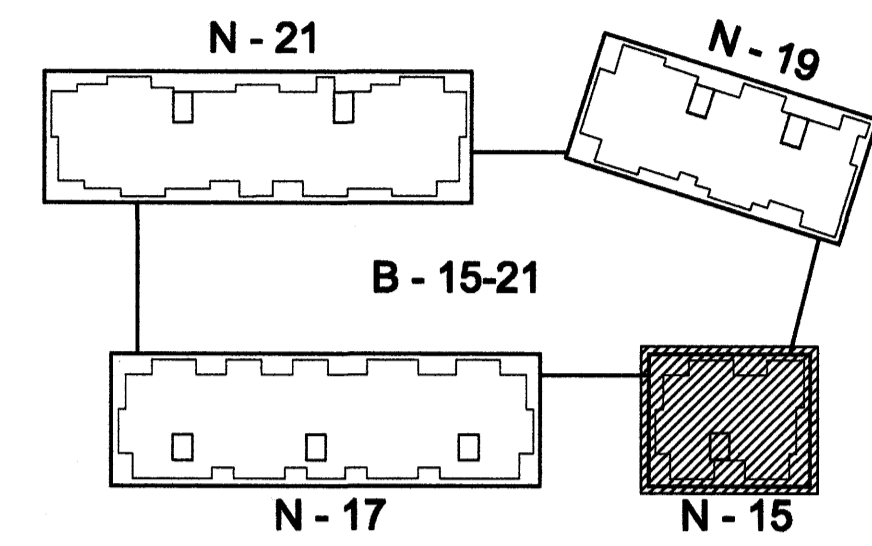

Lykilmynd í mkv. 1:1000

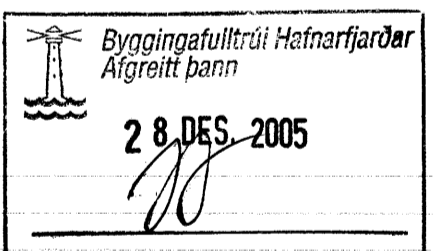

A07:12.2005/HÓG/ Sorp, fellur út, gluggar í ellegangni, skuggari yfir and.
Útgáfa / Dagsveining / Teiknari / Breyting



Norðurbakki 15-21
Fjölbýlishús
NORÐURBAKKI 15, MATSHLUTI 01 0446
Verktelningar
STEYPU ÚTLIT

MKV.: 1:100
DAGS: 16.11.2005
TEIKNAB: HÓG
SKRÁ: 0446-(29)3.03.dwg

(29)3.03

A

BATTERIÐ
Jón Ólafur Ólafsson FAI
kt: 090446-3669
Sigurður Elínsson FAI
kt: 1445457-2789
S: 54 54 700 F: 54 54 701
Netfang: batteri@arkitekt.is
Heimasíða: www.arkitekt.is

© BATTERIÐ EHF
ÖLL AÐRIT OG AFÞRITUN TEIKNINGAR AÐ HLUÐA EÐA Í HEILD ER HÁÐ BODFLEGGU LEYFI HÖFUNDAR