




Grunnmynd kjallara í mkv. 1:100

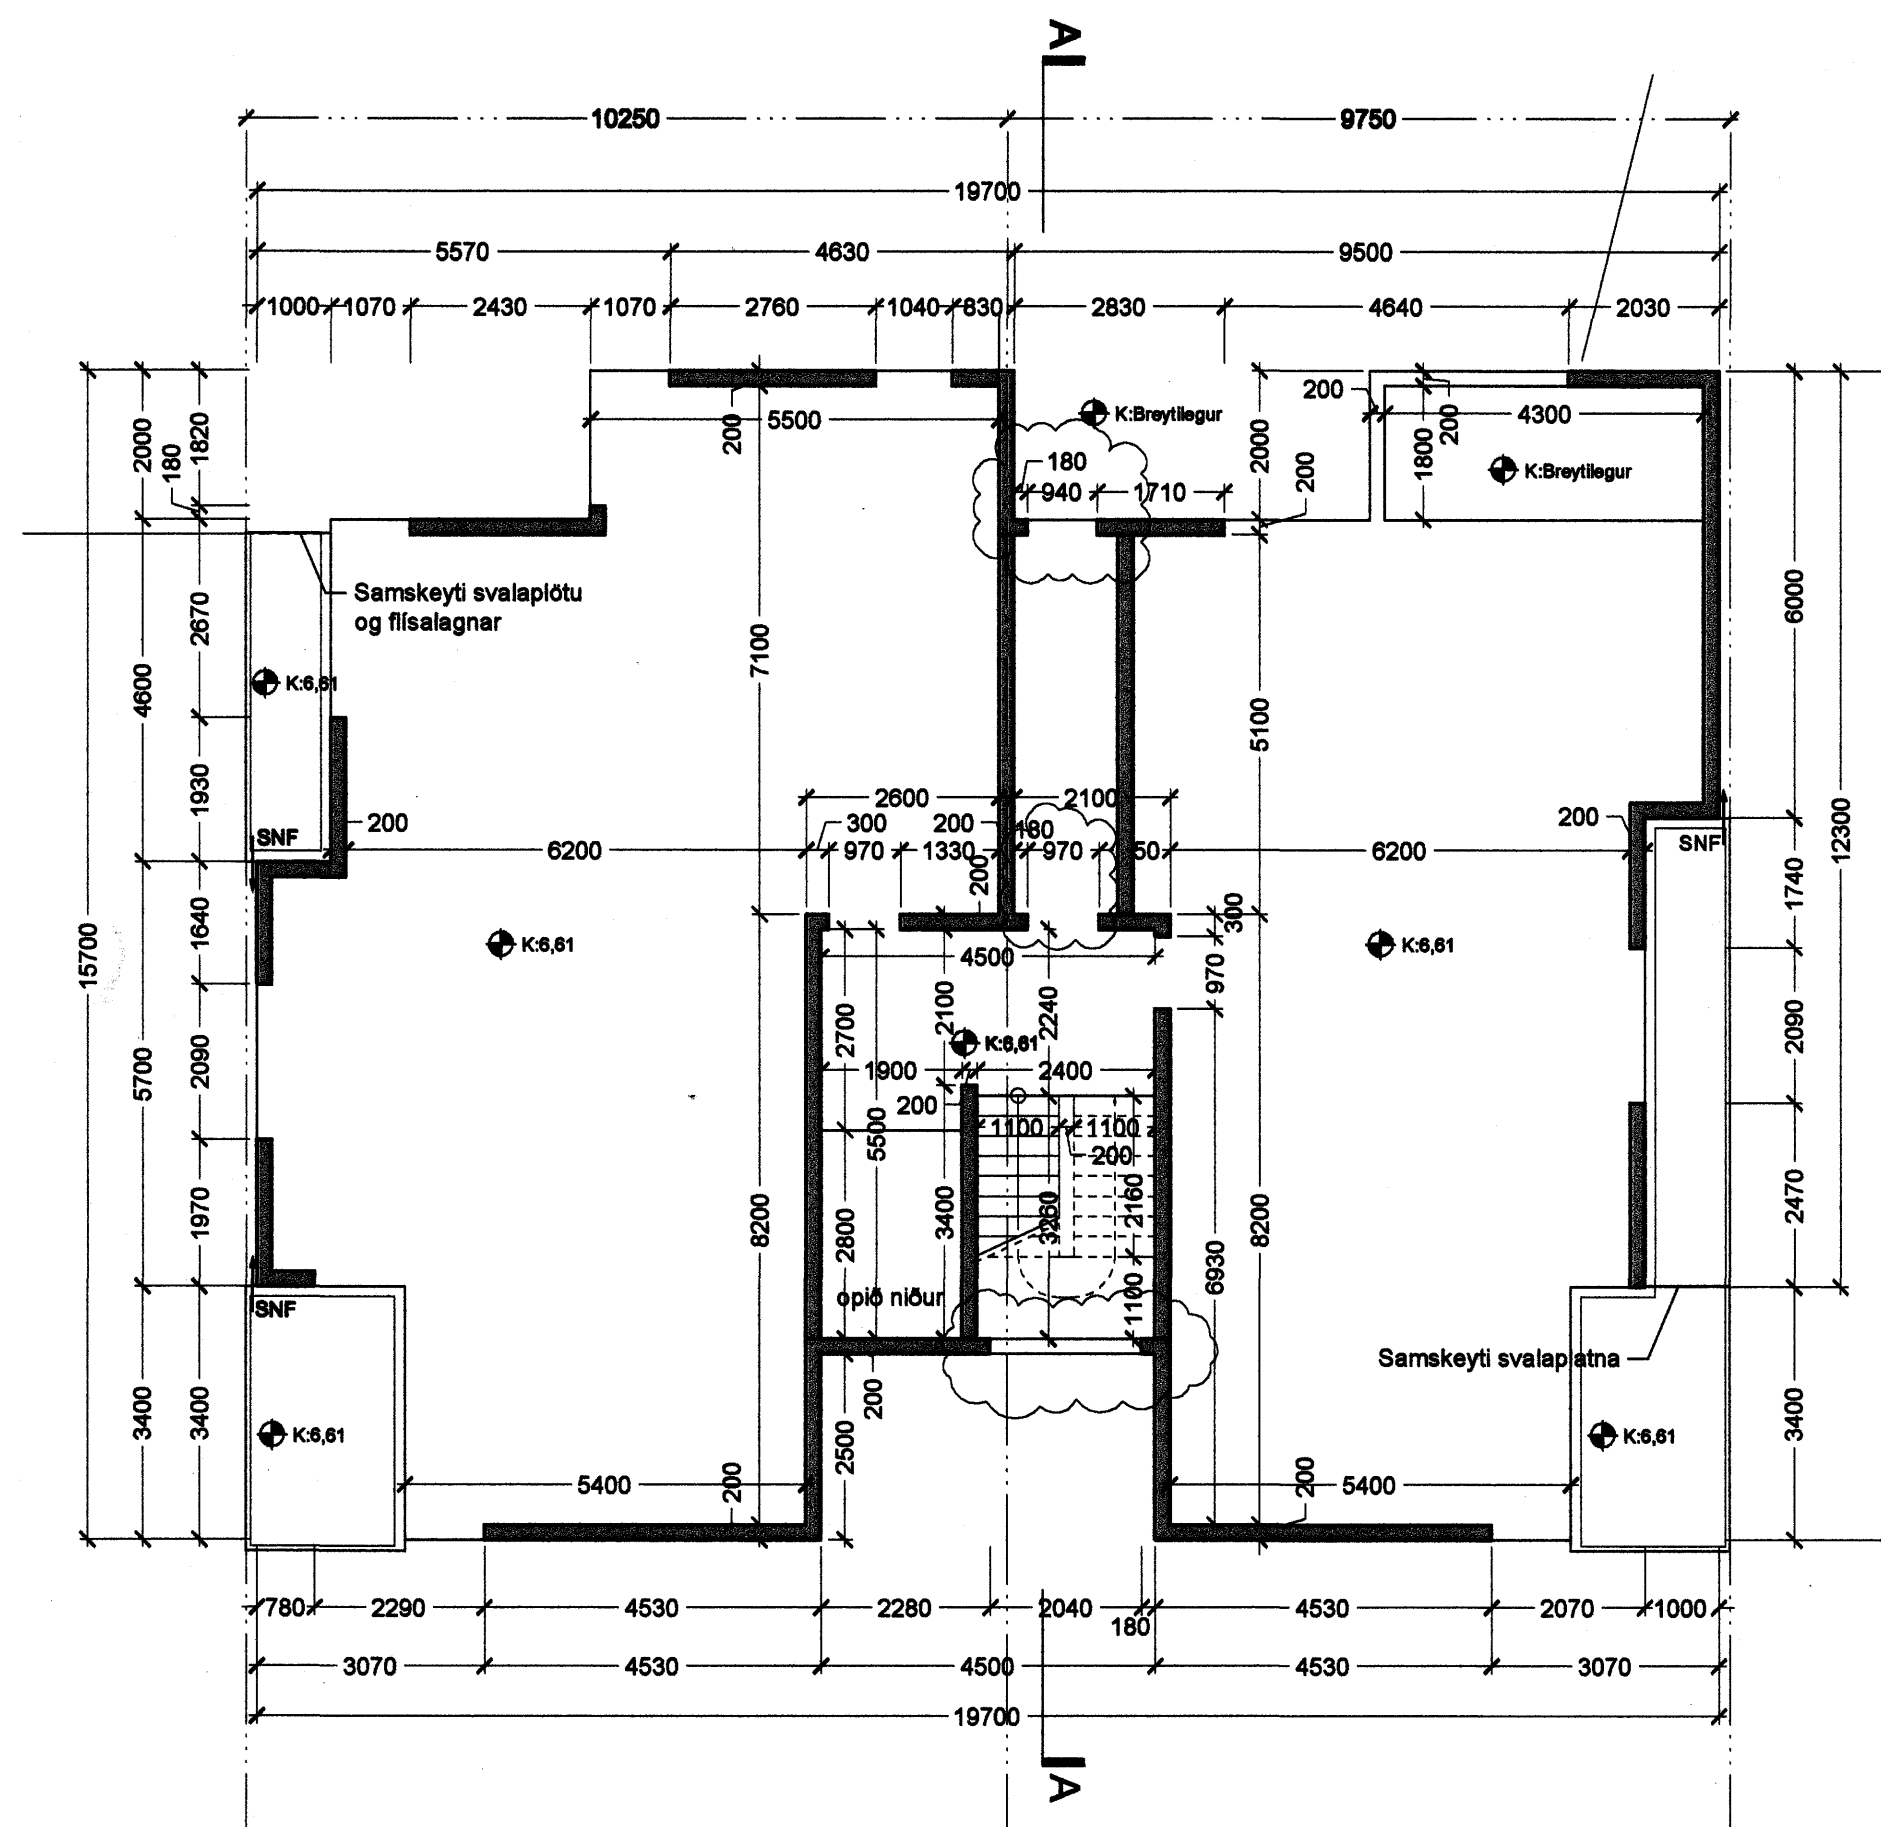


Grunnmynd 1. hæðar í mkv. 1:100

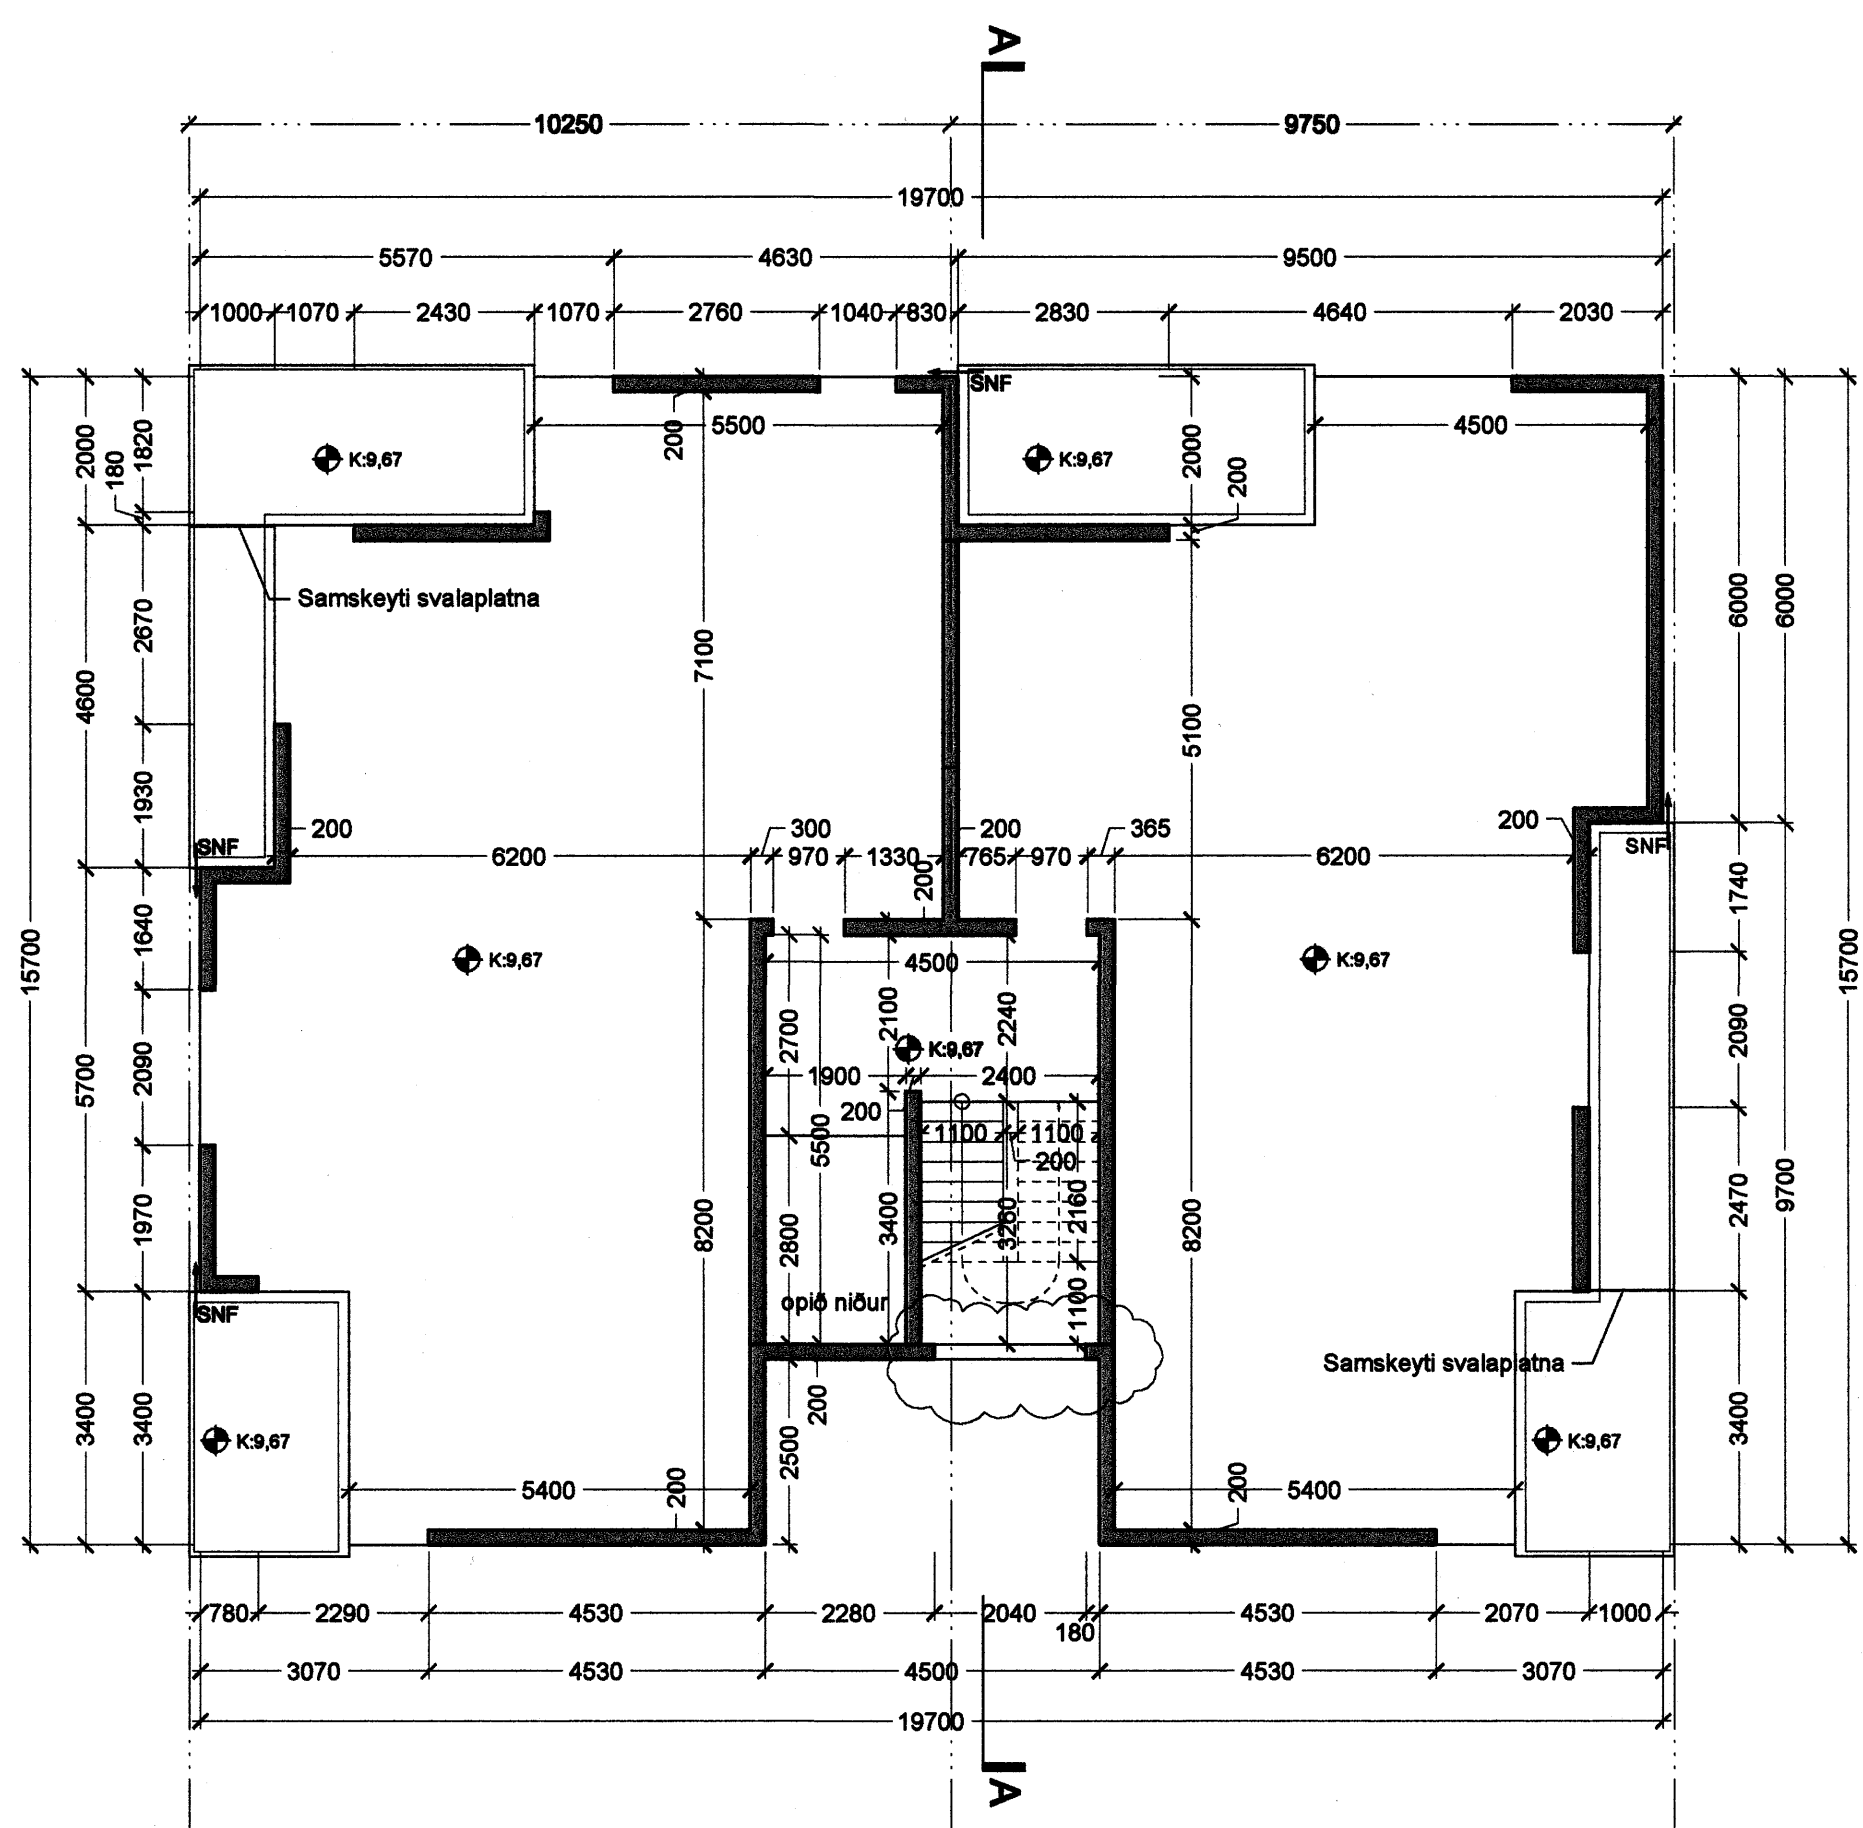


Grunnmynd 2. hæðar í mkv. 1:100

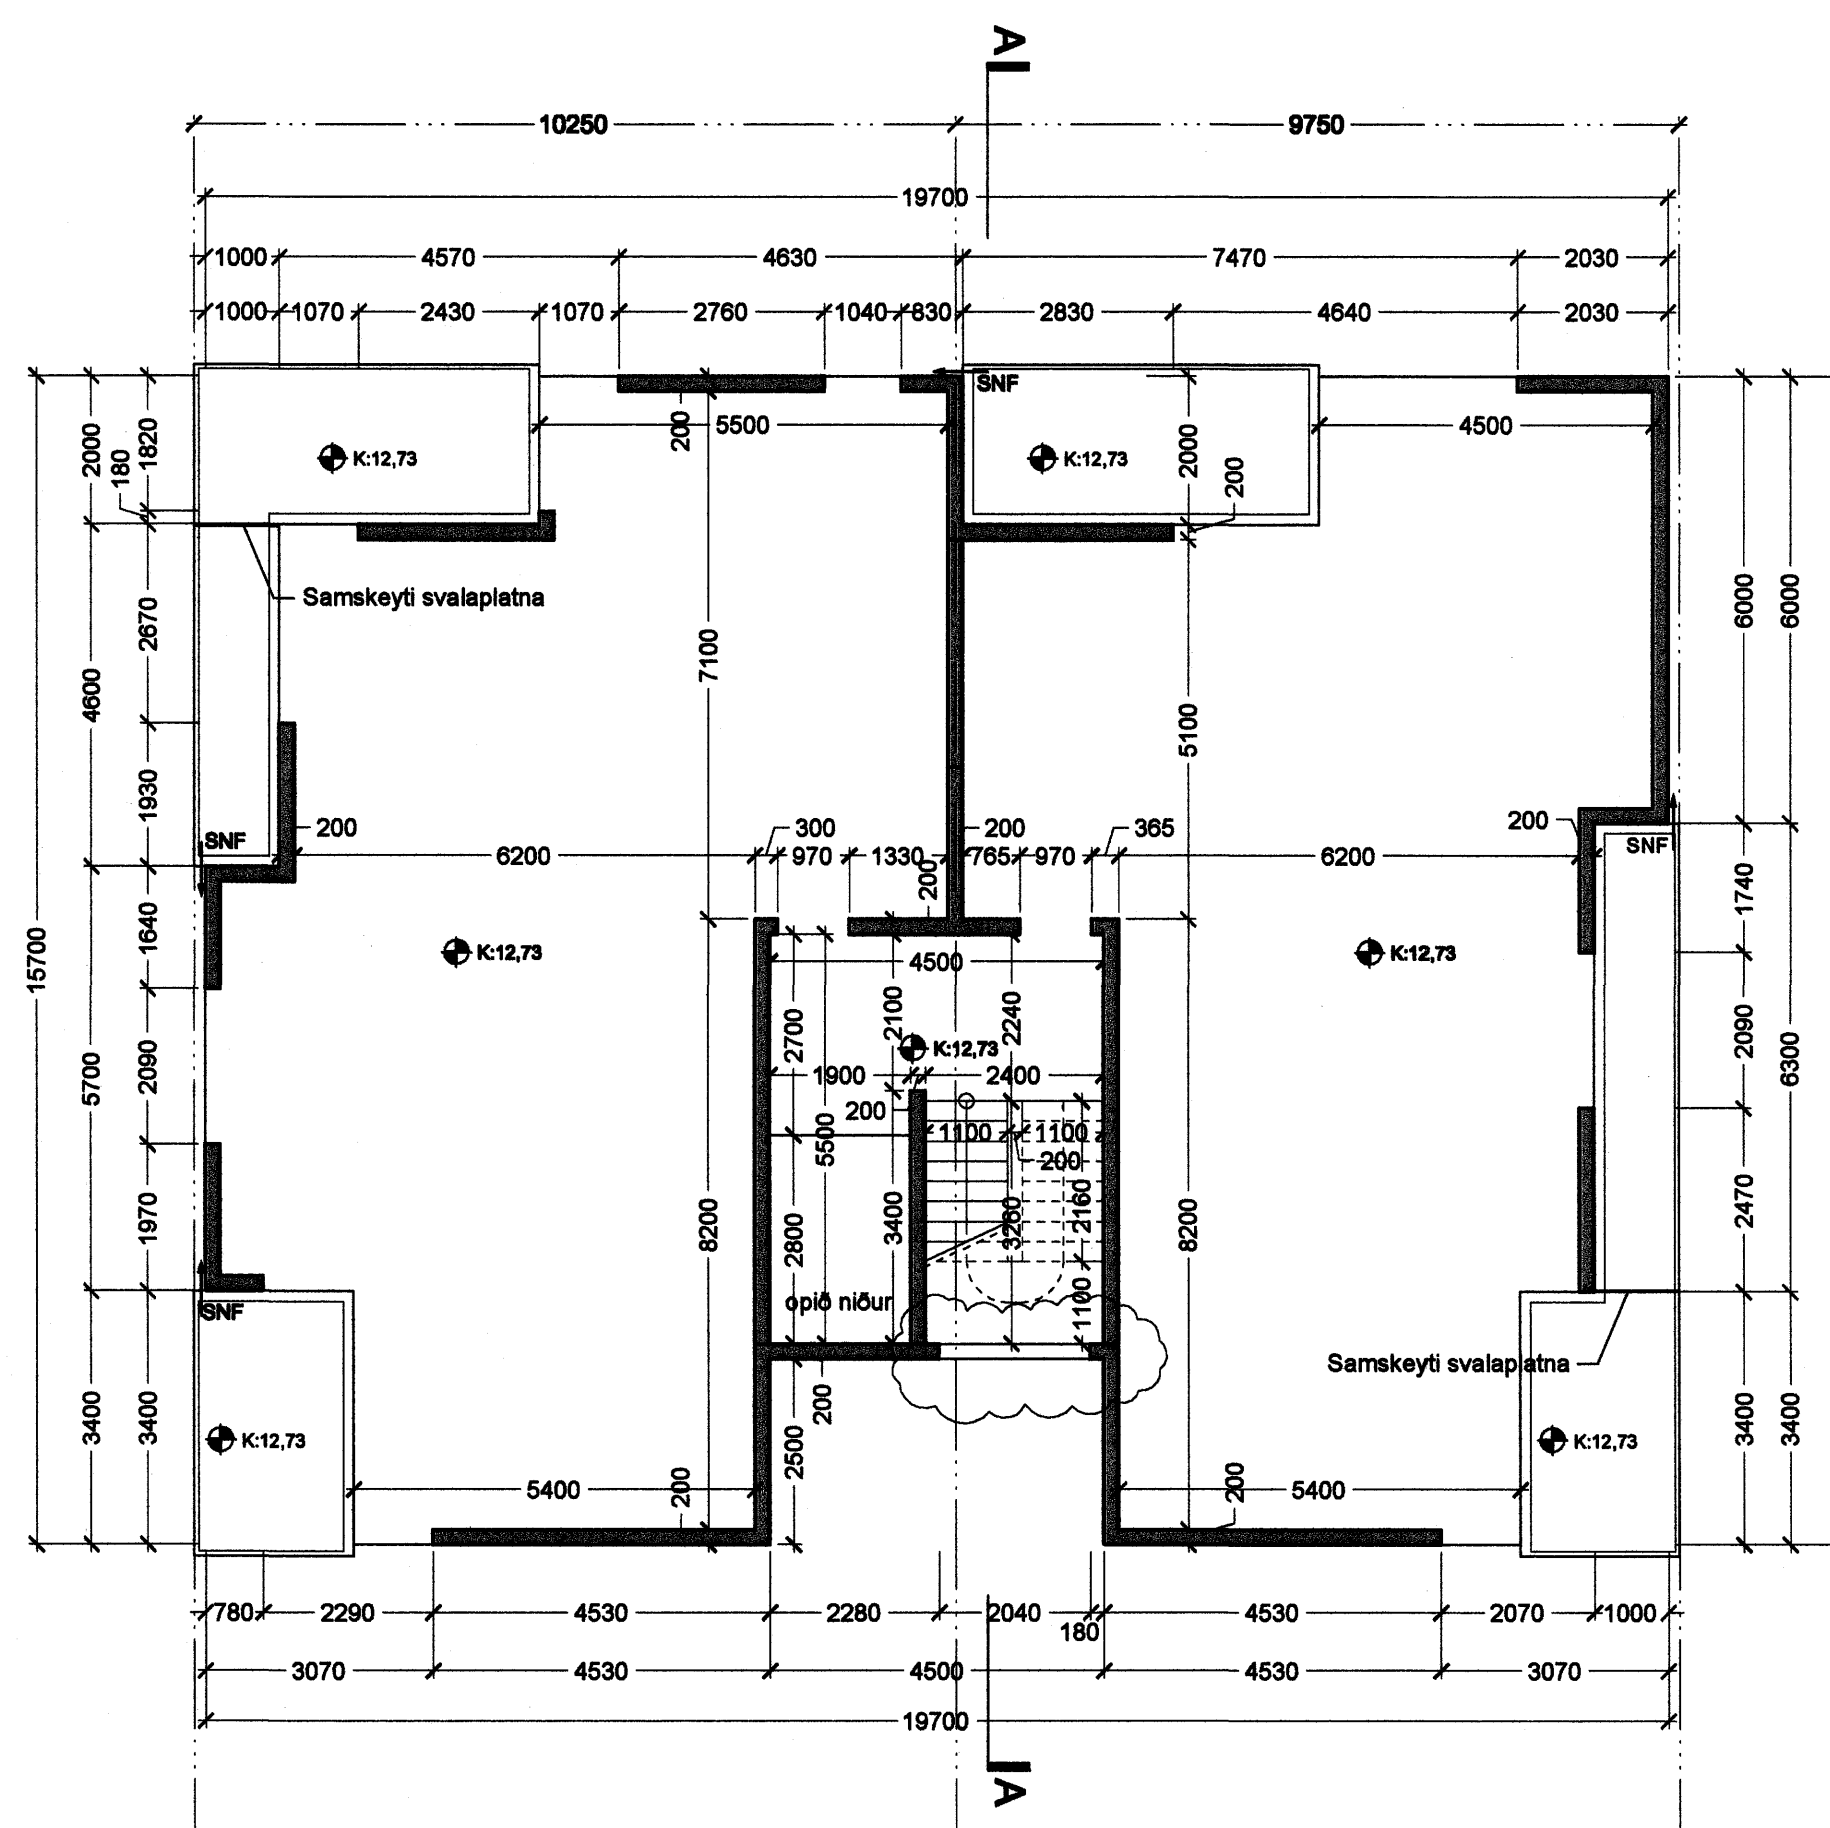

Grunnmynd 3. hæðar í mkv. 1:100

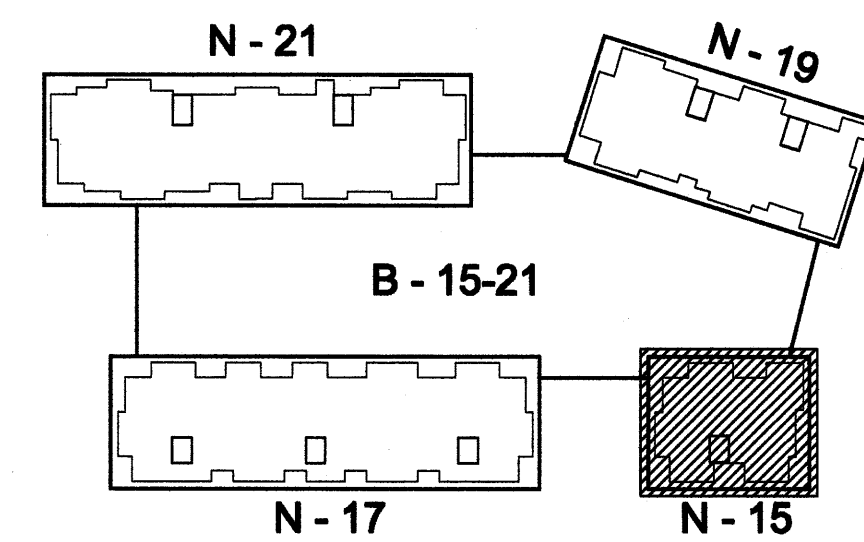

Lykilmynd í mkv. 1:1000

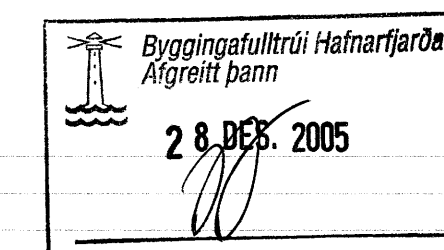

A/07.12.2005/HÖG/Sorpg. fellur út, gluggar í stílagangi, skýggri yfir andd.  
Útgáfa / Dagselning / Teiknari / Breyting



**Norðurbakki 15-21**  
**Fjölbýlishús**  
 NORÐURBAKKI 15, MATSHLUTI 01 **0446**  
**Verktelningar**  
 GRUNNMÝNDIR - STEYPTIR VEGGIR  
 KJALLARA, 1., 2. OG 3. HÆÐAR  
 MKV.: 1:100  
 DAGS: 16.11.2005  
 TEIKNAB: HÖG  
 SKRÁ: 0446-(29)3.01.dwg

(29)3.01

A

**BATTERÍÐ**  
 Jón Ólafur Ólafsson FAI  
 Kt: 06066-0250  
 Sigurður Þinason FAI  
 Kt: 110487-2786  
 S: 54 54 700 F: 54 54 701  
 Netfang: batteri@arkitekt.is  
 Heimasíða: www.arkitekt.is

© BATTERÍÐ EHF  
