



GRUNNMYND 6.HÆÐ 1:50

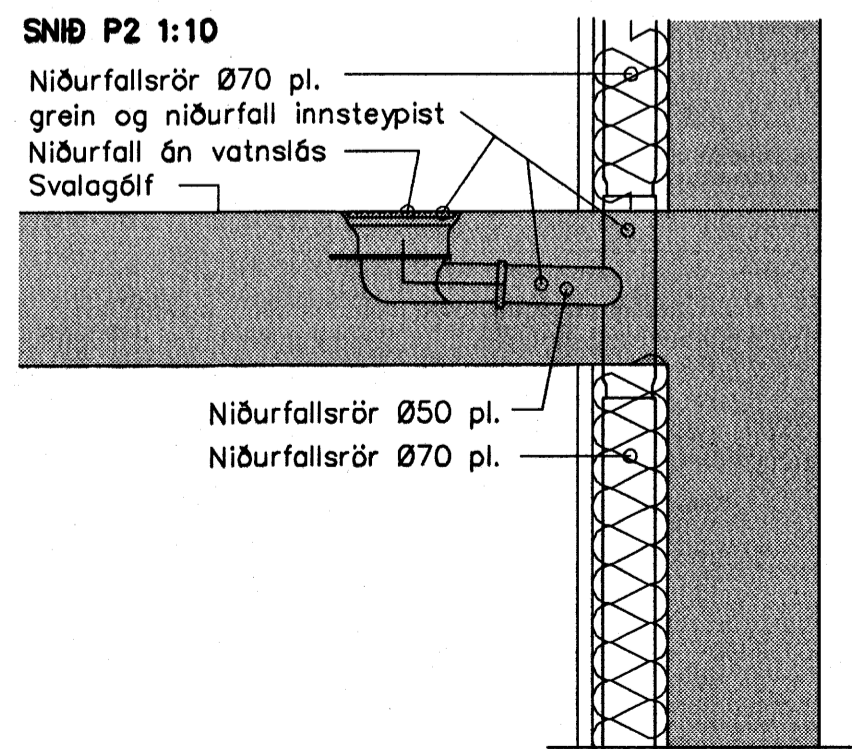

Skýringar á táknum í grunnmynd

- | | |
|------------------------|----------------------------------|
| BK: Baðkar | öv: á vegg |
| EV: Eldhúsvaskur | ie: í einangrun |
| GK: Garðkrani | ig: í gólfrauf |
| GK: Gólfkoti | iv: í veggrauf |
| GN: Gólfniðurföll | pn: pípa fer niður |
| HL: Handlaug | pu: pípa fer upp |
| HR: Hreinsistötur | ud: undir dyrum |
| NF: Niðurfallsbrunnur | ul: undir lofti |
| S1: Fallstammi & númer | vg: við gólf |
| SA: Fallstammi auka | vl: við loft |
| SK: Skalkrani | yd: yfir dyrum |
| SN: Svalaniðurföll | yg: yfir glugga |
| ST: Steypibað | |
| SV: Skolvaskur | |
| Up: Uppþvottavél | — Fritt loftflæði |
| VS: Vatnssalerni | — R: Loftflæði um rist |
| pn: Þakniðurföll | — U: Loftflæði undir hurð |
| ps: Þvöskól | — Y: Loftflæði yfir hurð |
| pV: Þvottavél | — Y: Loftflæði yfir & undir hurð |

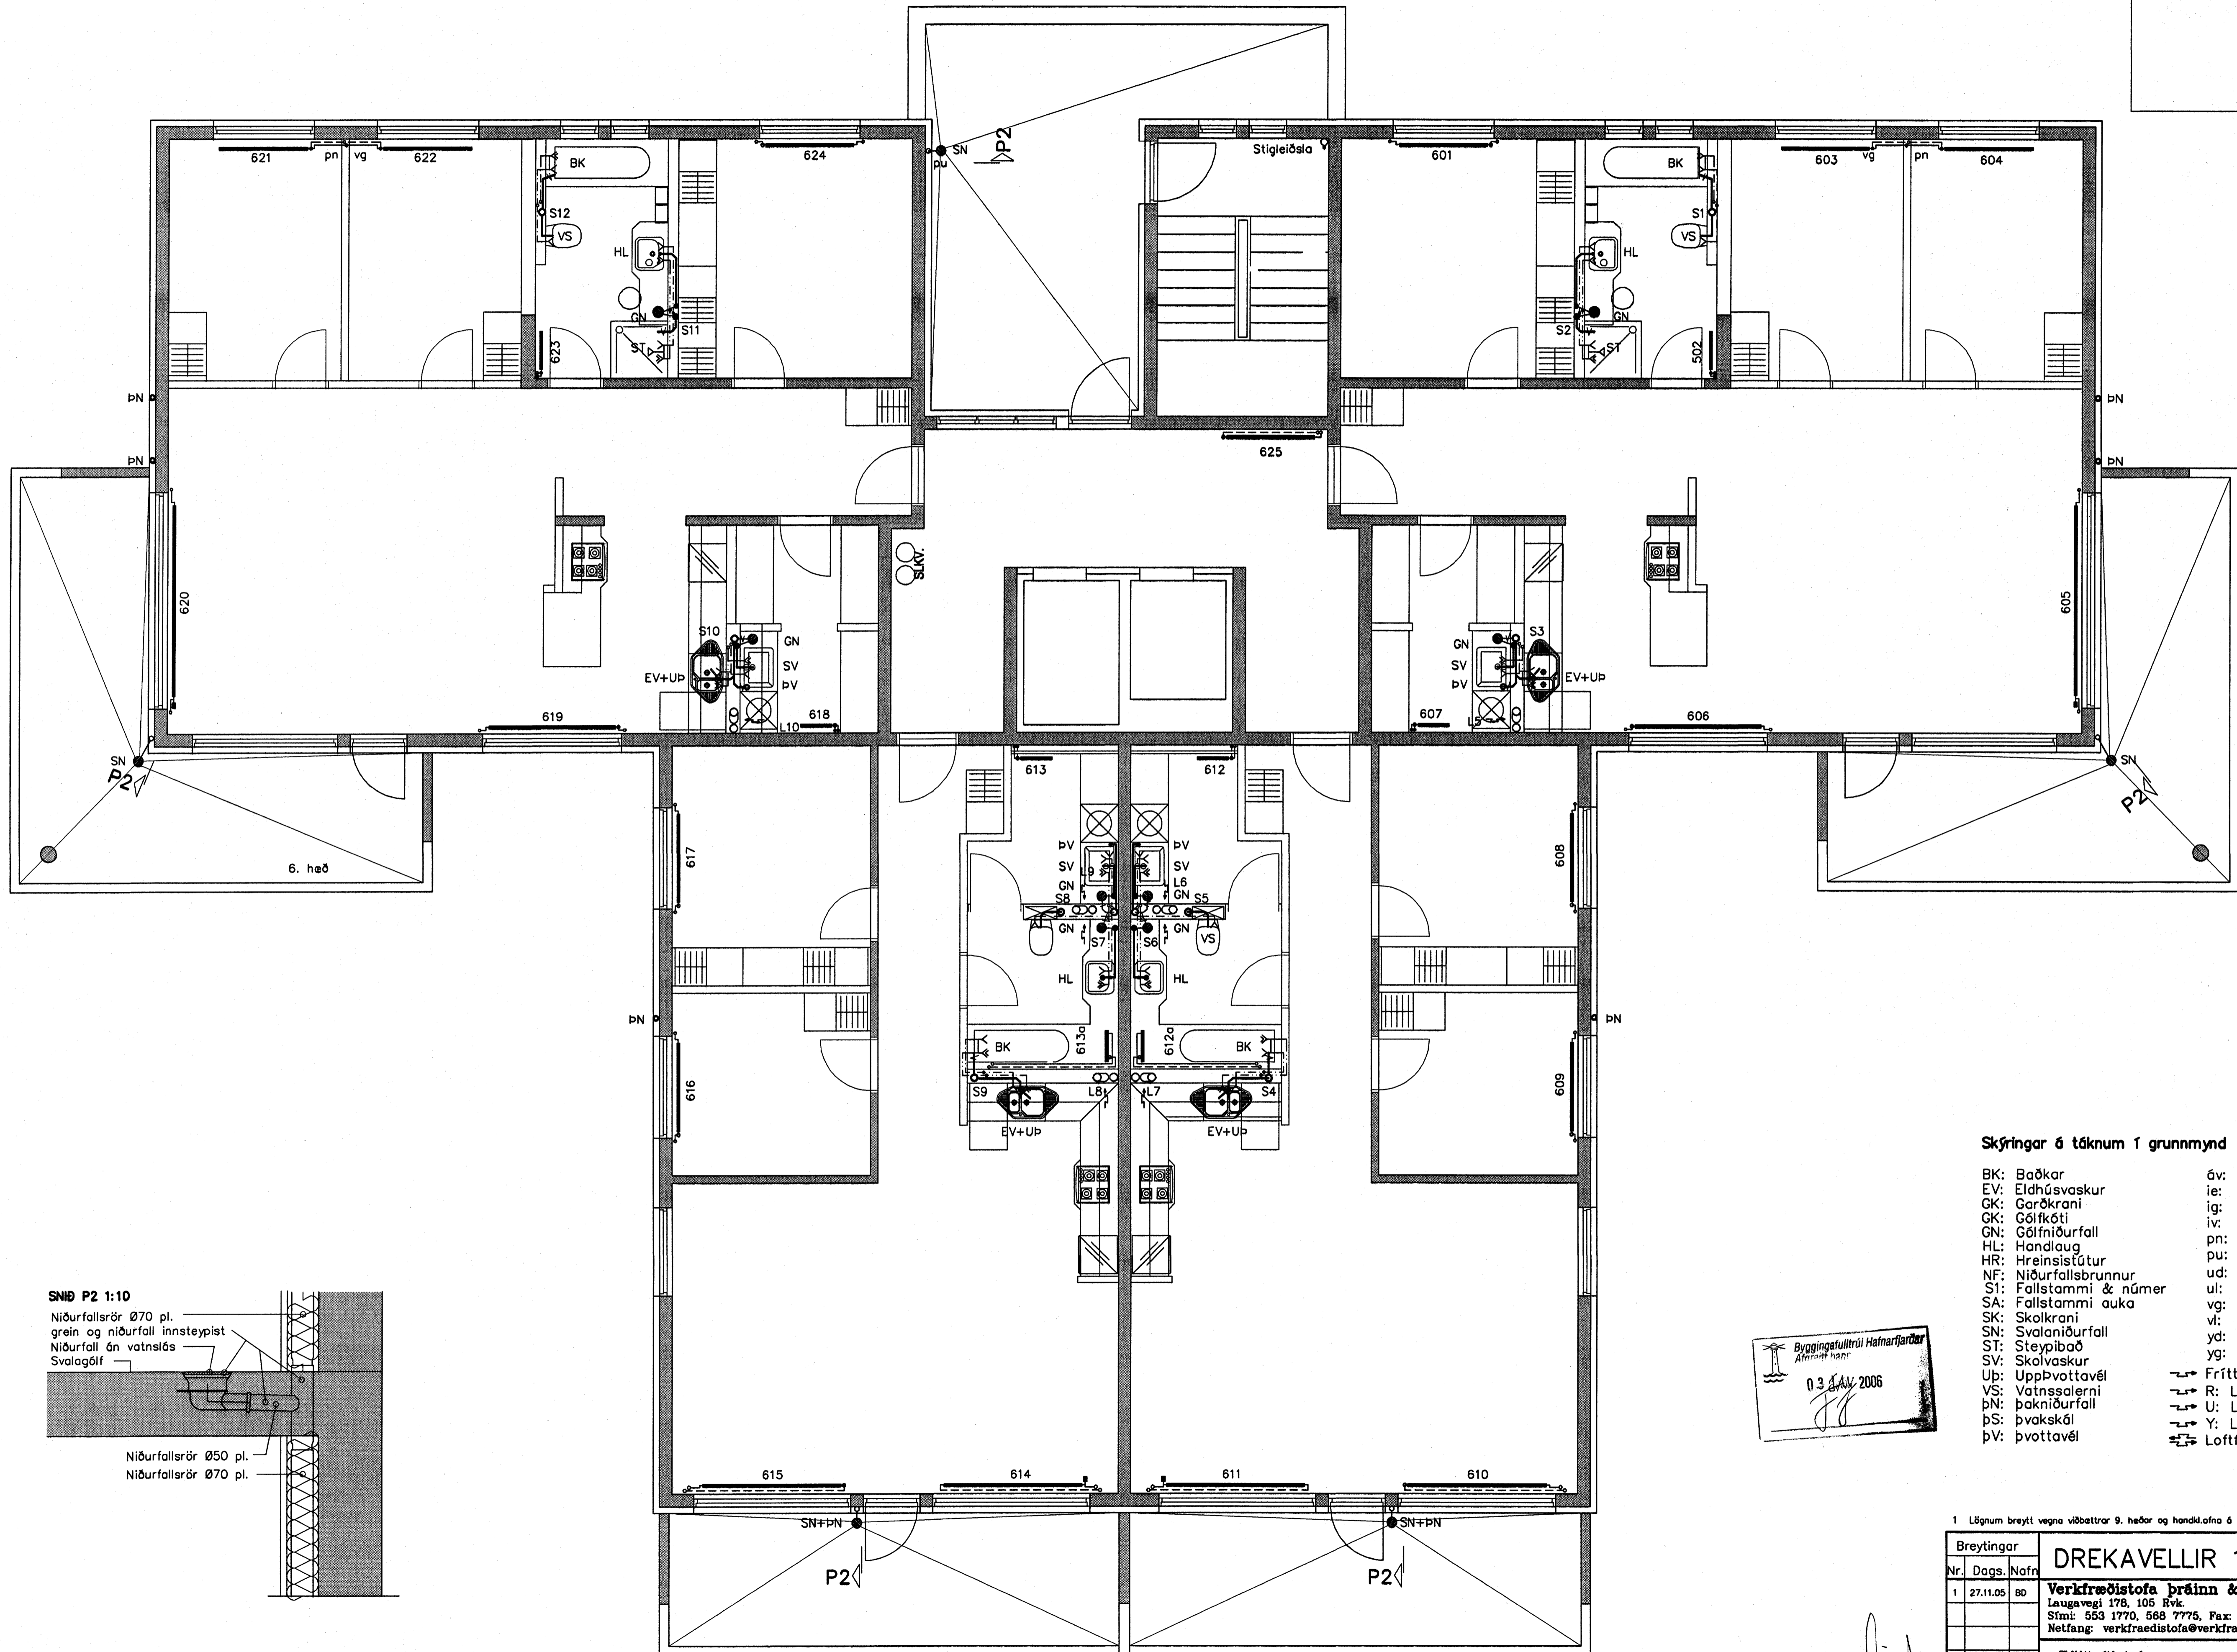

1 Lögnum breytt vegna viðbættar 9. hæðar og handklófna á öllum hæðum

Breytingar			DREKAVELLIR 18 HF -	
Nr.	Dags.	Nafn	H.B.	T.B.D.
1	27.11.05	BD		
Verkfæðistofa Þráinn & Benedikt Laugavegi 178, 105 Rvk. Sími: 553 1770, 588 7775, Fax: 588-7701 Netfang: verkfaedistofa@verkfraedistofa.is			M: 1:50 Nr.: P601 Dags: Ágúst 05 080149-3609 E: BWS	
Fjölbýlishús				
Lagnir inni				

Handwritten signature