
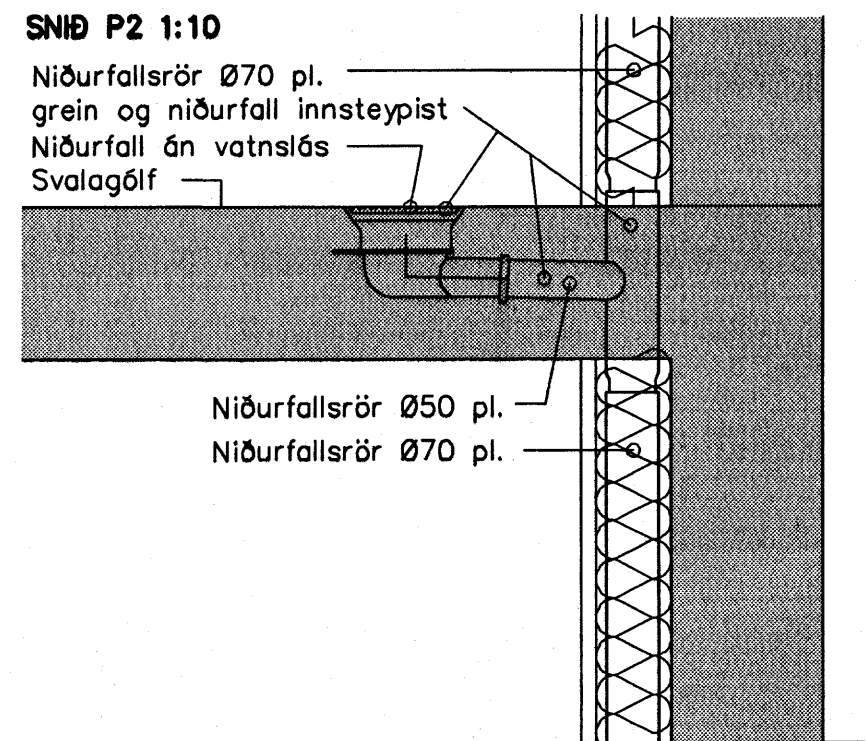


GRUNNMYND 5.HÆÐ 1:50

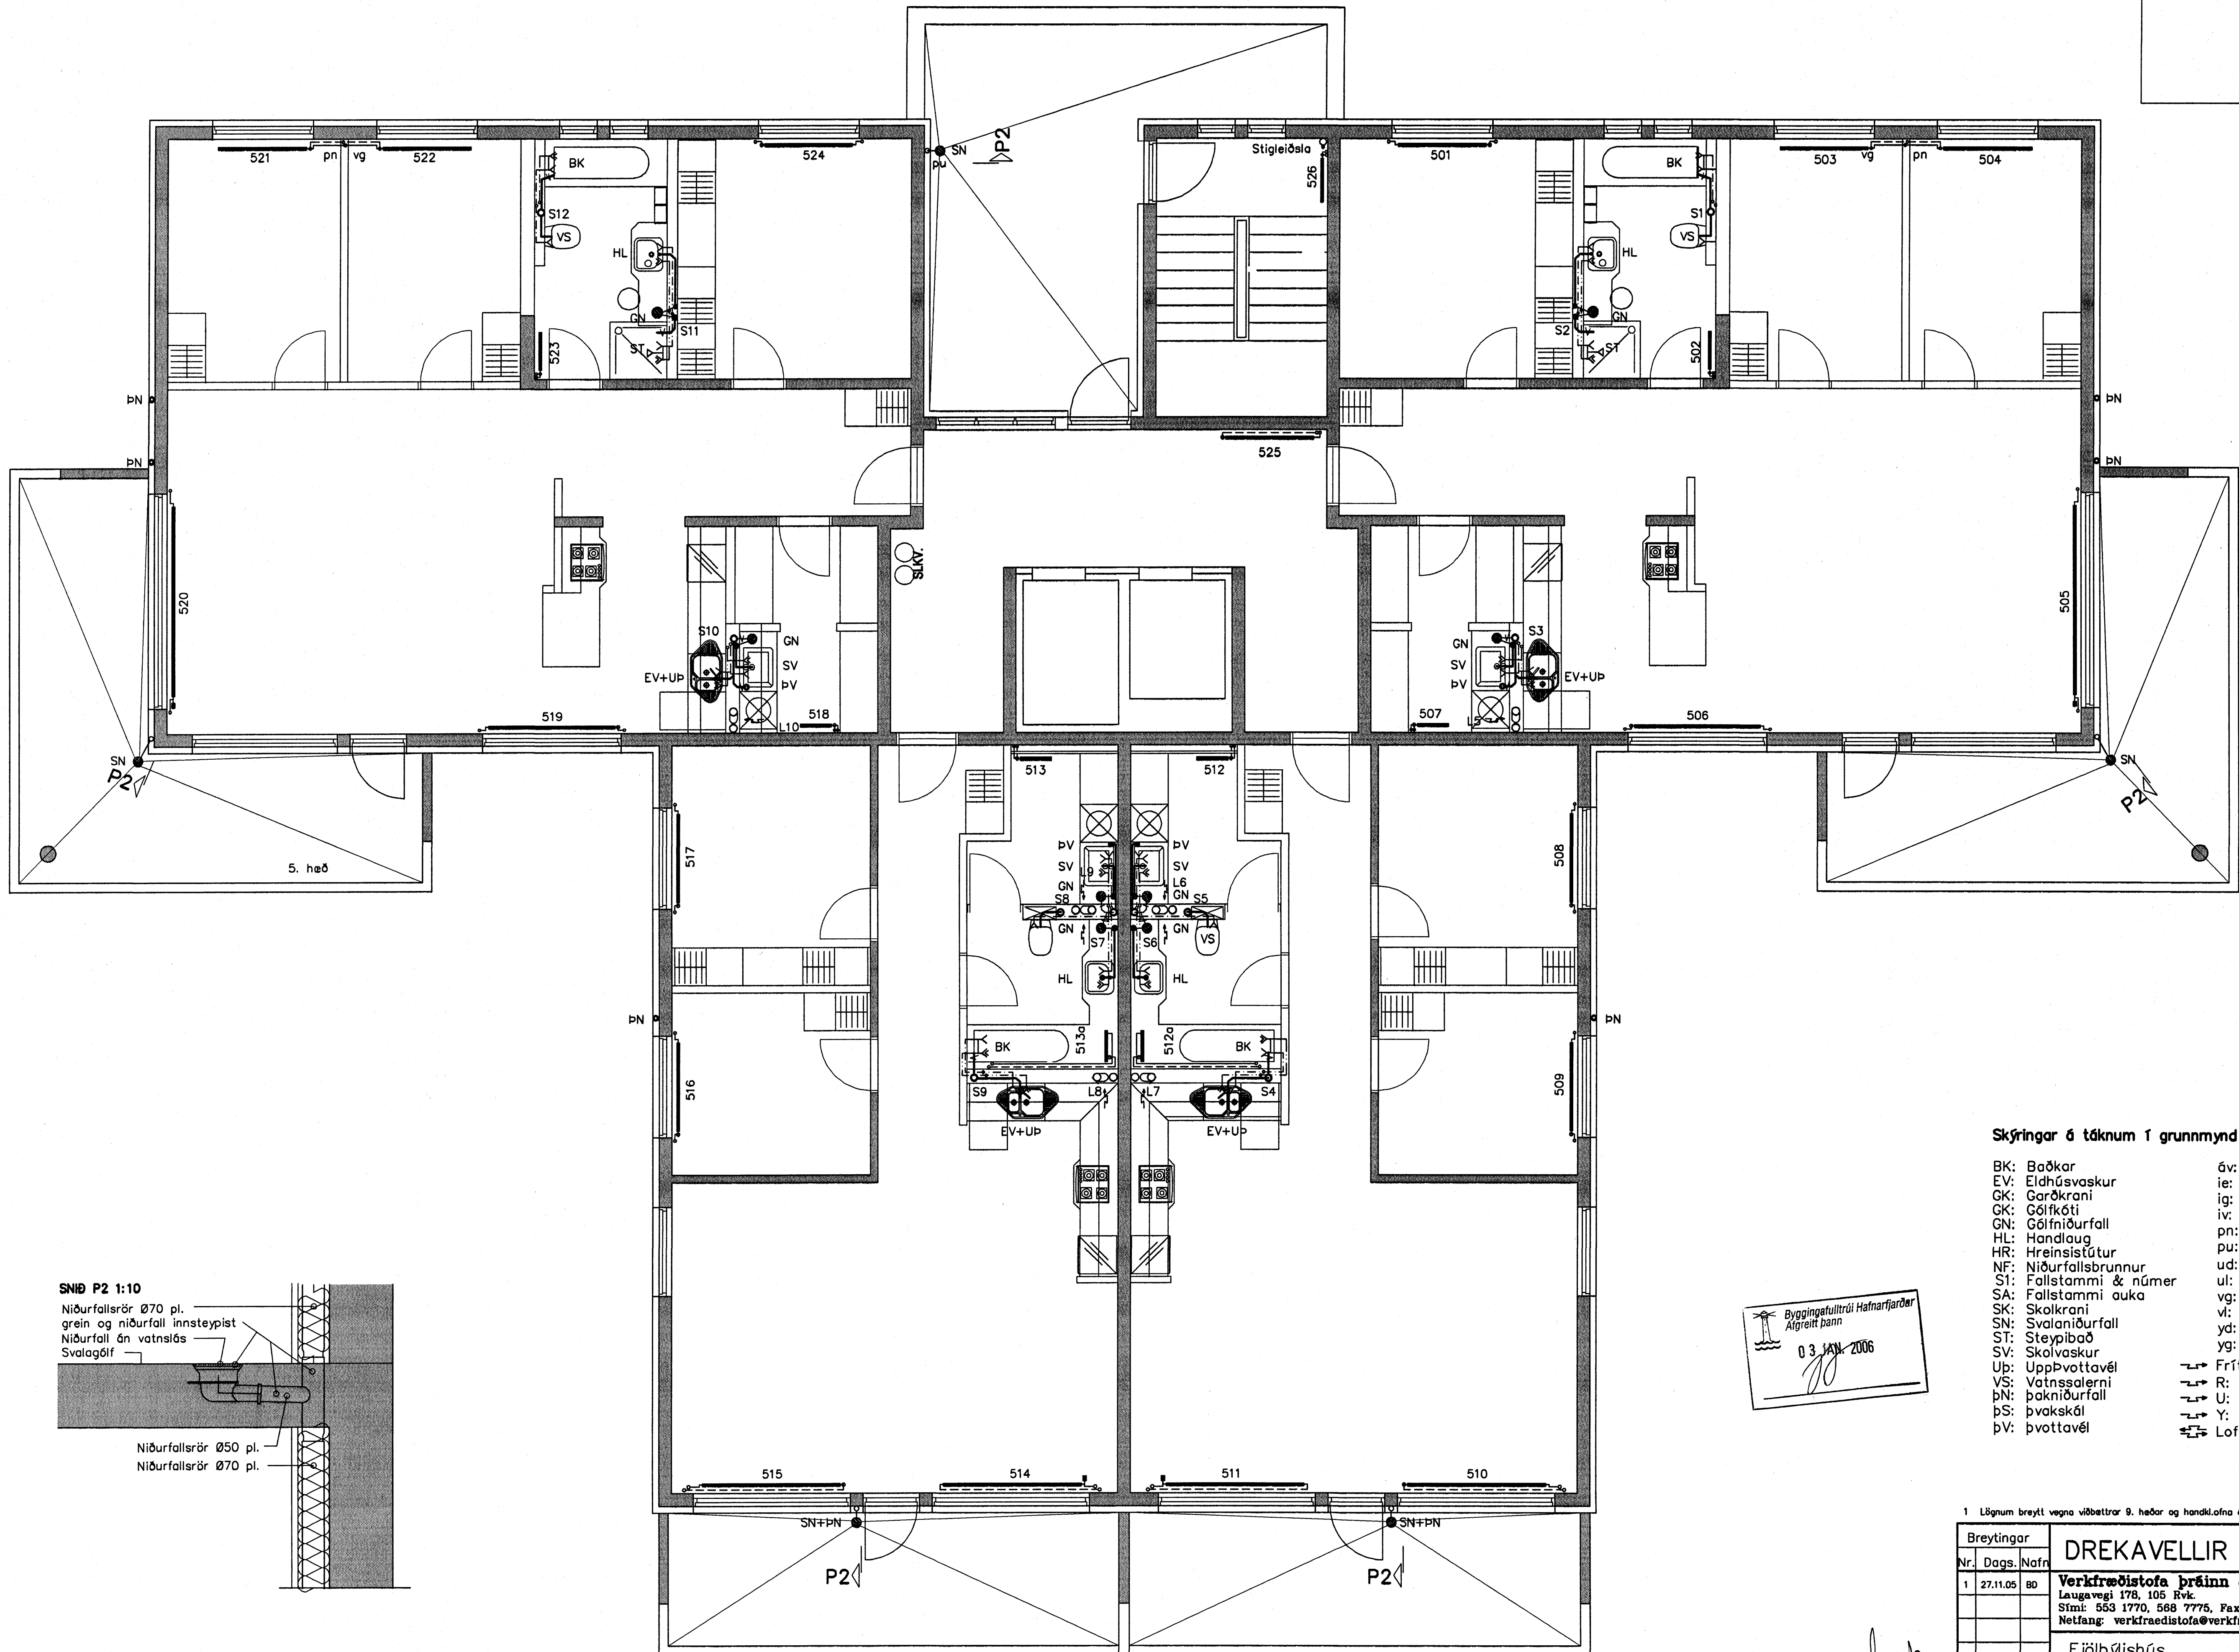

Skýringar á táknum 1 grunnmynd

- | | |
|------------------------|--------------------------------|
| BK: Baðkar | áv: á vegg |
| EV: Eldhúsvaskur | ie: í einangrun |
| GK: Garðkrani | ig: í gólfrauf |
| GK: Gólfkóti | iv: í vegggrauf |
| GN: Gólfniðurfall | pn: pípa fer niður |
| HL: Handlaug | pu: pípa fer upp |
| HR: Hreinsisútur | ud: undir dyrum |
| NF: Niðurfallsbrunnur | ul: undir lofti |
| S1: Fallstammi & númer | vg: við gólf |
| SA: Fallstammi auka | vi: við loft |
| SK: Skalkrani | vi: við loft |
| SN: Svalaniðurfall | yd: yfir dyrum |
| ST: Steypibað | yg: yfir glugga |
| SV: Skolvaskur | |
| Up: Uppþvottavél | → Frítt loftflæði |
| VS: Vatnssalerni | → R: Loftflæði um rist |
| pN: Þakniðurfall | → U: Loftflæði undir hurð |
| pS: Þvöskál | → Y: Loftflæði yfir hurð |
| pV: Þvottavél | →→ Loftflæði yfir & undir hurð |

Byggingatulltrúi Hafnarfjarðar
Algreitt þann
03 JAN 2006

1 Lögnum breytt vegna viðbættar 9. hæðar og handkl.öfnu á öllum hæðum

Breytingar			DREKAVELLIR 18 HF -	
Nr.	Dags.	Nafn	H.BS	T.BD
1	27.11.05	BD		
Verkfræðistofa Þráinn & Benedikt Laugavegi 178, 105 Rvk. Sími: 553 1770, 568 7775, Fax: 568-7701 Netfang: verkfræðistofa@verkfræðistofa.is			Nr. P501 Dags. ápríl 06 080149-3609 1345	
Fjölbýlishús Laginn inni				