



GRUNNMYND 1.HÆÐ 1:50

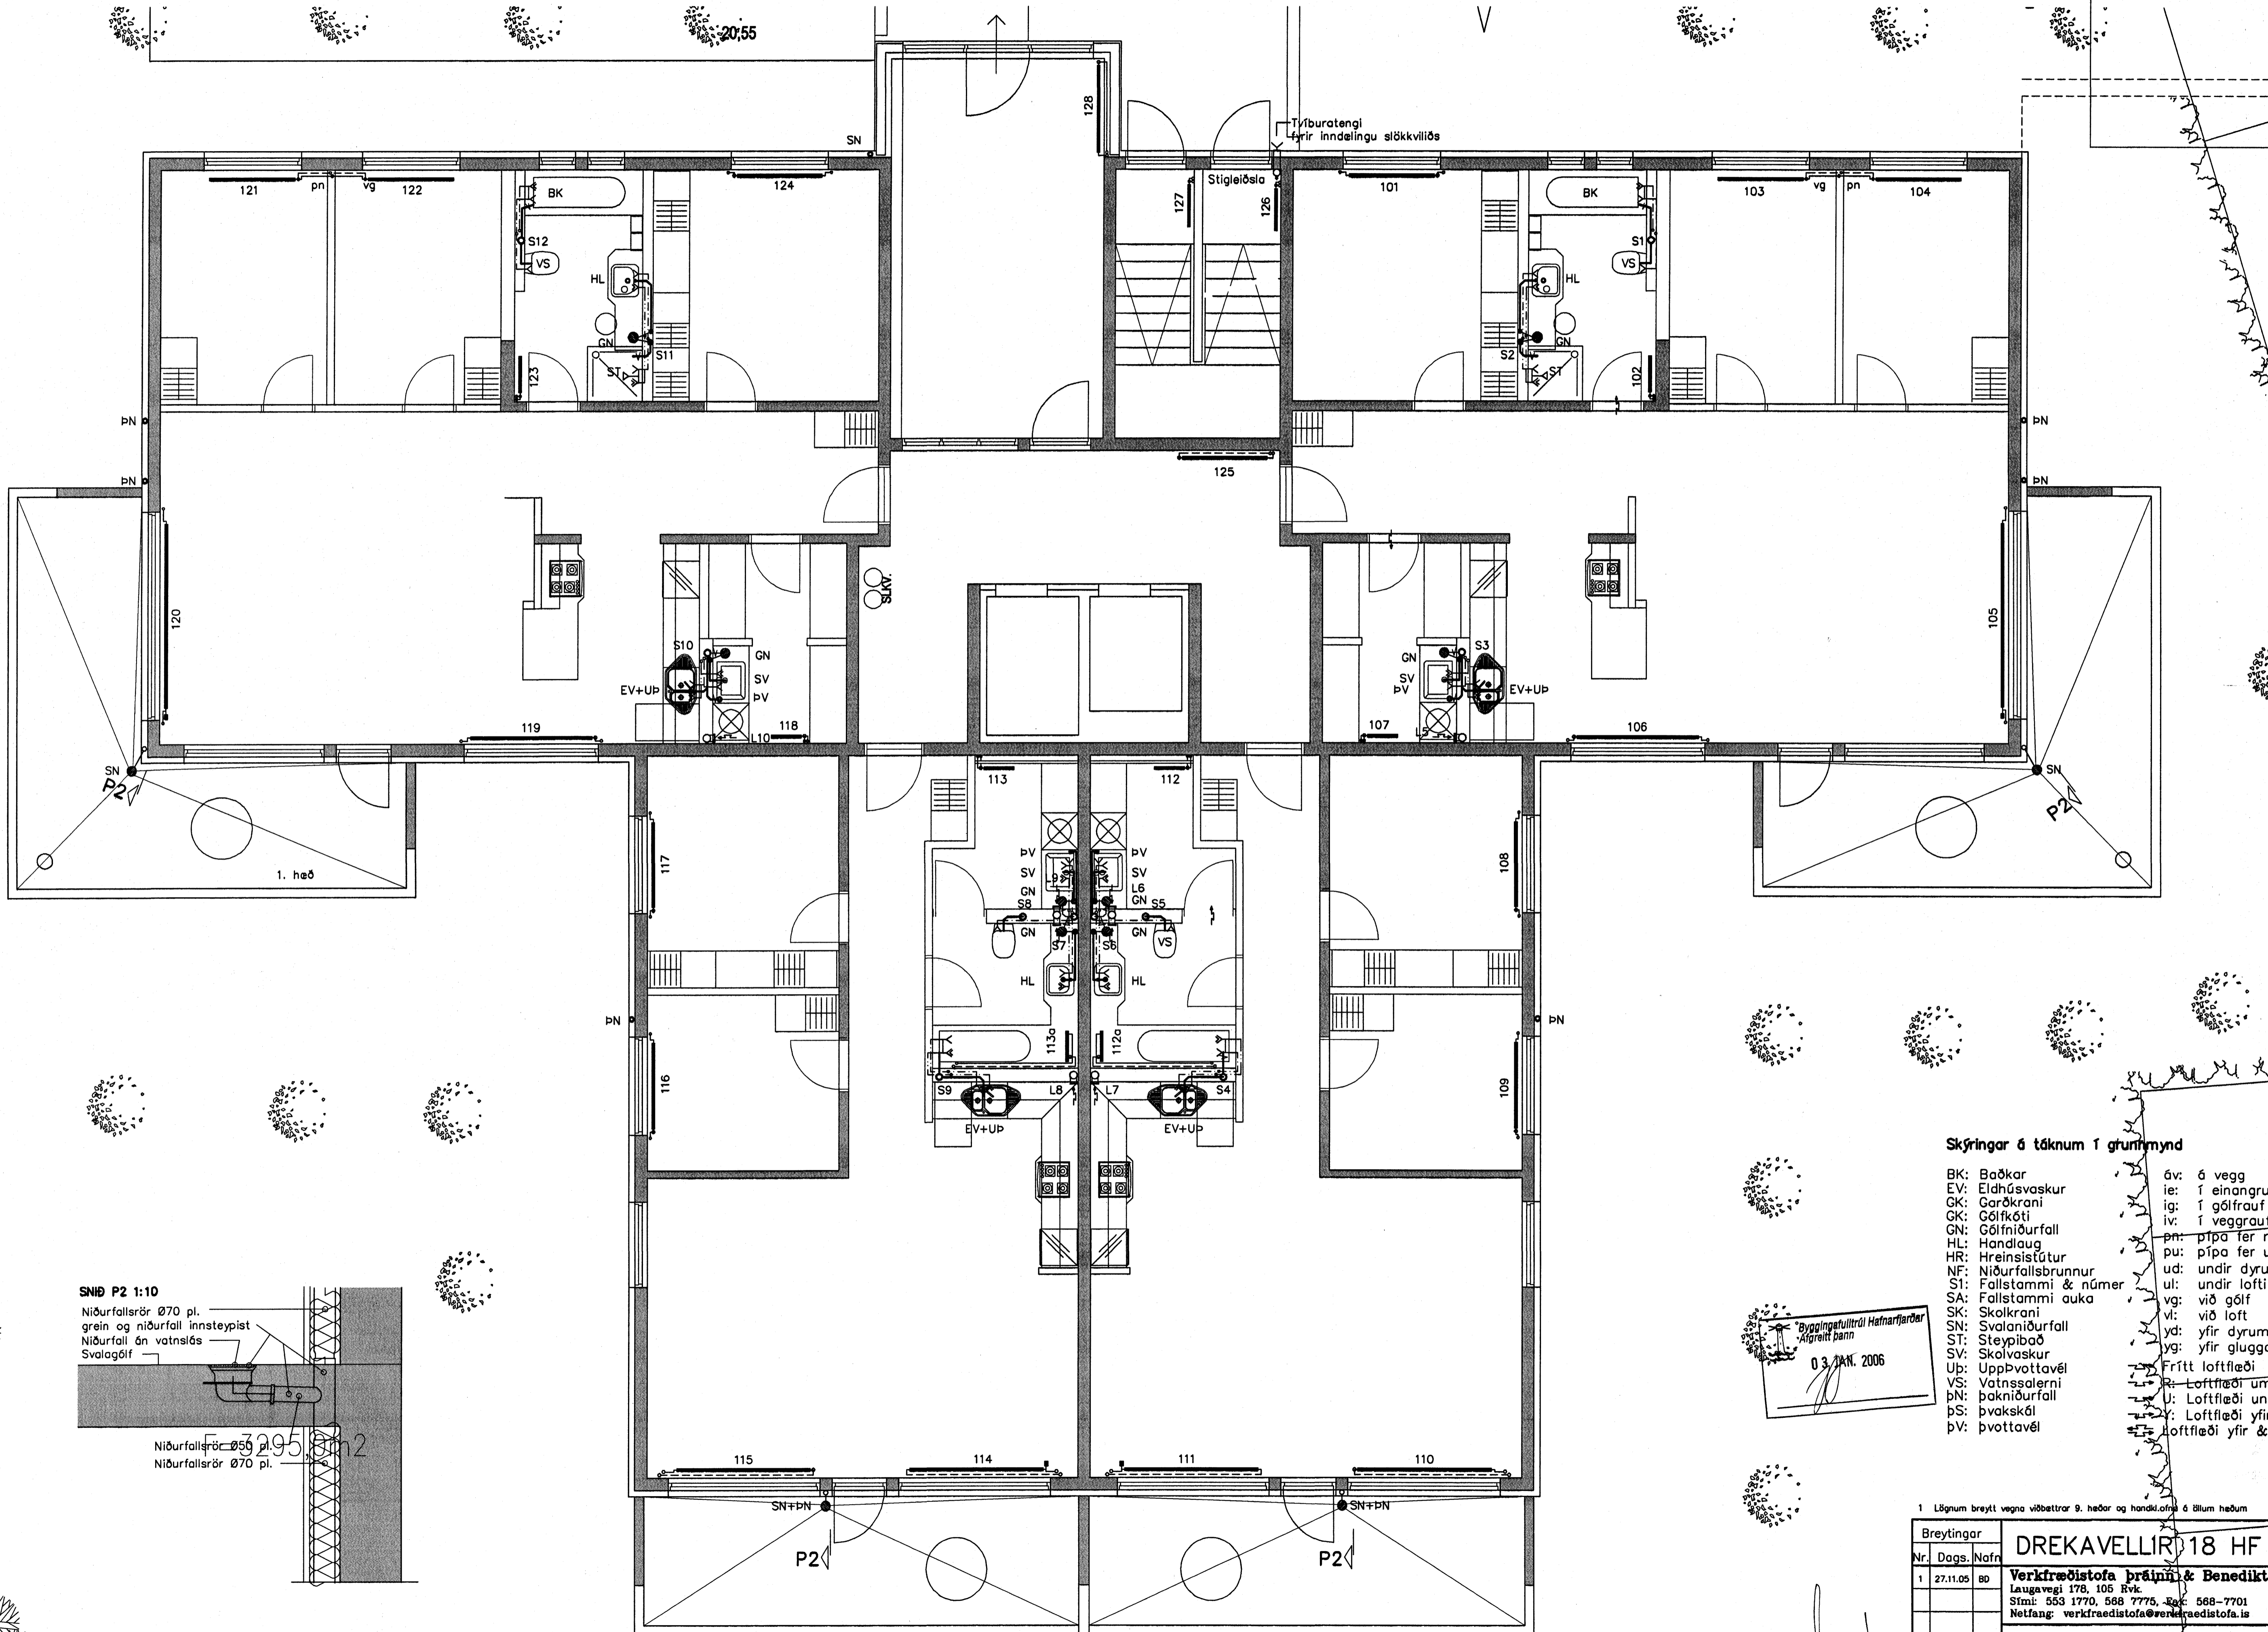

Skýringar á táknum í grunnmynd

- BK: Baðkar
- EV: Eldhúsvaskur
- GK: Garðkrani
- GK: Gólfkóti
- GN: Gólfniðurfall
- HL: Handlaug
- HR: Hreinsistötur
- NF: Niðurfallsbrunnur
- S1: Fallstammi & númer
- SA: Fallstammi auka
- SK: Skólkran
- SN: Svalaniðurfall
- ST: Steypibað
- SV: Skolvaskur
- Up: Uppþvottavél
- VS: Vatnssalerni
- pN: Þakniðurfall
- pS: Þvöskól
- pV: Þvottavél
- óv: ó vegg
- ie: í einangrun
- ig: í gólfrauf
- iv: í vegggrauf
- pn: pípa fer niður
- pu: pípa fer upp
- ud: undir dyrum
- ul: undir lofti
- vg: við gólf
- vi: við loft
- yd: yfir dyrum
- yg: yfir glugga
- Frítt loftflæði
- L: Loftflæði um rist
- U: Loftflæði undir hurð
- Y: Loftflæði yfir hurð
- Y: Loftflæði yfir & undir hurð

Byggingeignir  
 03. JAN. 2006

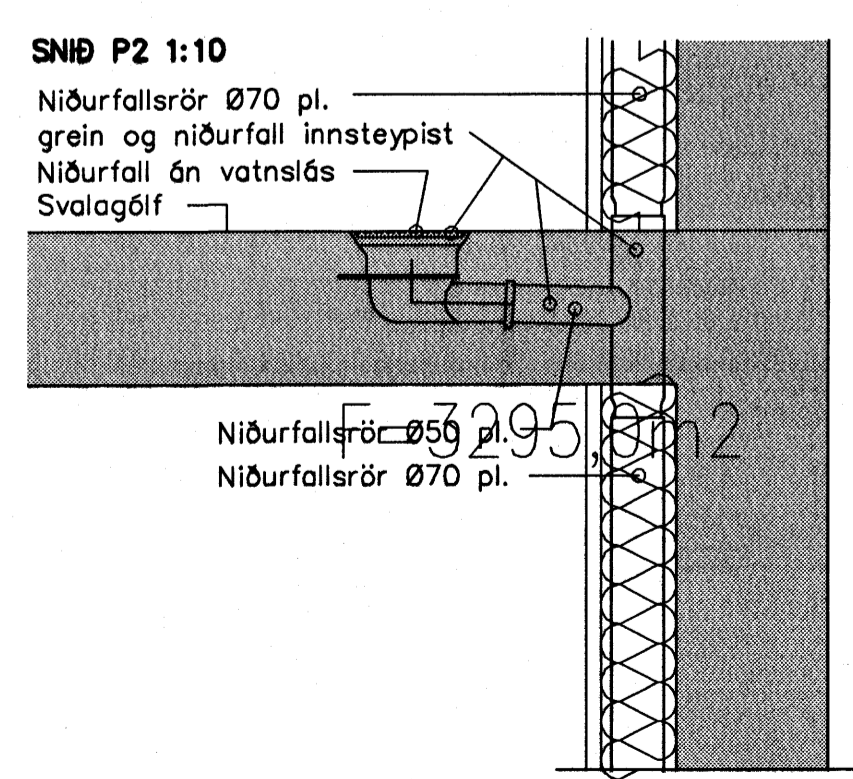

1. Lögnum breytt vegna viðbættar 9. hæðar og handklófa á 6 blóm hæðum

Breytingar			DREKAVELLIR 18 HF -	
Nr.	Dags.	Nafn	HBS	TBD
1	27.11.05	BD	Verkfræðistofa Þráinn & Benedikt	M 1:50
			Laugavegi 178, 105 Rvk.	Nr. P101
			Stí: 553 1770, 568 7775, Fax: 568-7701	Dags. Ágúst 05
			Netfang: verkfræðistofa@verkfræðistofa.is	080149-3609
			Fjölþýlishús	
			Lagnir inni	