


Samþykkt bann
 02 NOV. 2007
 Byggingulltrúinn í Hafnarfirði
 F.h. Sigurbjartur Halldórsson

Skýringar:
 Öll gölfniðurföll í sal/lager eru tekin út í sér lögn þar sem möguleiki verður að setja mengunarvarnabúnað á fráveituna.

1.11.07
 HEILBRIGÐISEFTIRLIT
 HAFNARFIARÐAR-
 OG KÖPAVÖGSSVÆÐIS
 Garðaborg 7 - 210 Garðabæ
 Kári Stefánsson

ÚTI INNI
 ARKITEKTAR
 Jón Þór Þorvaldsson AÍ, FSSA
 Kt. 021256 7579

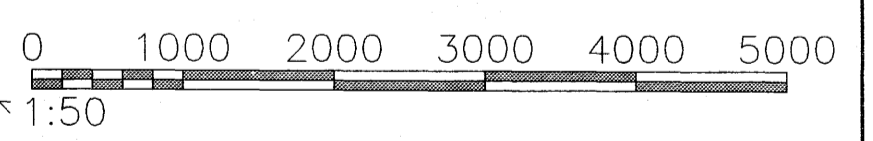

Áritun samræmingarhönnuðar

18.55			
Nr.	31.10.07	Sjá skýringar	GÞJ
Dags.		Breyting.	Af.
FJÖLHÖNNUN		Stórhöfða 27, 110 Reykjavík	
Veikfræðistofa ehf.		Sími: 5250300 Fax: 5250309	
Norðurhella 8, Hafnarfirði		Netfang: fjolhonnun@fjolhonnun.is	
Frærennislagnir		NR: 52-03	
Lagnir í grunni		Kvarðar 1:50	
Reikn. GÞJ	Teikn. GÞJ	Nr. 07-119	Dags. 15.10.07
Samb. Kristján Þór Jónsson		Kennitala: 051257-6349	

Möguleiki á mengunarvarna-
 búnaði á fráveitu

Tengist lögn í lóð
 Sjá teikningu 52-01

Tengist lögn í lóð
 Sjá teikningu 52-01

S:\VERK\2007\07-119\6-Teikningar\6.4-Vinnuteikningar\52-00 ; 01.11.2007 ; 10.15