


S:\VERK\2007\07-119\6-Teikningar\6.4-Vinnuteikningar\52-00 : 01.11.2007 , 10.15

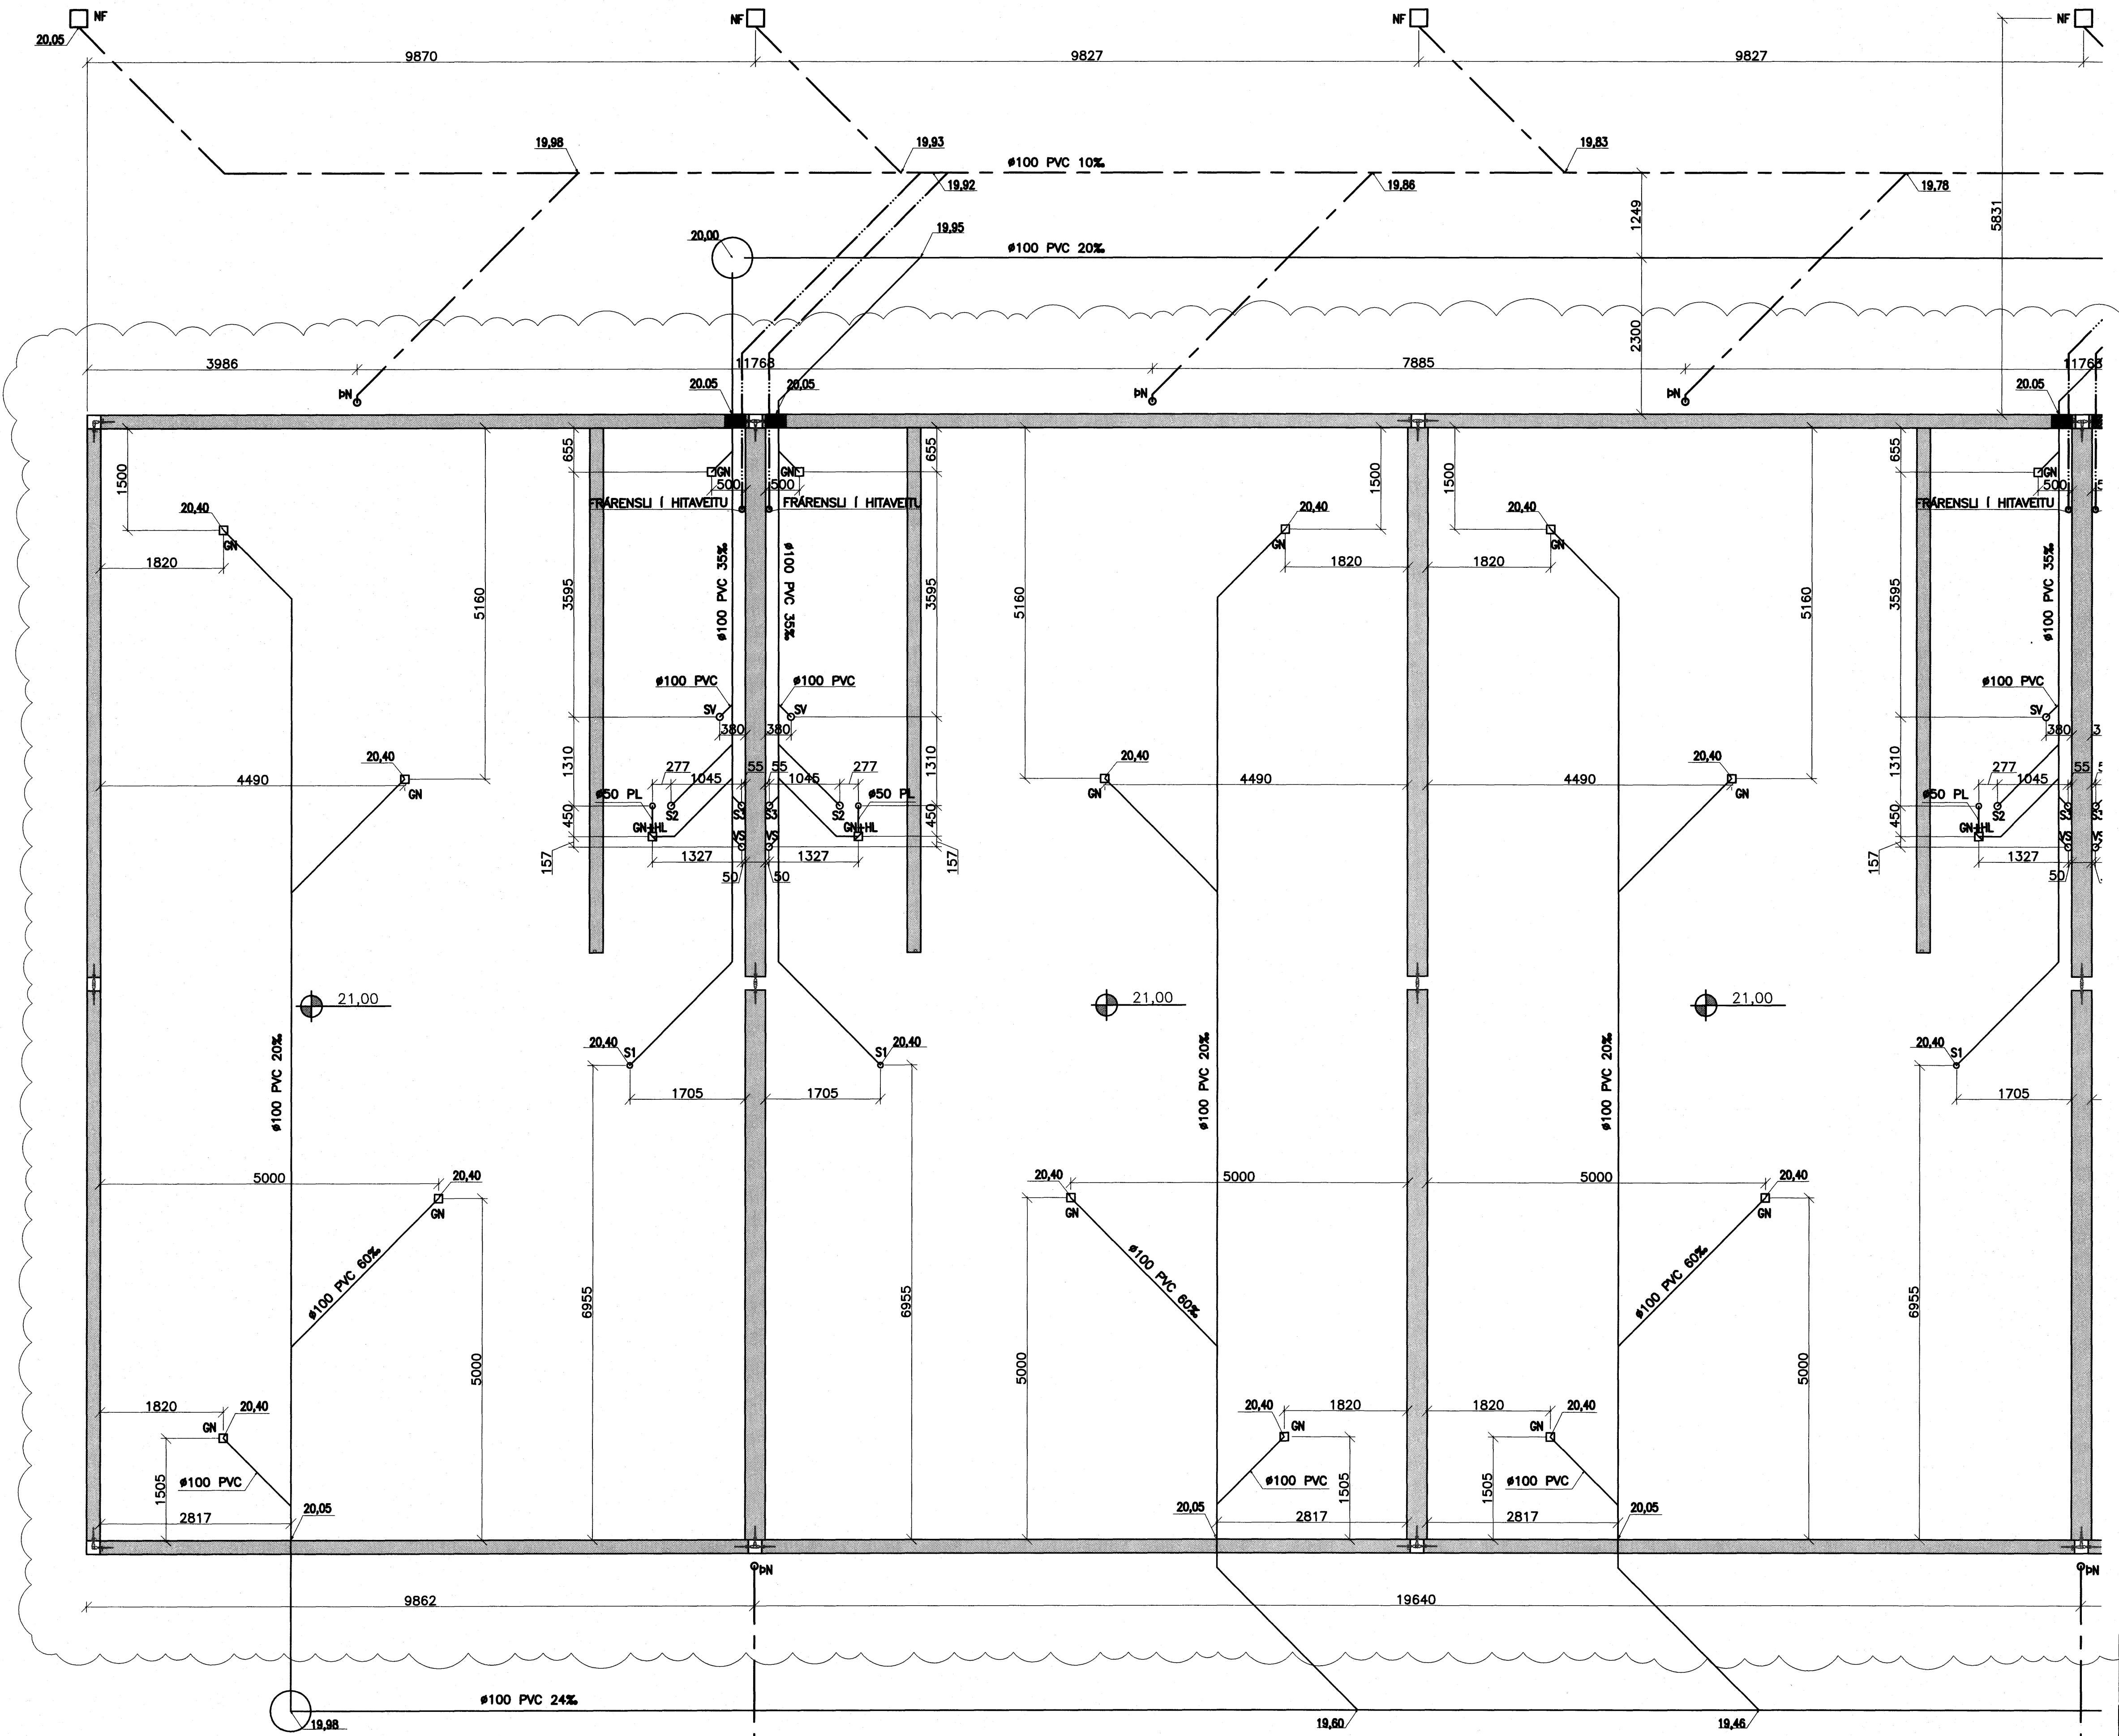


Samþykkt þann  
02. NOV. 2007  
Byggingufultrúinn í Hafnarfirði  
F.h. Sigurbjartur Halldórsson

Skýringar:  
Öll gölfniðurföll í sal/lager eru tekin út í sér lögn þar sem möguleiki verður að setja mengunarnabúnað á fráveituna.

11.10.07  
HEILBRIGÐISEFTIRLIT  
HAFNARFJÁRDAR-  
OG RÓPAVÖGSSVÆÐIS  
Garðabírgi - 210 Garðabæ  
Páll Jónsson

ÚTI INNI  
ARKITEKTAR  
Jón Þór Þorvaldsson AÍ, FSSA  
Kt. 021256 7579

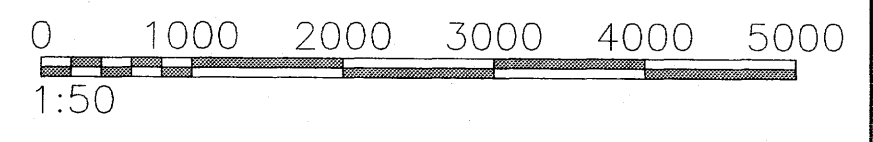

Aritun samræmingarhönnuðar

Grunnmynd  
1:50

Tengist lögn í lóð  
Sjá teikningu 52-01

Tengist lögn í lóð  
Sjá teikningu 52-01

A	31.10.07 Sjá skýringar	GPJ
Nr.	Dags. í Breyting.	Af.
<b>FJÖLHÖNNUN ehf</b> Stórhöfða 27, 110 Reykjavík Verkfræðistofa Sími: 5250300 Fax: 5250309 Netfang: fjolhonnun@fjolhonnun.is		
Norðurhella 8, Hafnarfirði		Nr: 52-02
Frærenslislagnir Lagnir í grunn		Kvarðar 1:50
Reikn. GPJ	Teikn. GPJ	Nr. 07-119
Samp. Kr. ísl. 15.10.07	Kennitala: 051257-6349	Dags. 15.10.07