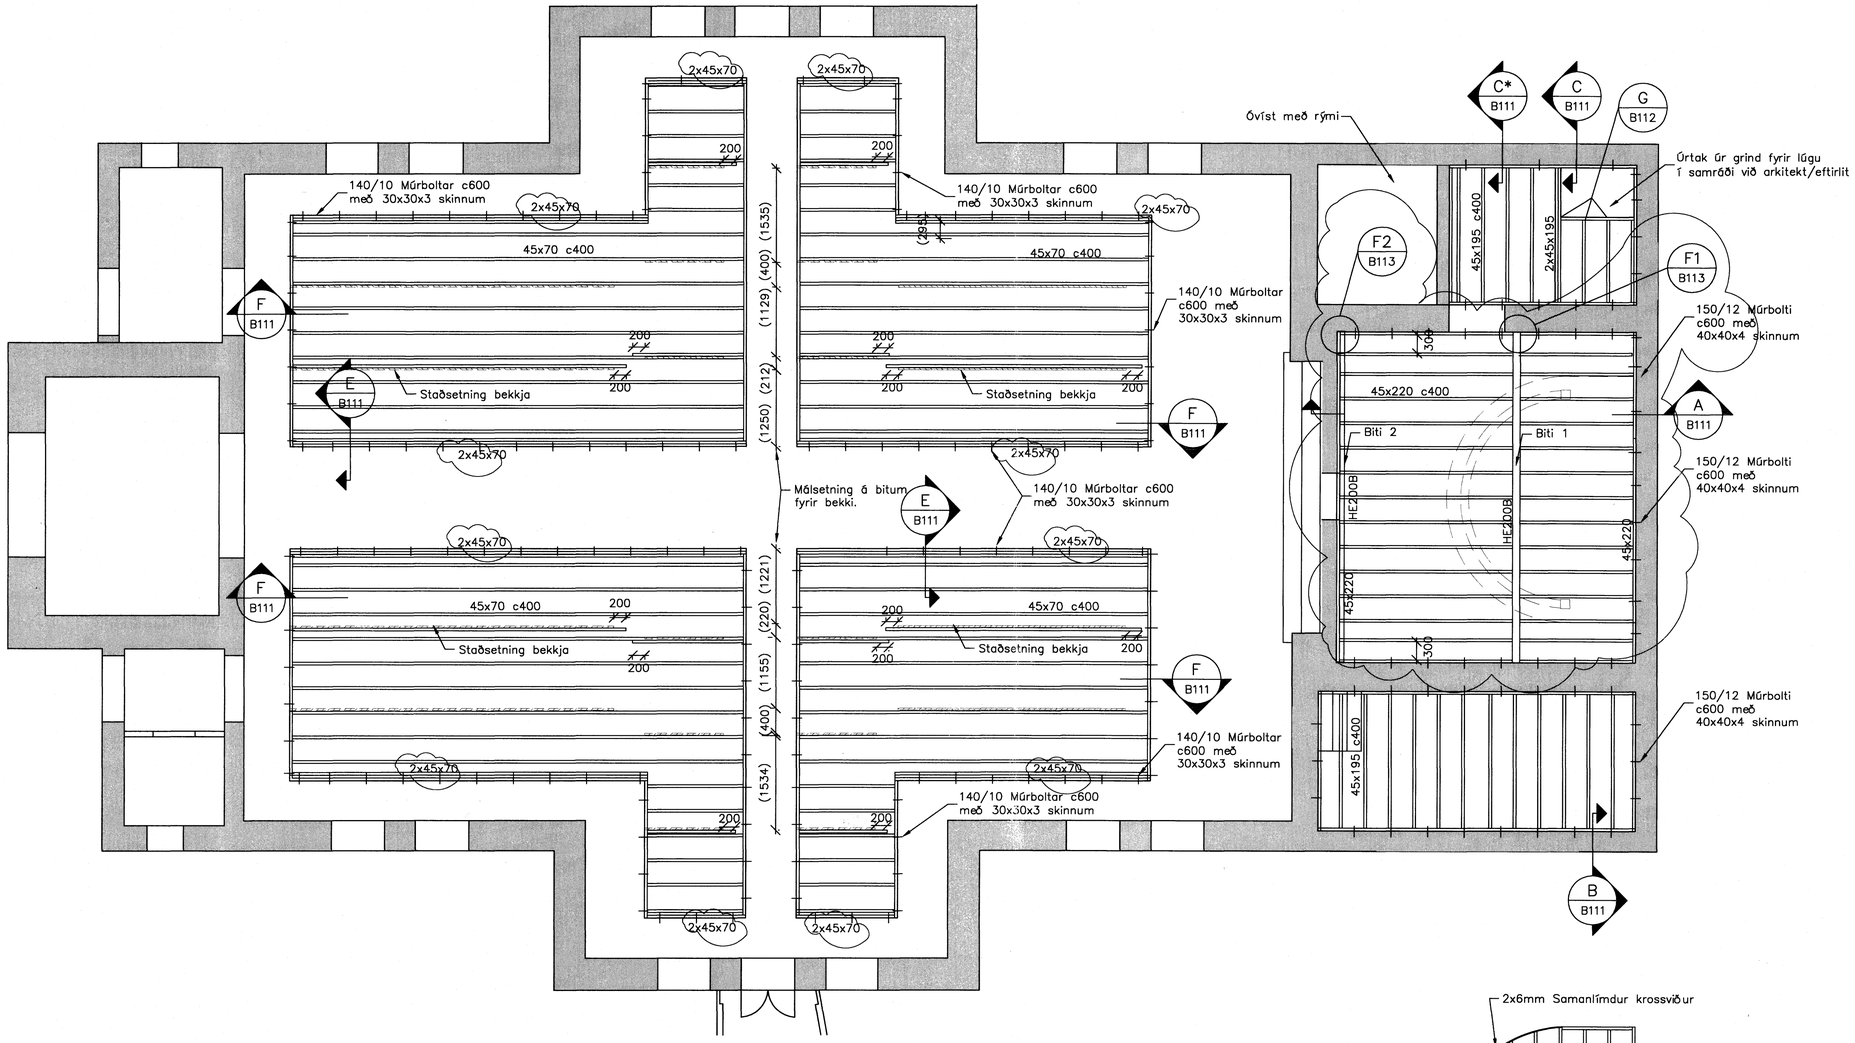

Grunnmynd 1. hæðar – Bitar
1:50

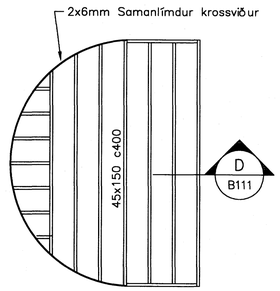

Grunnmynd – Efra gólf
1:50

SKÝRINGAR:

Staðsetja skal dregara undir bekki sérstaklega.

Mál í sviga skulu ákvarðast á staðnum.

Þar sem timbur leggst að stein skal setja asfalt pappa á milli timburs og stein.

Samþykkt þann
09 NOV. 2007
Byggingfulltrúinn í Hafnarfirði
F.h.Sigurbjartur Halldórsson

B	04.10.07	AS	PK	
Burði í milligólfi breytt. Bitum bætt í gólf.				
A	07.09.07	AS	KSK	PG
Reim og festingu breytt.				
ÚTGÁFA	DAGSETNING	TEIKNAÐ	YFIRFARIÐ	SAMÞYKKT
EÐLI BREYTINGAR				

HANNAÐ:	AS	DAGS.:	10.07.07
TEIKNAÐ:	ST/AS	KVARÐI:	1:50
YFIRF.:	PG	VERK NR.:	5320
SKRÁ:	5320–B110	TEIKN.NR.:	B110

SAMþ.: AS 2102 652025

FRUMSTÆRÐ BLAÐS A1
BLAÐSTÆRÐ A3, MINNKUN 1:2

Hafnarfjarðarkirkja

Burðarvirki
Timburgólf
Grunnmyndir

FJARHITUN HF
VERKFRÆÐISTOFA
SUÐURLANDSBRAUT 4 108 REYKJAVÍK
SÍMI 578 4500 – FAX 578 4599
KENNITALA: 700186–1649
NETFANG: fjarhitun@fjarhitun.is
VEFSÍÐA: www.fjarhitun.is