




GRUNNMYND - 1. HÆÐ

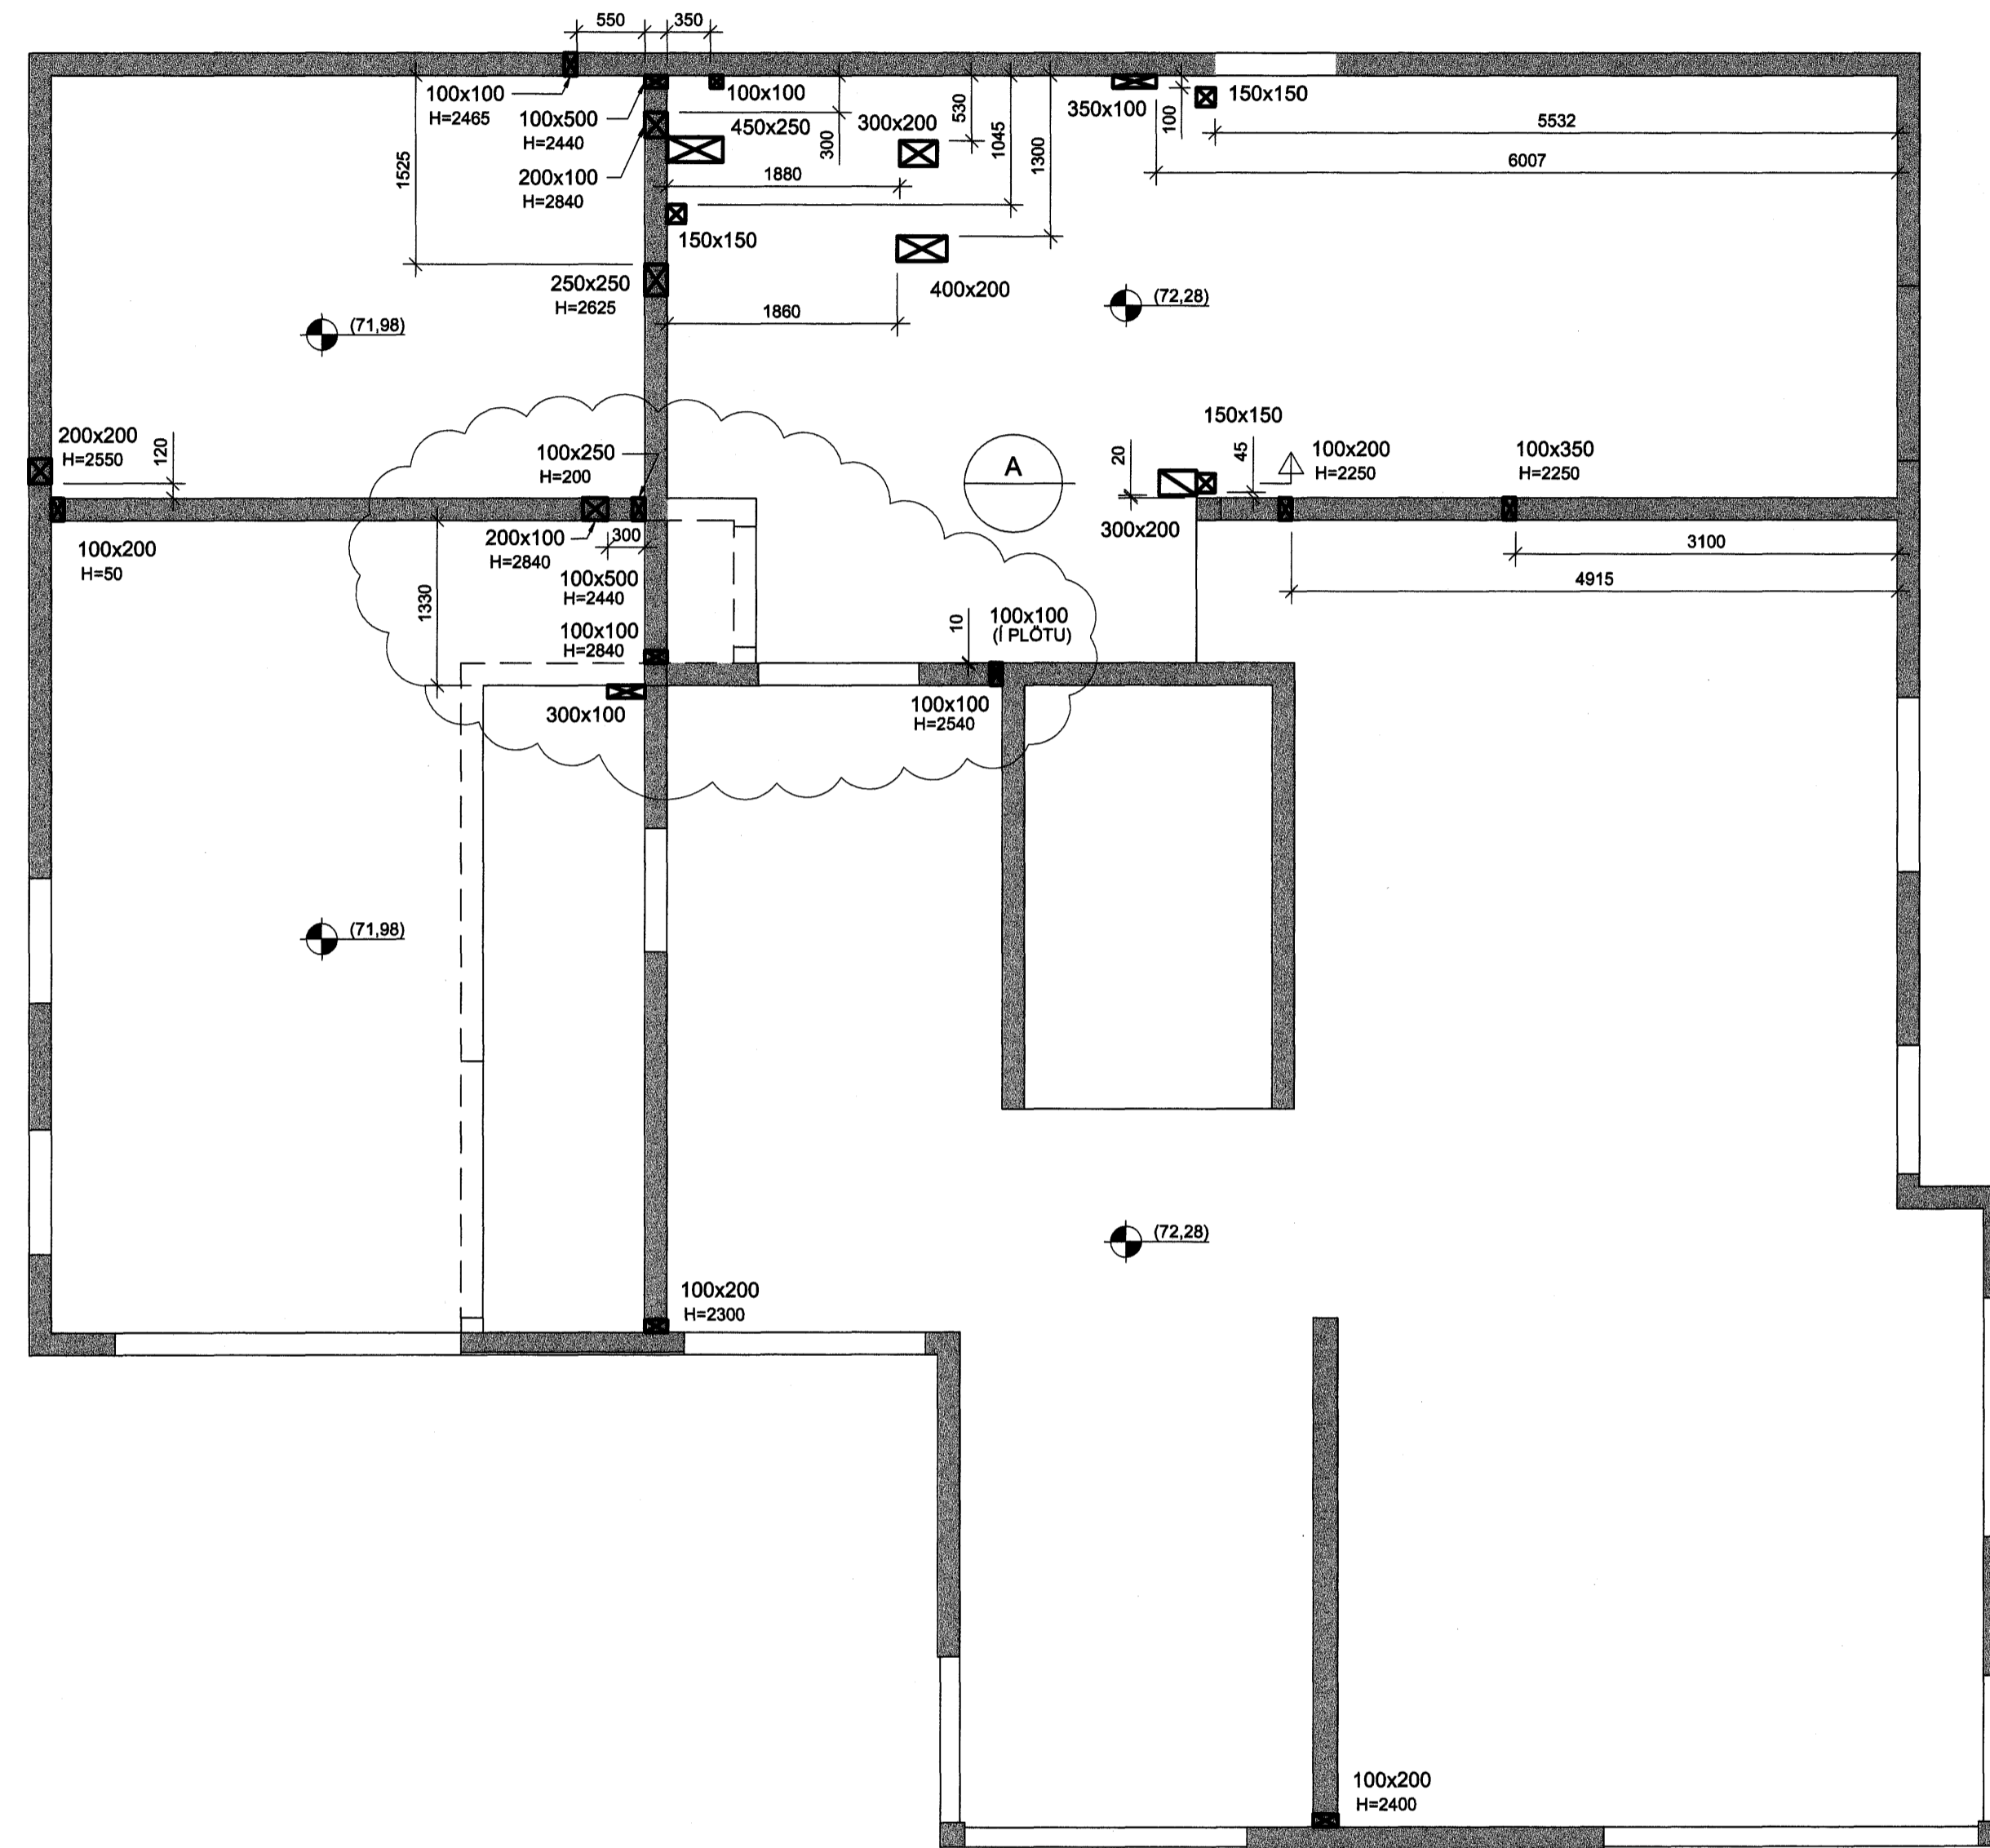

GRUNNMYND - 2. HÆÐ

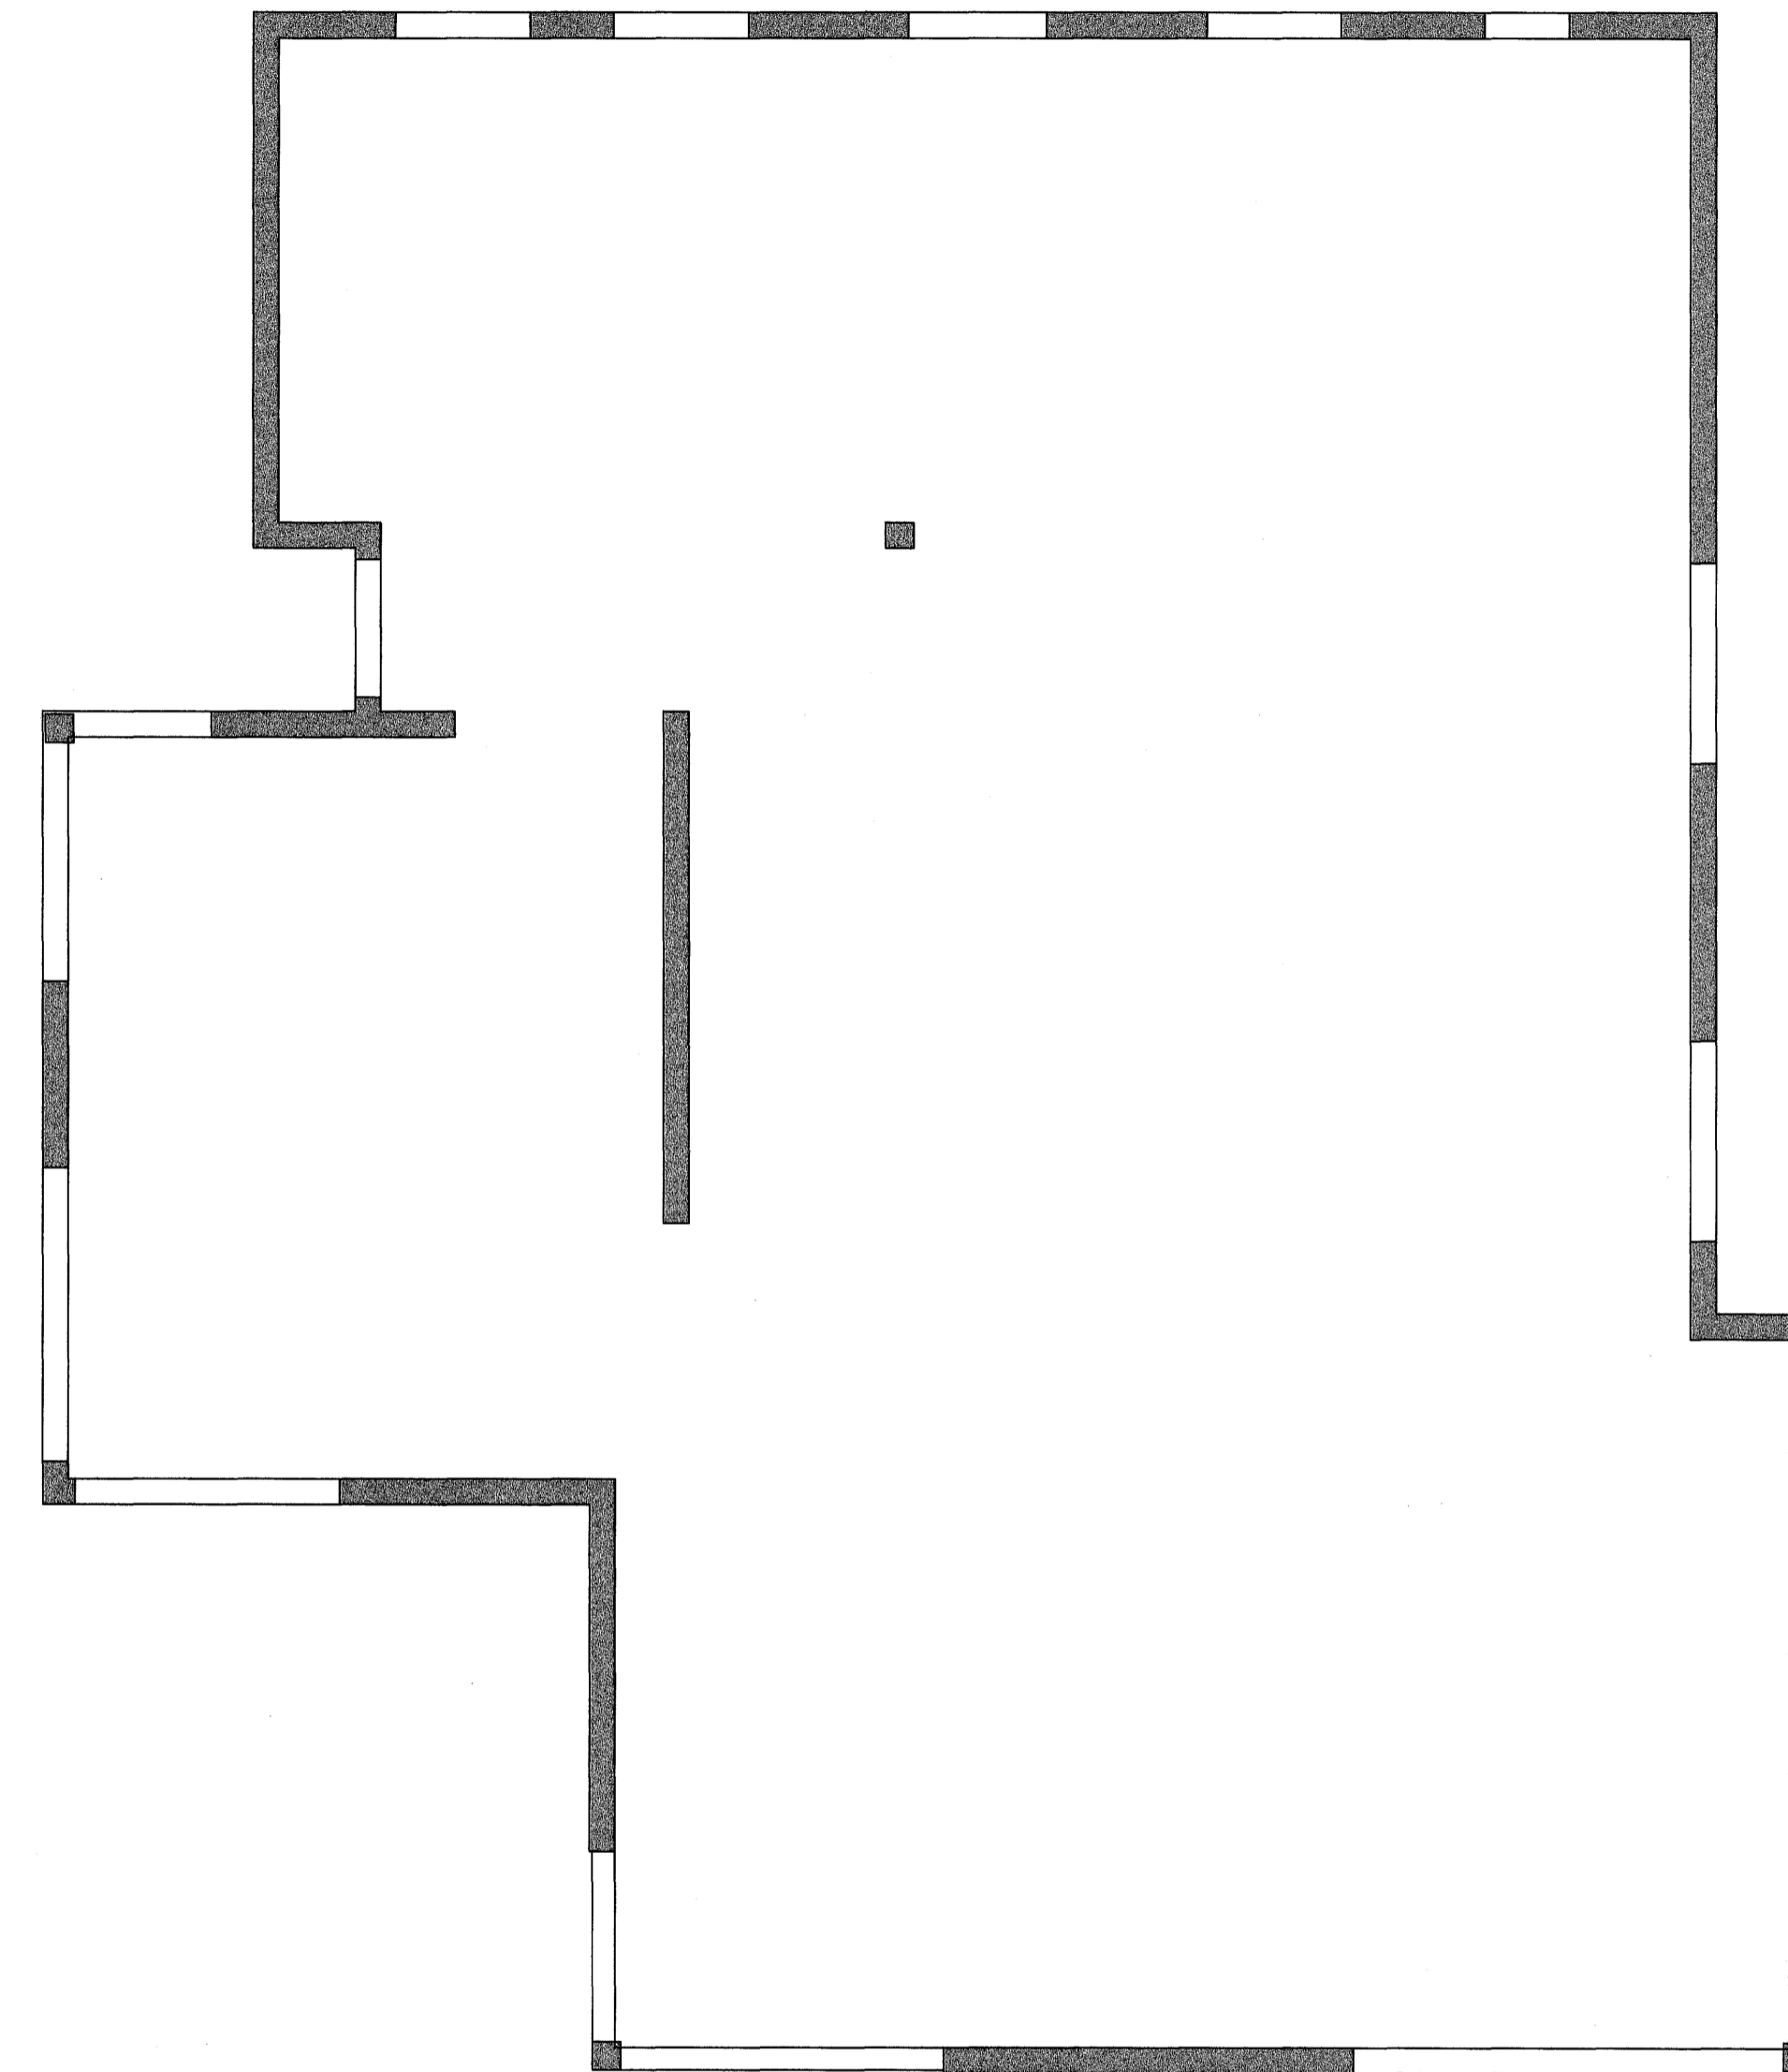

A SNID 1:20

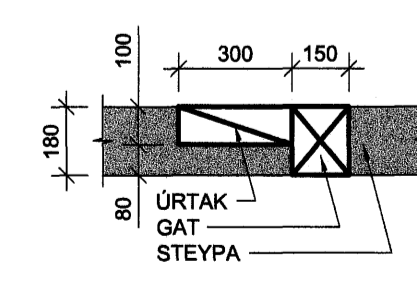

ÁRTUN SAMRÆMINGARÞÖNNUNAR

Samþykkt þann
09 NOV. 2007
Byggingfulltrúinn í Hafnarfirði
F.h. Sigurbjartur Halldórsson

SKÝRINGAR


- ☒ ÚRTAK Í PLÖTU
- ☒ GAT Í PLÖTU
- ☒ GAT Í VEGG
- ☒ VEGGRAUF

(H = HÆÐ Í NEDRI BRÚN GATS YFIR FRÁGENGU GÓLFI)
(K = HÆÐARKÖTI Í NEDRI BRÚN GATS)

TILVÍSANIR:

ALMENNAR SKÝRINGAR SJÁ BL. NR. L1-A-1

BR.	DAGS.	BREYTING	ÓAG / ÓAG	ÓAG / ÓAG
A	11.10.07	GÓTUM BÆTT VÍÐ		

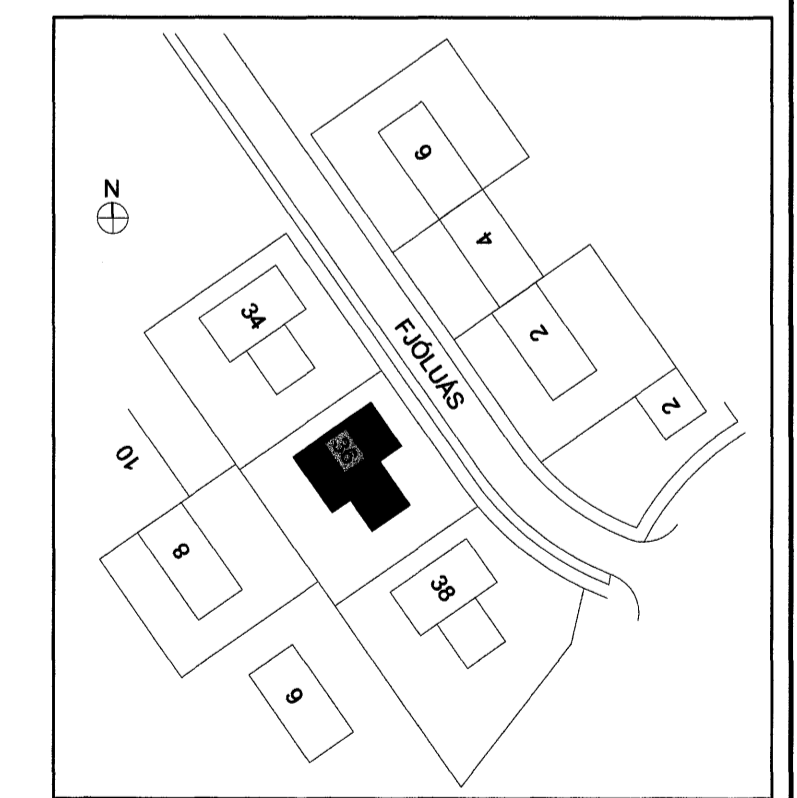

VSÓ RÁÐGJÖF

BORGARTÚNI 20, 105 REYKJAVÍK, Sími 585-8003, Símbreyf 585-8010, Netfang vs@vs.is

FJÓLÚÁS 36 - HAFNARFIRÐI

GAFAPLAN	HANNAÐ/TEKIN	ÓAG / ÓAG
1. - 2. HÆÐ	YFIRFARIR: EH	
GRUNNMYND	SAMÞYKKT	
	KT.	300857-0009
KVARNR: A/1 1:50	REYKJAVÍK	01.10.07
VERJONR:	TEKIN NR.	BR.
07159	L7-G1-1	A