

SKÝRINGAR

ALLAR SÉRÚTBÚNAR FESTINGAR SKULU VERA HEITGALVANHÚÐAÐAR.
 ALLIR BOLTAR SKULU VERA HEITGALVANHÚÐAÐIR OG AÐ GÆÐUM 8.8 EDA HÆRRI.
 BOLTAR, SKRÚFUR OG NAGLAR SÉU HEITGALVANISERUÐ. UNDIR ALLA BOLTAHAUSA OG RÆR SEM LIGGJA AÐ TRÉ SKAL SETJA SKÍFUR MEÐ ÞVERMÁL 3rd OG ÞYKKTINA 0,3xd. (d = ÞVERMÁL BOLTA).
 VEGGREIMAR SKULU LEGGJAST Á TJÓRUPAPPA OG BOLTAST NIÐUR MEÐ M12x185 MÚRBOLTUM MEÐ 600mm MILLIBILI, EN FESTINGAR SKULU ÞÓ ALDREI VERA FJÆR ENDA REIMAR EN 150mm.

TIMBUR

TIMBUR SKAL VERA AF STYRKLEIKA K18 EDA HÆRRI LÍMTRÉ SKAL VERA AF STYRKLEIKA L-40
 TIMBUR/LÍMTRÉ SEM STEYPIST AÐ SKAL VERA GAGNVARID MEÐ C-TOX EDA SAMBÆRILEGU.

SUDUR

SUBUEFNI SKAL UPFFYLLA KRÖFUR BS 317.1 EDA SAMBÆRILEGRA STADLA
 SUBUVINNA SKAL FRAMKVÆMD AF SUBUMÖNNUM SEM HAVA HÆFNISPRÓF SAMKV. ÍST EN 287-1
 VIÐ 20% STIKKPRUFU NÁI SUDAN MINNST KARAKTER C. SAMKVÆMT STADLI DS/EN 25817
 ÞVERMÁL SUDA SKAL EKKI VERA MINNI EN ÞVERMÁL STANGA OG FESTINGA.
 FASA SKAL STANGIR OG FESTINGAR Á FLATSTÁLI TIL AÐ NÁ MEIRI SUDU

ÞAKEININGAR


SKRÚFAST FESTAST NIÐUR Í LÍMTRÉ EFTIR LEIÐBEININGUM FRÁ FRAMLEIÐANDA ÞAKEININGA.

TILVÍSANIR

ALMENNAR SKÝRINGAR: SJÁ BL. NR. 06859-B000
 MÁLSETNINGAR Á VEGGJUM: TEIKNING ARKITEKTS
 GÖT Í VEGGJUM: TEIKNING LAGNAHÖNNUDA

Samþykkt þann 09. NOV. 2007
 Bygginguáhrifurinn í Hafnarfirði F.h. Sigurbjartur Halldórsson

SNID A-A B201 1:50

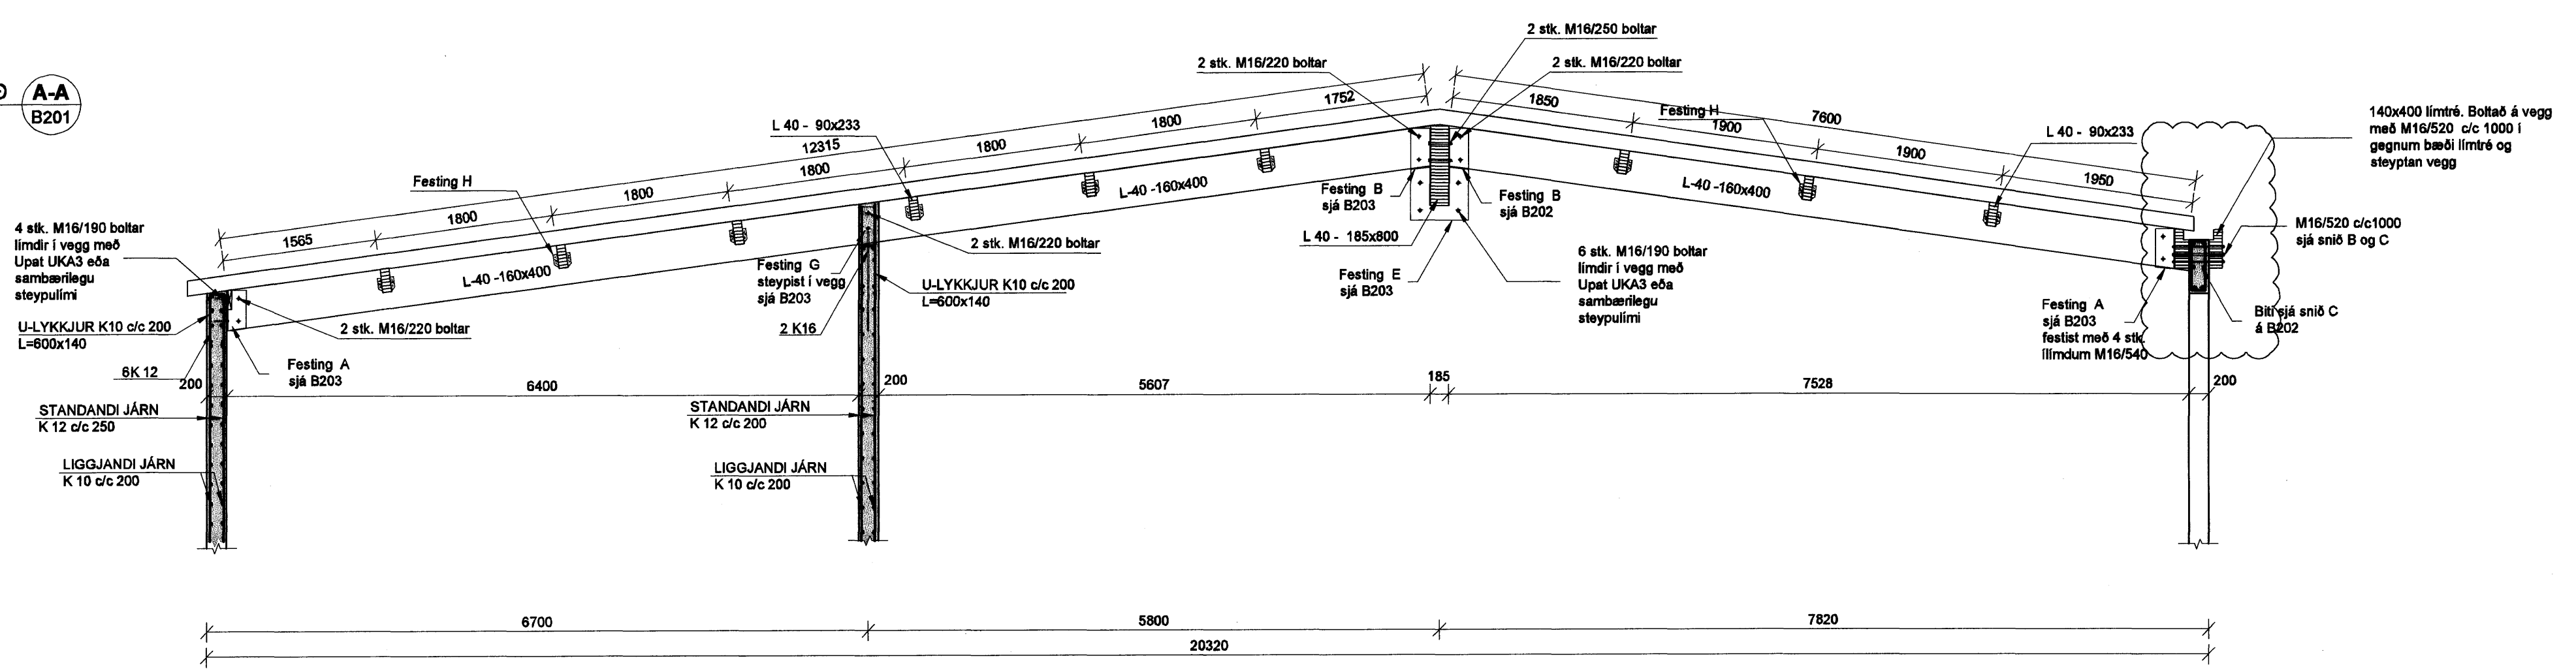

A 05.09.07 Sjá skýring
 Útg. Dags. Skýring Hannad/Yfirfarir



VERKFRÆÐISTOFA

B/EJAFARHAUN 20 - 220 HAFNARFJÖRÐUR - KENNIT. 710796-2699
 vsb@vsb.is - Sími 585 8600 - Fax 585 8610 www.vsb.is

Artun sérhönnuðar Björn Guðafsson Kt: 180550 4889

Verkefni: EYRARTRÖÐ 13 HAFNARFJÖRÐUR

Verkið: BURÐARVIRKI - VIBBYGGING VEGGIR Á 1.HÆÐ OG ÞAKVIRKI GRUNNMÝND OG SNID A-A

Hannað	Teiknað	Yfirfarir	Kvarði	Síða
SPJ	SPJ	BG	1:50	/ A1
Dags.	Verkefni	Teikning	Útgáfa	
14.06.2007	06859	B201	A	

Samþ. Jon Quém.

V:\0006\06859\06859-Eyranas - Eyranas 13\Shedda\BUD06859-B201.dwg