
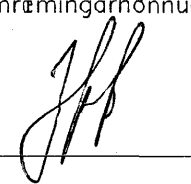



**Sampykkt barn**  
 1 2 NOV. 2007  
 Byggingafræðingur / Hafnarfirði  
 E.Þ. Sigurbjartur Halldórsson


Undirritun samræmingarhönnuðar:  


**SKÝRINGAR Á TÁKNUM:**


- STOFNLÖGN, DREIFILAGNIR OG GREINAR
- U1: HÁLFINNFEÐDUR NIDURVÍSANDI ÚDARI, VENJULEGUR (STANDARD RESPONSE) KROMADUR MEÐ K-GILDI 80 OG ÖPNUNARHITASTIG 68°C
- U3: UPPVÍSANDI ÚDARI, VENJULEGUR (STANDARD RESPONSE) KROMADUR MEÐ K-GILDI 80 OG ÖPNUNARHITASTIG 68°C

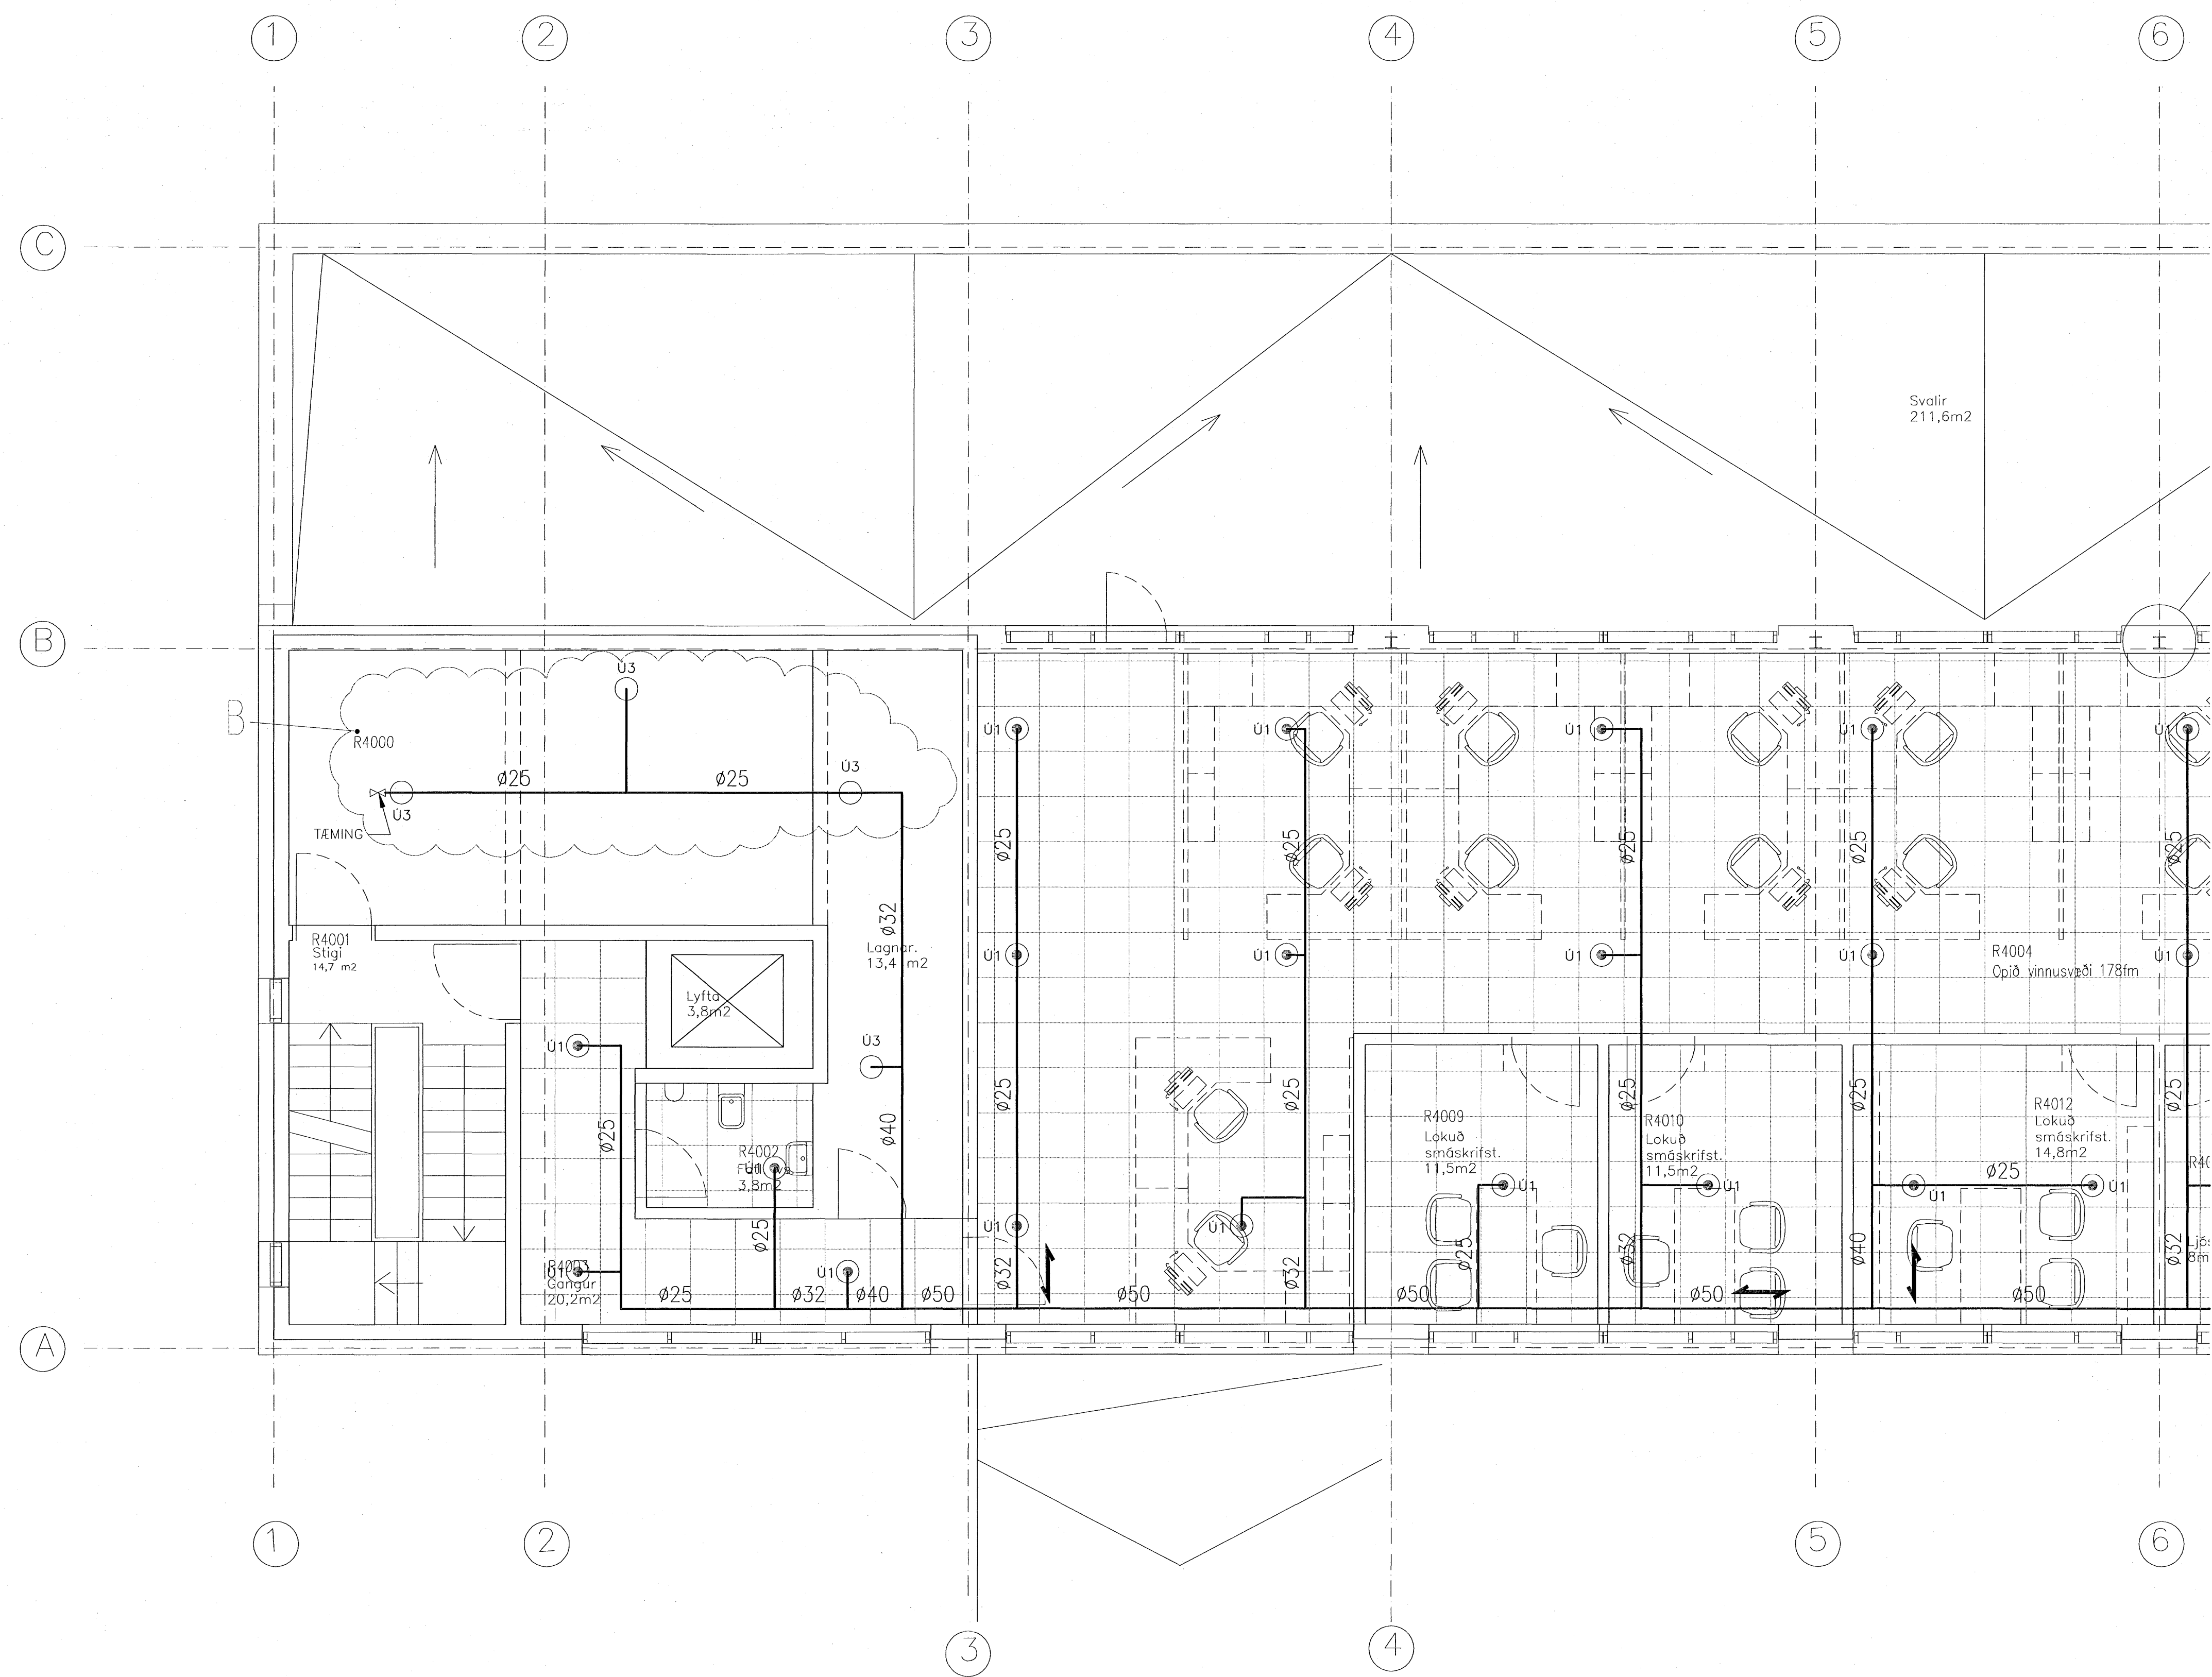

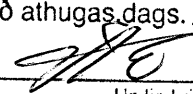**ELDVARNAD-JÓNUSTAN ehf.**  
 Ástvaldur Eiríksson  
**Yfirfarið**  
 1 0 SEPT. 2007  
 An athugasemda  
 Með athugasemda  
  
 Undirskrift

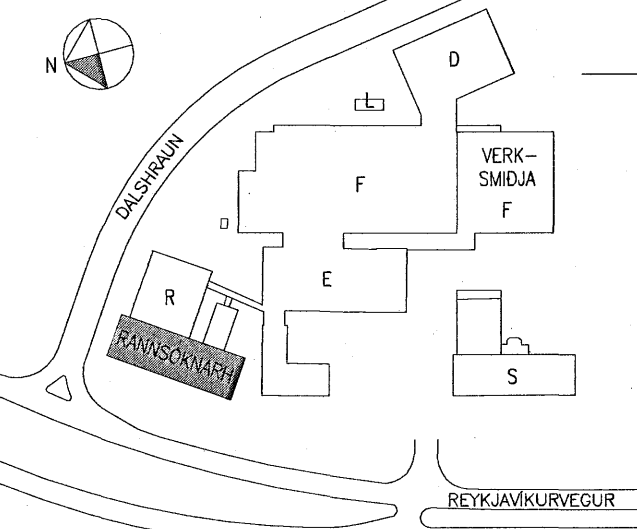

**AFSTÖÐUMYND**

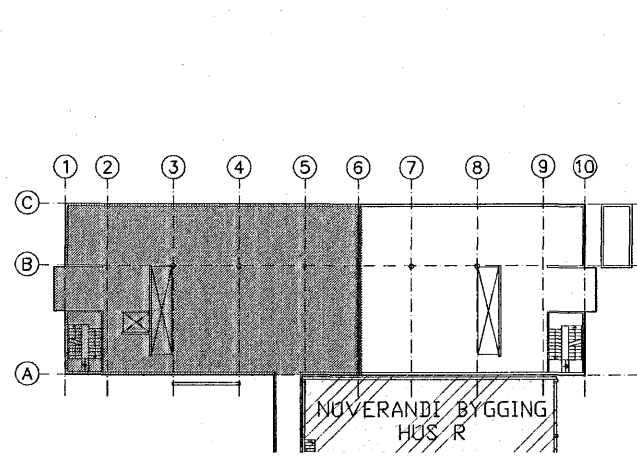

**LYKILMYND**

B	Ymsar breytingar	11.07.2006
A	Breytingar á stobsetningu sprinklerlata	10.03.2006
Nr.	Lýsing á breytingu	Daga



Reykjavíkurvegur 80, Hafnarfirði  
 R-Rannsóknarhús - Nýbygging  
 Vatnsáðakerfi  
 Grunnmynd - 4.Hæð - Hluti I

Tekning nr. **IS1R-M42-04-209B**

Dagur: 28.09.2005 | Kvæði: 1:50 | A1 | Verk nr.: 375  
 Skjalshæð: 375 - Vatnsáðakerfi - heild.dwg | Hönnuð: FSK/GI  
**LAGNATÆKNI** | Teknað: GI/SP  
 Hönnuð og réttgáfarastofa / FRV | Yfirfarið: x/x  
 Hárnberg 12, 200 Kópavogur, Ísland | Sími: 354-504 5252 Fax: 354-504 5251  
 R@lagnotak.is http://www.lagnotak.is

Samb.: **Jóhann S. Jónsson**  
 Kennitala: **300346-3409**

