



SKÝRINGAR Á TÁKNUM:

- STOFNLÖGN, DREIFILAGNIR OG GREINAR
- U1: HÁLFINNFEIÐUR NIDURVÍSANDI ÚDARI, VENJULEGUR (STANDARD RESPONSE) KRÖMADUR MED K-GILDI 80 OG ÖPNUNARHITASTIG 68°C
- ⊗ U2: HÁLFINNFEIÐUR NIDURVÍSANDI ÚDARI, VENJULEGUR (STANDARD RESPONSE) KRÖMADUR MED K-GILDI 202 OG ÖPNUNARHITASTIG 68°C
- △ U5: GLUGGA ÚDARI, ÖPINN (NOZZLES) MED K-GILDI 50
- JARDESKJÁLFTAFESTA Í STEFNU RÖRS (LANGFESTA Í TVER ÁTTIR)
- JARDESKJÁLFTAFESTA ÞVERT Á RÖR (ÞVERFESTA Í TVER ÁTTIR)
- JARDESKJÁLFTAFESTA Í FJÖRUR ÁTTIR

ELDVARNADJÓNUSTAN ehf.
Ástvaldur Eiríksson
Yfirfarið
10 SEPT. 2007
An athugasemda
Með athugas dags.
[Signature]

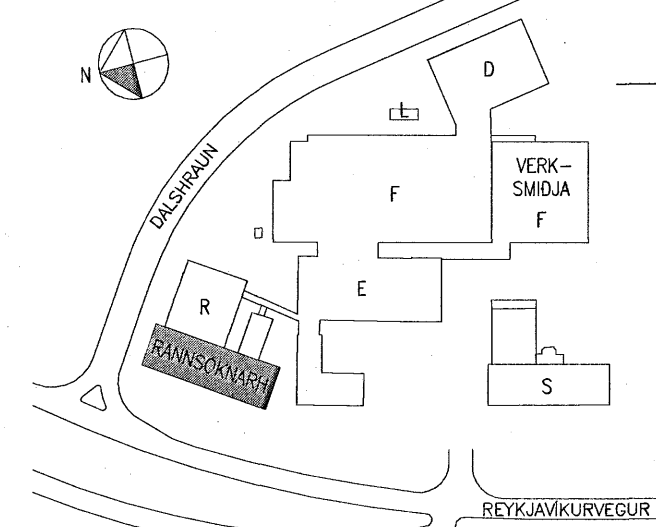

AFSTÖÐUMYND

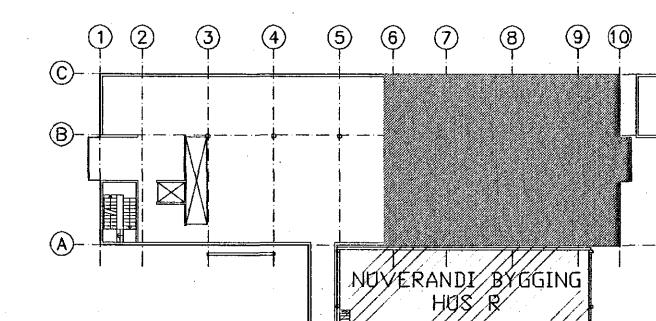

LYKILMYND

B	Ymsar breytingar	11.07.2006
A	Breytingar á stobsetningu sprinklerstóta	10.03.2006
Nr.	Lýsing á breytingu	Dags




Reykjavíkurvegur 80, Hafnarfirði
R-Rannsóknarhús - Nýbygging
Vatnsúðakerfi
Grunnmynd - 3.Hæð - Hluti II

Teikning nr. IS1R-M42-03-208B

Dags: 28.09.2005	Kvæði: 1:50	A1	Verk nr.: 375
Stjórnum: 375-Vatnsúðakerfi-heild.dwg			Hamab: FSK/G

LAGNATÆKNI
Hönnun- og ráðgjafarstofa /FRV
Hamraborg 12, 200 Kópavogur, Ísland
Sími 354-564 5232 fax 354-564 5231
E@lagnatækni http://www.lagnatækni.is

Samþ.: *Jóhann S. Jónsson*
Kennitala: 300346-3409

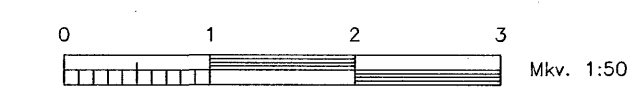

FRÁGANGUR GLUGGAÚDARA,
SJA SNID 1 Á TEIKNINGU
IS1R-M42-02-206

