


Undirritun samræmingarhönnuðar:


SKÝRINGAR Á TÁKNUM:

- STOFNLÖGN, DREIFILAGNIR OG GREINAR
- U1: HÁLFINNFEIÐUR NIDURVISAÐI ÚDARI, VENJULEGUR (STANDARD RESPONSE) KRÖMADUR MEÐ K-GILDI 80 OG ÖPNUNARHITASTIG 68°C
- ⊗ U2: HÁLFINNFEIÐUR NIDURVISAÐI ÚDARI, VENJULEGUR (STANDARD RESPONSE) KRÖMADUR MEÐ K-GILDI 202 OG ÖPNUNARHITASTIG 68°C
- U3: ÖPPVISAÐI ÚDARI, VENJULEGUR (STANDARD RESPONSE) KRÖMADUR K-GILDI 80 OG ÖPNUNARHITASTIG 68°C
- △ U5: GLUGGA ÚDARI, ÖPINN (NOZZLES) MEÐ K-GILDI 50
- JARÐSKJÁLTFAFESTA Í STEFNU RÖRS (LANGFESTA Í TVER ÁTTIR)
- JARÐSKJÁLTFAFESTA ÞVERT Á RÖR (ÞVERFESTA Í TVER ÁTTIR)
- JARÐSKJÁLTFAFESTA Í FJÓRAR ÁTTIR

ELDVARNAÐ-JÖNUSTAN ehf.  
Ástvaldur Eiríksson  
Yfirfarið  
10 SEPT. 2007  
 An athugasemdir  
Með athugas dags.  
Undirritaður

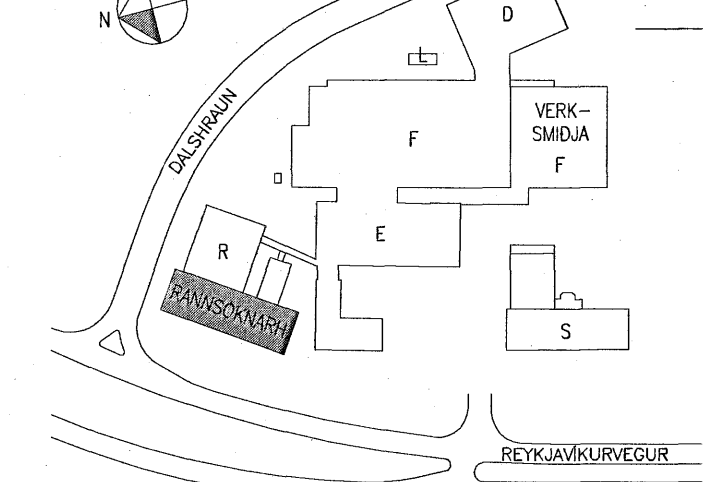

AFSTÖÐUMYND

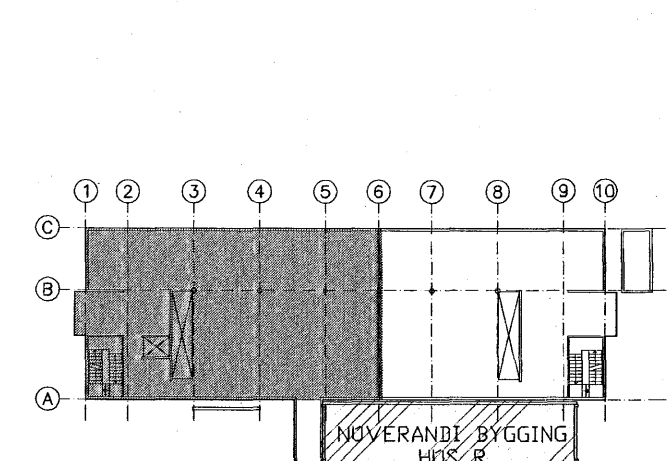

LYKILMYND


B	Ymsar breytingar	11.07.2008
A	Breytingar á stöðsetningu sprinklerstíla	10.03.2008
Nr.	Lýsing & breytingu	Daga

**actavis**  
R-Rannsóknarhús - Nýbygging  
Vánsúðakerfi  
Grunnmynd - 3.Hæð - Hluti I

Teikning nr.	IS1R-M42-03-207B			
Daga: 28.09.2005	Kvæði: 1:50	A1	Verk nr.:	375
Skjalnúmer: 375-Vánsúðakerfi-heelid.dwg			Hönnuð:	FSK/GI

**LAGNATÆKNI**  
Hönnun- og ráðgjafarstofa /FRV  
Hornborg 12, 200 Kópavogur, Ísland  
Sími: 554-554 5222 Fax: 554-554 5221  
it@lagnotak.is http://www.lagnotak.is

Samb.:  
Jóhann S. Jónsson  
Kennitala: 300346-3409

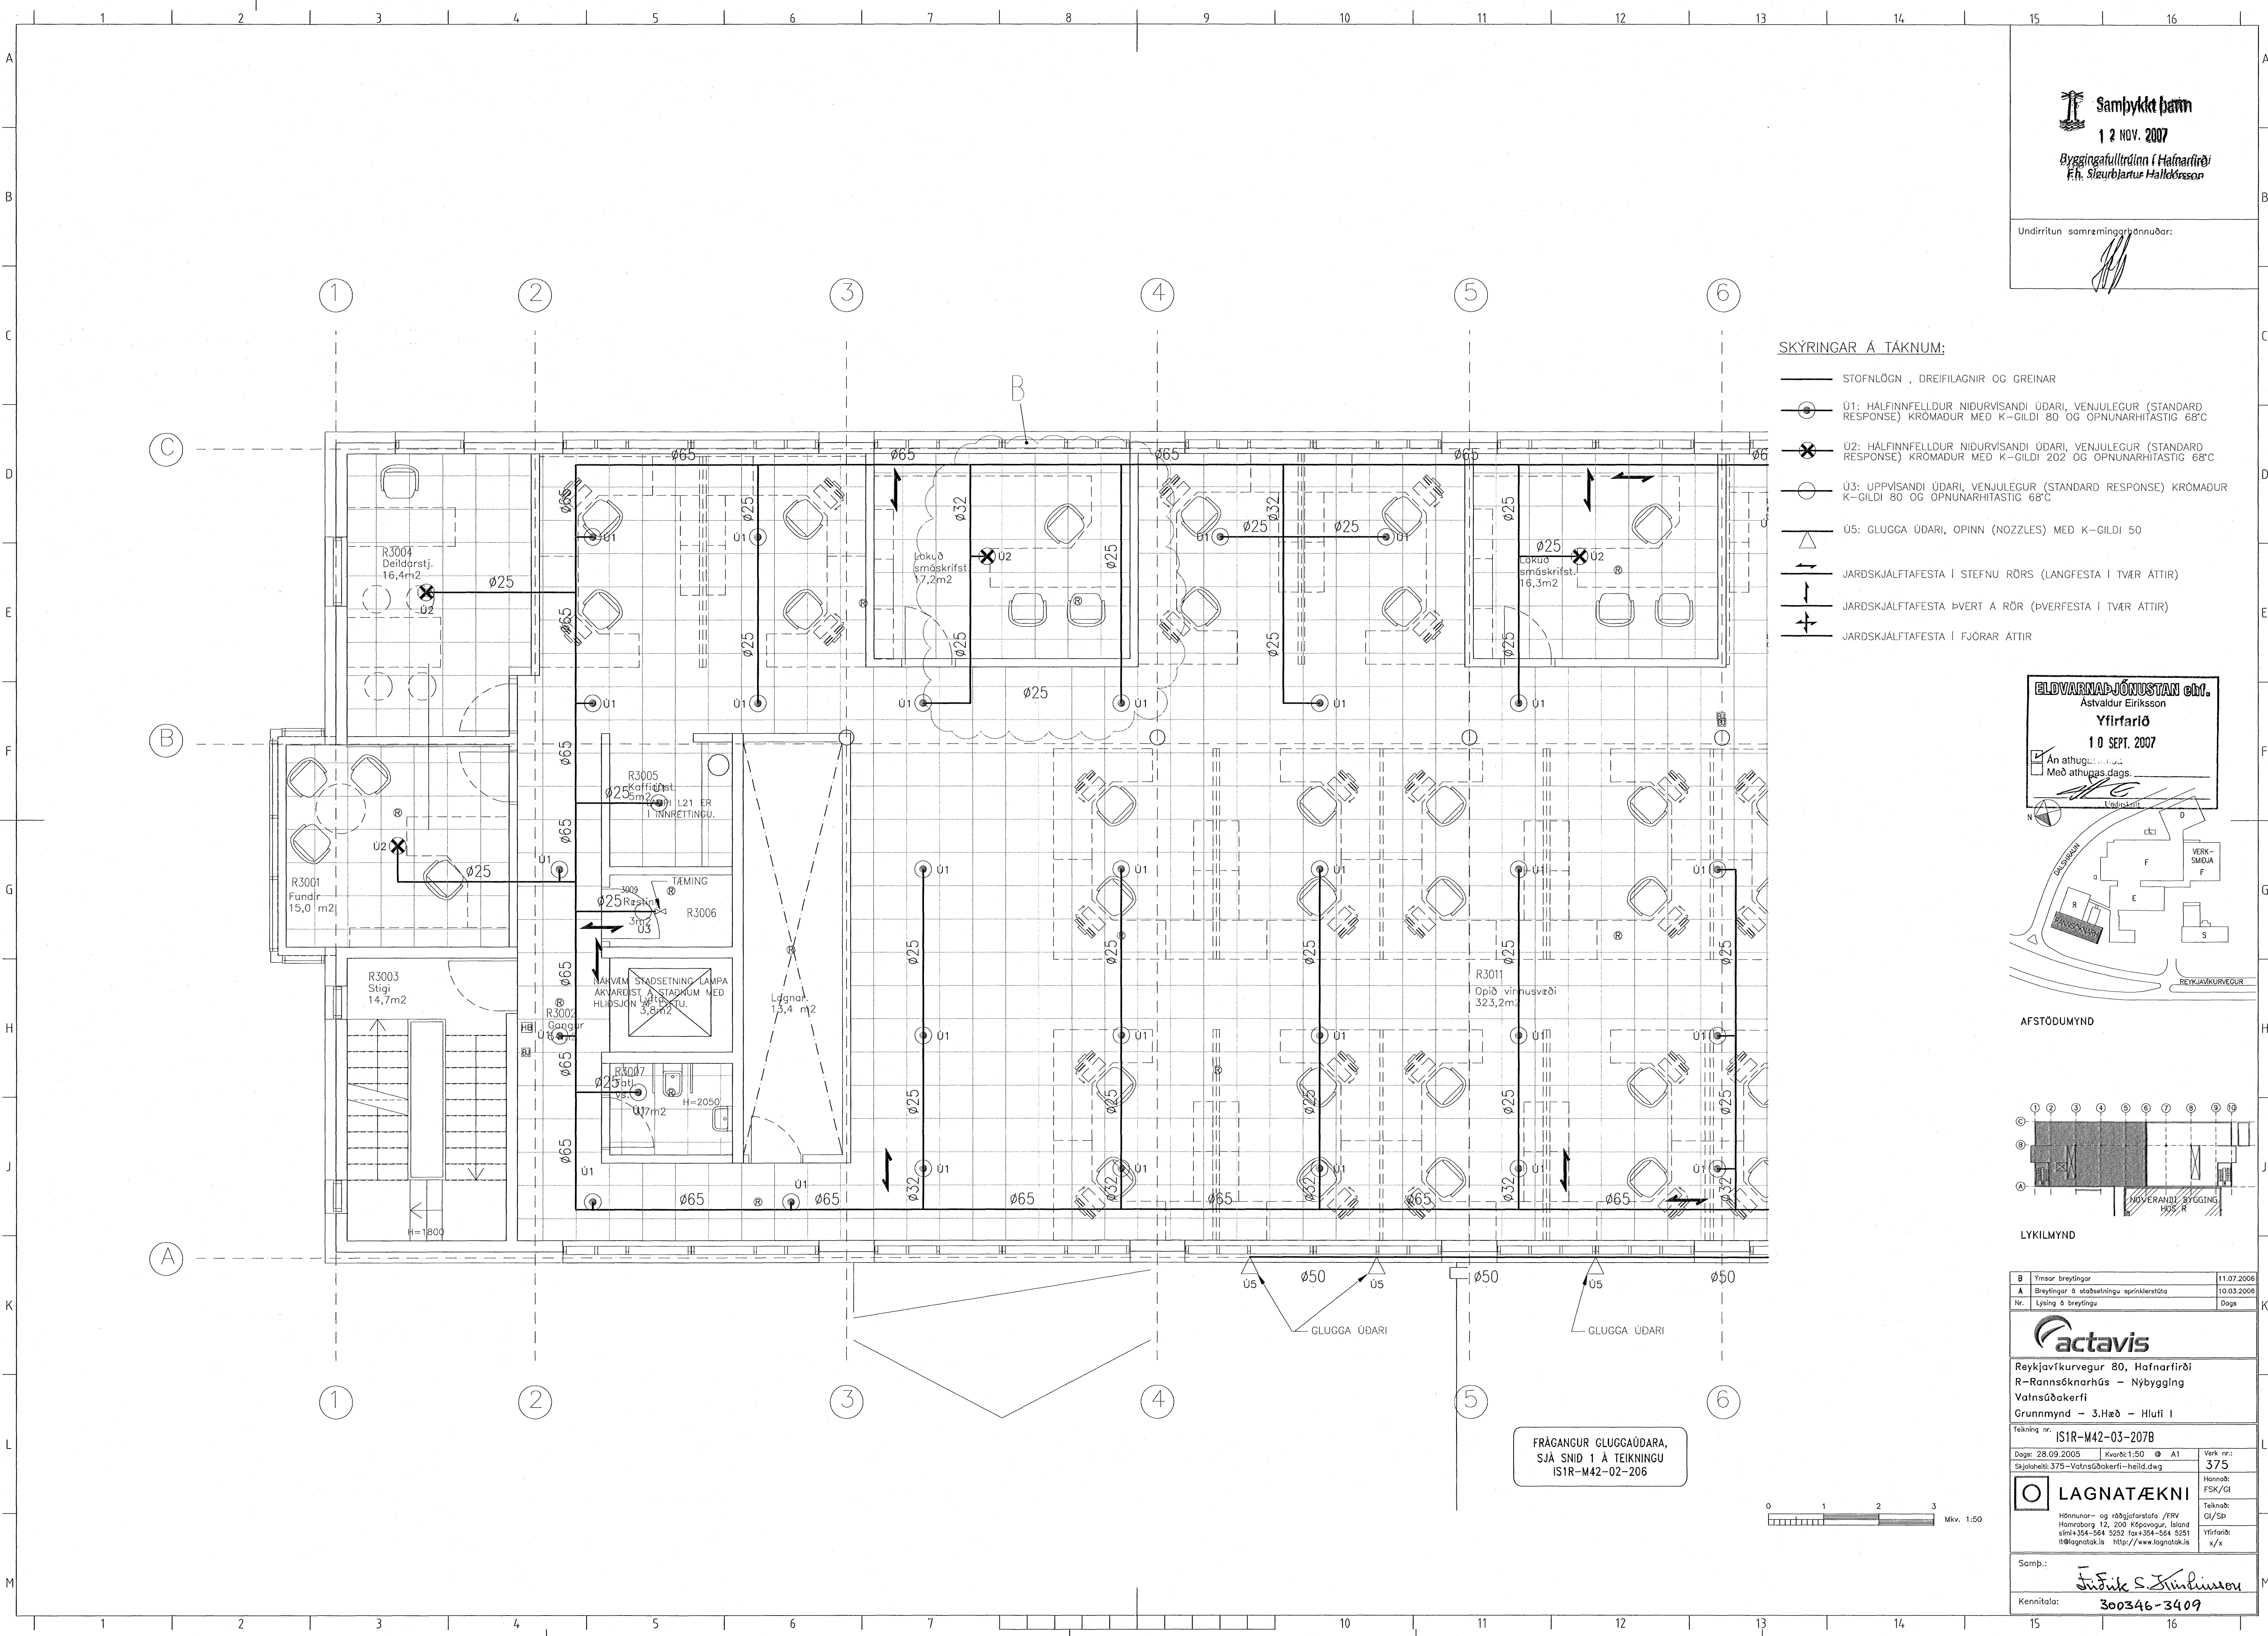

FRÁGANGUR GLUGGAÚDARA,  
SJA SNID 1 Á TEIKNINGU  
IS1R-M42-02-206

