

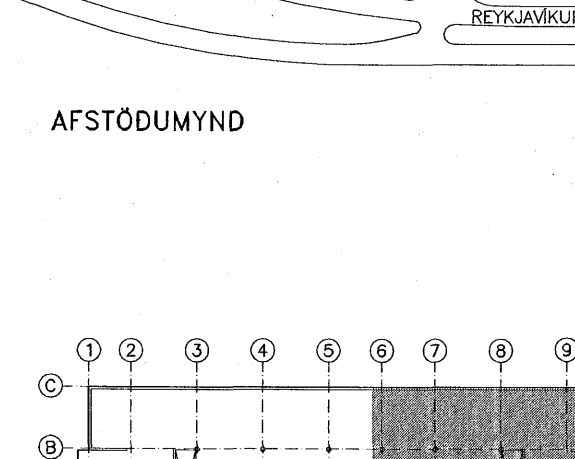
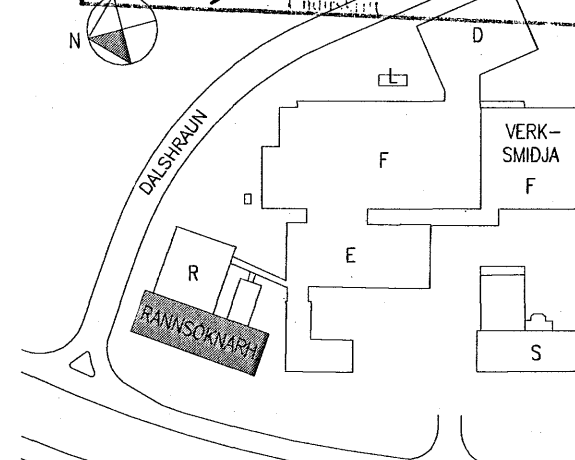
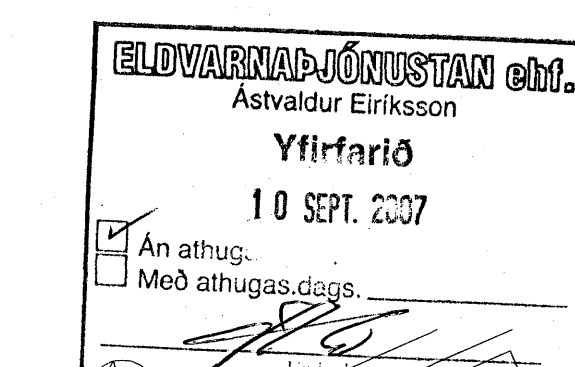


**SKÝRINGAR Á TÁKNUM:**

- STOFNLÖGN, DREIFILAGNIR OG GREINAR
- U1: HÁLFINNFEÐUR NIDURVÍSANDI ÚDARI, VENJULEGUR (STANDARD RESPONSE) KRÓMADUR MEÐ K-GILDI 60 OG ÖPNUNARHITASTIG 68°C
- ⊗ U2: HÁLFINNFEÐUR NIDURVÍSANDI ÚDARI, VENJULEGUR (STANDARD RESPONSE) KRÓMADUR MEÐ K-GILDI 202 OG ÖPNUNARHITASTIG 68°C
- JARDSKJÁLTFESTA Í STEFNU RÖRS (LANGFESTA Í TVÆR ÁTTIR)
- JARDSKJÁLTFESTA ÞVERT Á RÖR (ÞVERFESTA Í TVÆR ÁTTIR)
- JARDSKJÁLTFESTA Í FJÖRAR ÁTTIR

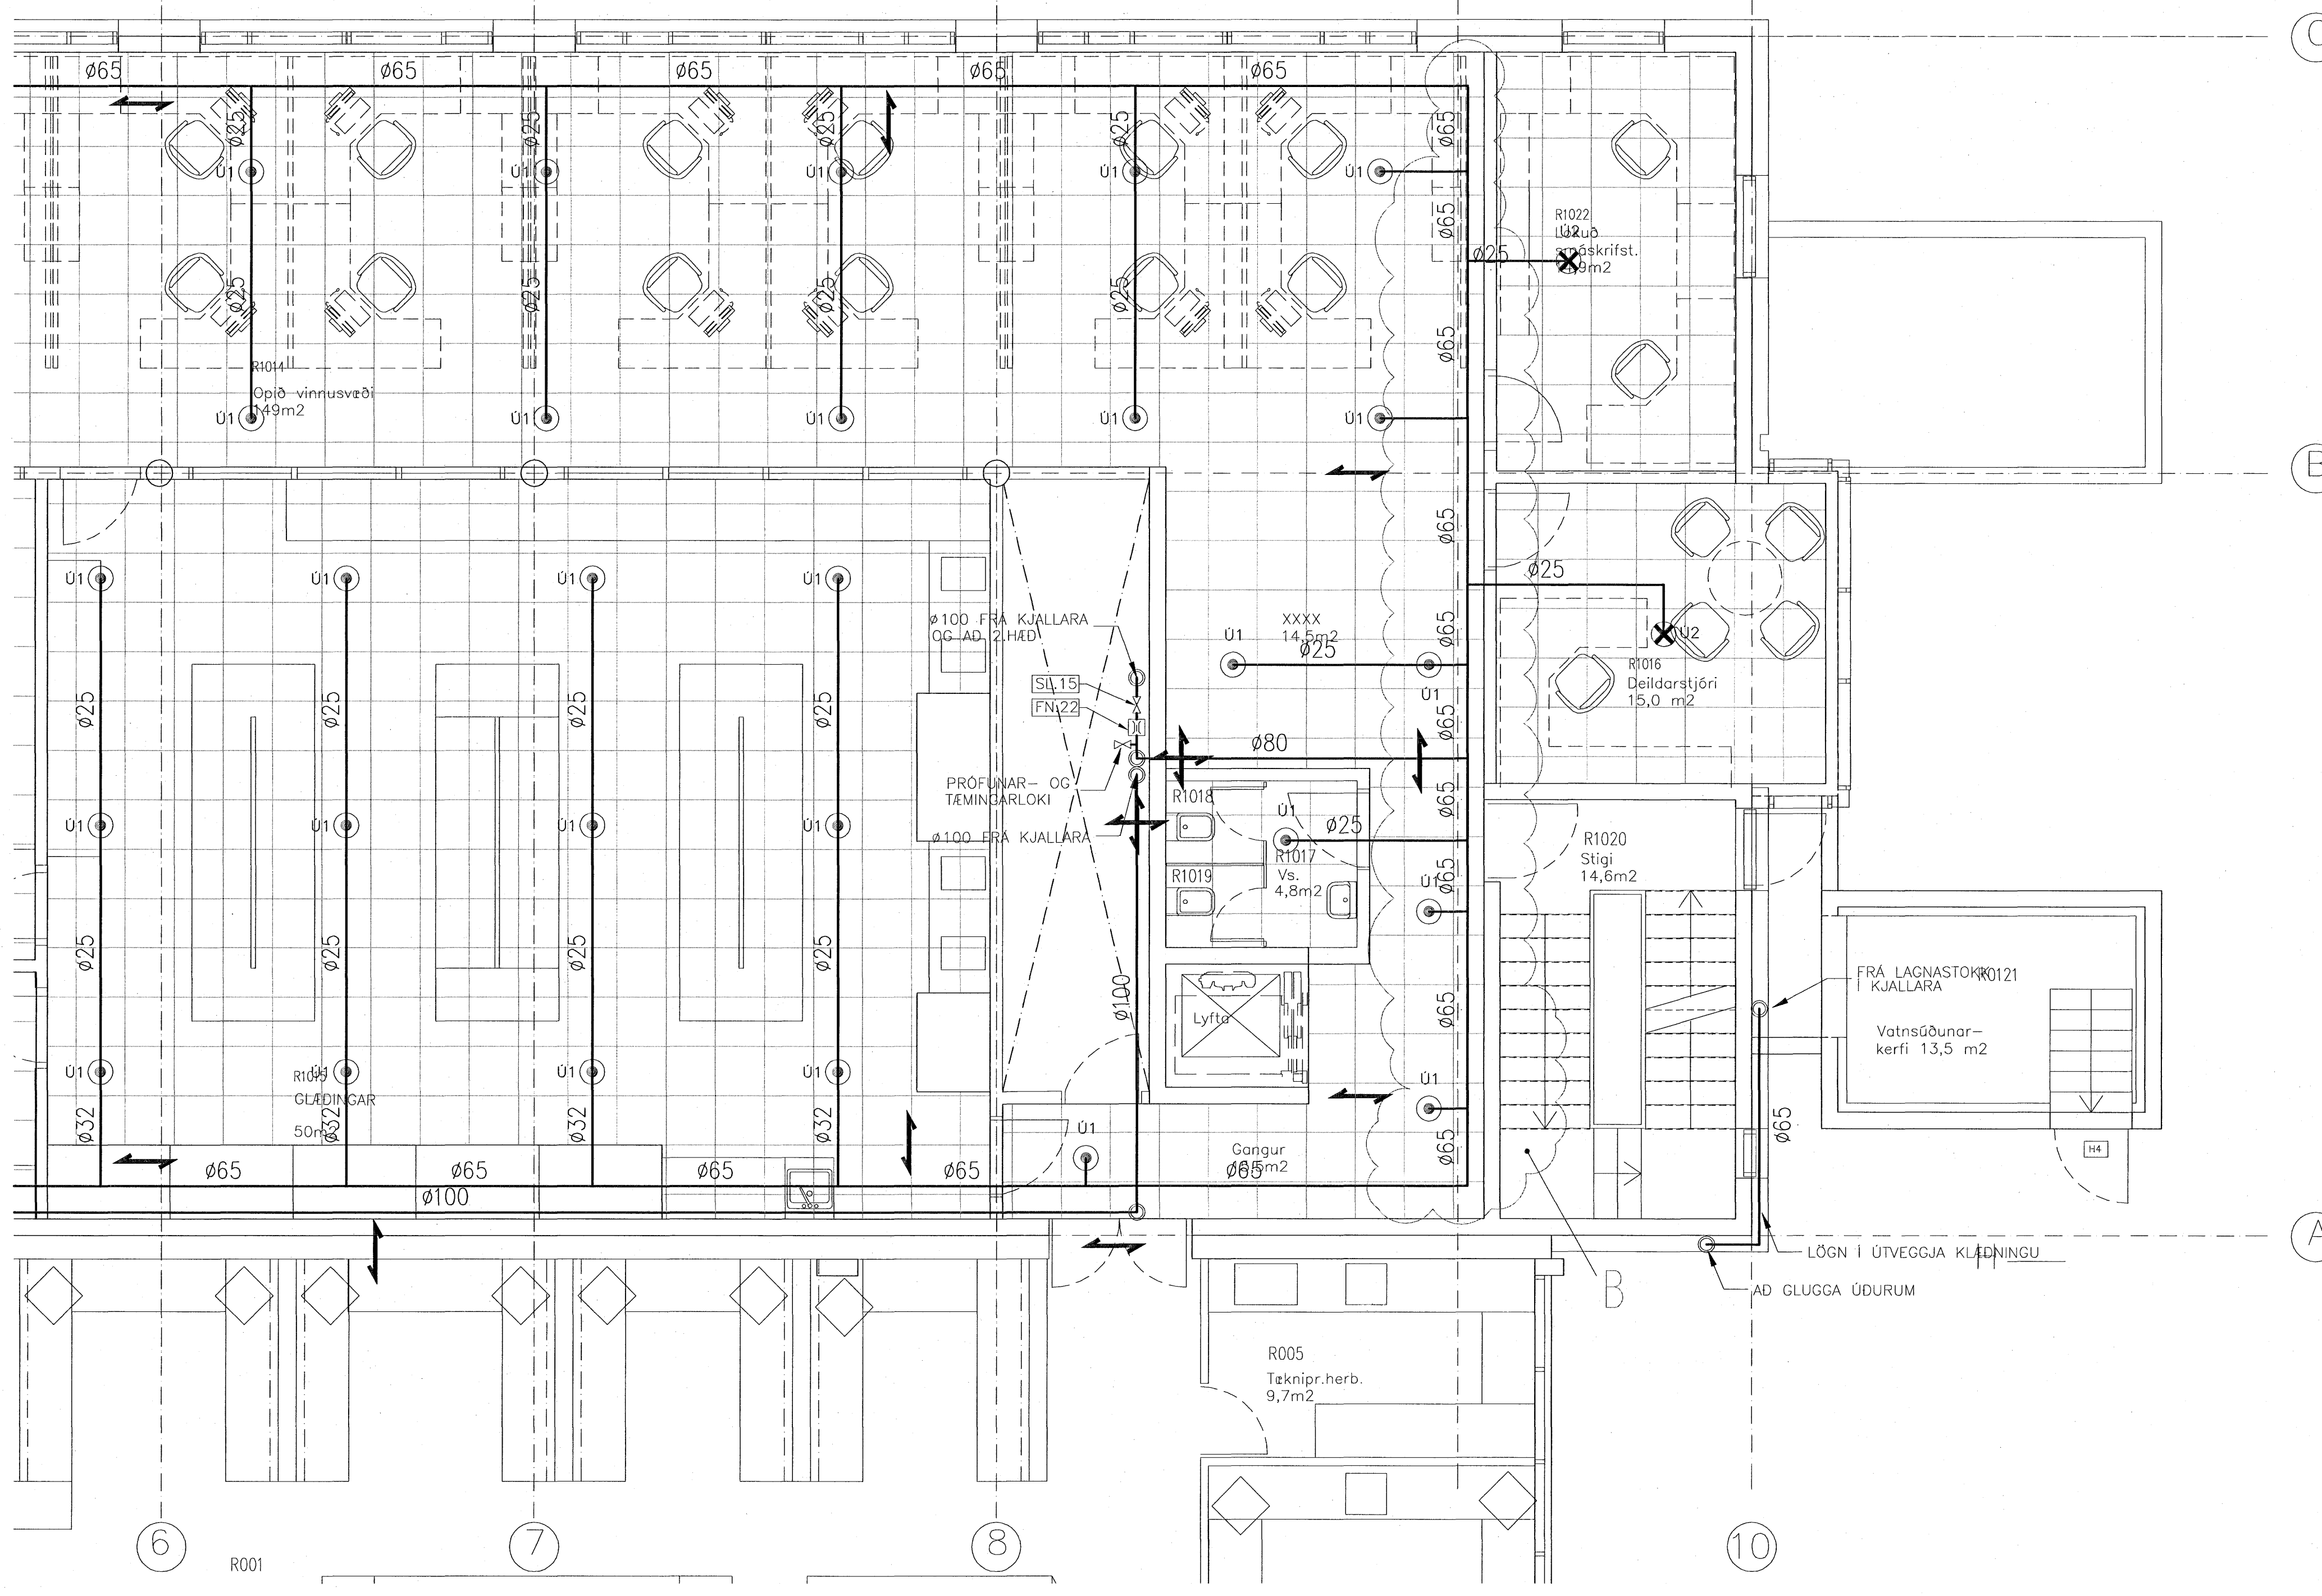

|     |  |            |
|-----|--|------------|
| B   | Ymsar breytingar                         | 11.07.2006 |
| A   | Breytingar á stöðsetningu sprinklerstíða | 10.03.2006 |
| Nr. | Lýsing & breytingu                       | Dags       |

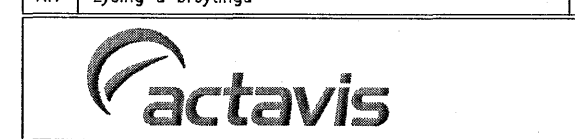

Reykjavíkuregur 80, Hafnarfirði  
 R-Rannsóknarhús - Nýbygging  
 Vatnsúðakerfi  
 Grunnmynd - 1.Hæð - Hluti II

Tekning nr. IS1R-W42-01-204B  
 Daga: 28.09.2005 | Kvæði: 1:50 @ A1 | Verk nr.: 375  
 Skjalheiti: 375-Vatnsúðakerfi-heild.dwg | Hannab: FSK/GI

**LAGNATÆKNI**  
 Hönnun- og ráðgjafarstofa /FRV  
 Hornborg 12, 200 Kópavogur, Ísland  
 Sími: 354-564 5252 Fax: 354-564 5251  
 IT@lognotak.is http://www.lognotak.is

Samb.: **Jóhann S. Jónsson**  
 Kennitala: **300346-3409**

