


Undirritun samráðingarráðgjafar:
[Signature]


SKÝRINGAR Á TÁKNUM:

- STOFNLÖGN, DREIFILAGNIR OG GREINAR
- U1: HÁLFINNFEJLDUR NIDURVÍSANDI ÚDARI, VENJULEGUR (STANDARD RESPONSE) KRÖMADUR MEÐ K-GILDI 80 OG ÖPNUNARHITASTIG 68°C
- ⊗ U2: HÁLFINNFEJLDUR NIDURVÍSANDI ÚDARI, VENJULEGUR (STANDARD RESPONSE) KRÖMADUR MEÐ K-GILDI 202 OG ÖPNUNARHITASTIG 68°C
- ↔ JARÐSKJÁLFTAFASTA Í STEFNU RÖRS (LANGFESTA Í TVÆR ÁTTIR)
- ↕ JARÐSKJÁLFTAFASTA ÞVERT Á RÖR (ÞVERFESTA Í TVÆR ÁTTIR)
- ⊕ JARÐSKJÁLFTAFASTA Í FJÓRAR ÁTTIR

ELDVARNAÞJÓFUSTAN ehf.
Astvaldur Eiríksson
Yfirfarir
1 0 SEPT. 2007
 An athugasemja
 Með aþugas dags.

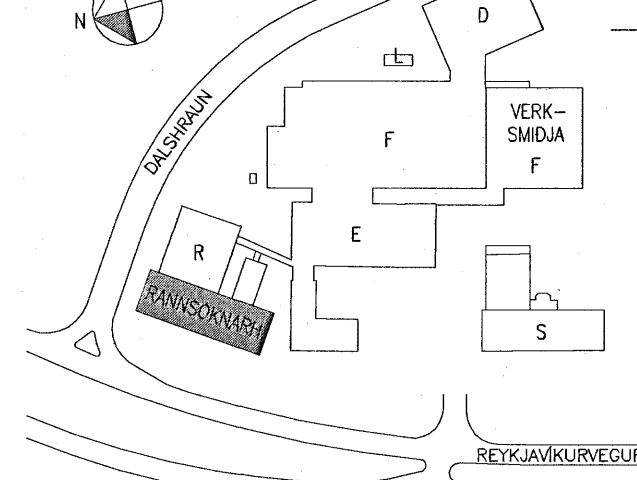


AFSTÖÐUMYND

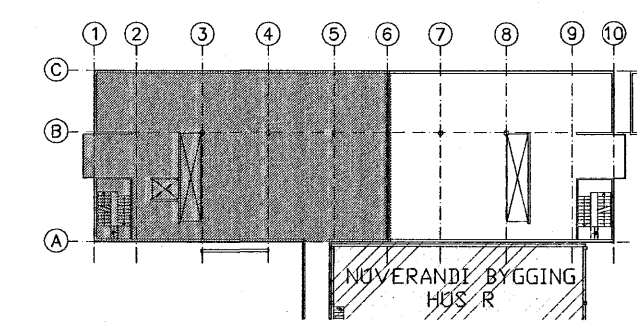

LYKILMYND

A	Breytingar á stöðsetningu sprinklerstíta	10.03.2008
Nr.	Lýsing á breytingu	Dags

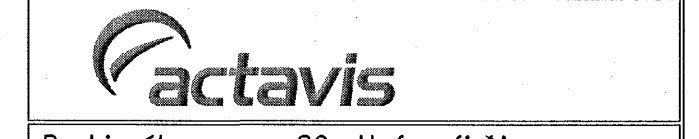

Reykjavkurvegur 80, Hafnarfirði
R-Rannsóknarhús - Nýbygging
Valnsöðakerfi
Grunnmynd - 1.Hæð - Hluti I

Tekning nr. **ISIR-M42-01-203A**

Daga: 28.09.2005 Kvarntí: 1:50 A1
Skjalnúmer: 375-Valnsöðakerfi-Heild.dwg Vork nr: **375**
Hönnuð: FSK/GI
Tilnefni: GI/SP
Yfirfarir: /x/

Samb.: **Jóhann S. Jónsson**
Kennitala: **300346-3409**

