


Undirritun samráðingarráðgjafar:
JH


SKÝRINGAR Á TÁKNUM:

- STOFNLÖGN, DRÆFILAGNIR OG GREINAR
- U1: HÁLFINNFEÐUR NIDURVÍSANDI ÚDARI, VENJULEGUR (STANDARD RESPONSE) KRÖMADUR MED K-GILDI 80 OG ÖPNUNARHITASTIG 68°C
- U3: ÖPPVÍSANDI ÚDARI, VENJULEGUR (STANDARD RESPONSE) KRÖMADUR K-GILDI 80 OG ÖPNUNARHITASTIG 68°C
- △ U4: VEGGÚDARI ÚDARI, VENJULEGUR (STANDARD RESPONSE) KRÖMADUR MED K-GILDI 80 OG ÖPNUNARHITASTIG 68°C
- JARÐSKJÁLFTAESTA Í STEFNU RÖRS (LANGFESTA Í TVÆR ÁTTIR)
- JARÐSKJÁLFTAESTA ÞVERT Á RÖR (ÞVERFESTA Í TVÆR ÁTTIR)
- JARÐSKJÁLFTAESTA Í FJÓRAR ÁTTIR

ELDVARMAÞJÓUSTAN ehf.
Ástvaldur Eiríksson
Yfirfarið
10 SEPT. 2007
An athugasemja
Með athugas. dags.
Lednicki

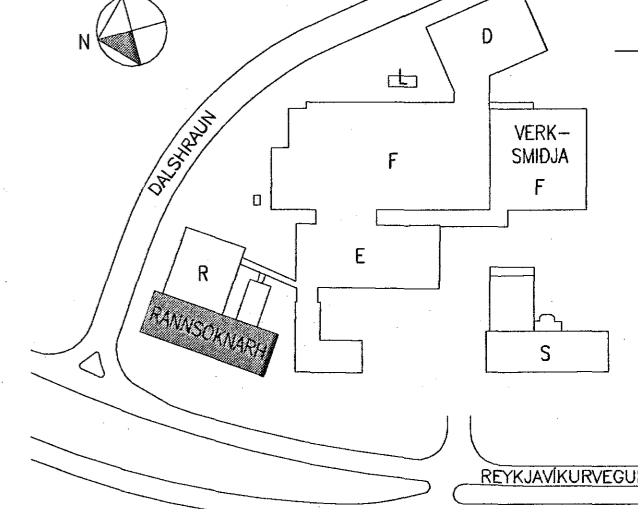

AFSTÖÐUMYND

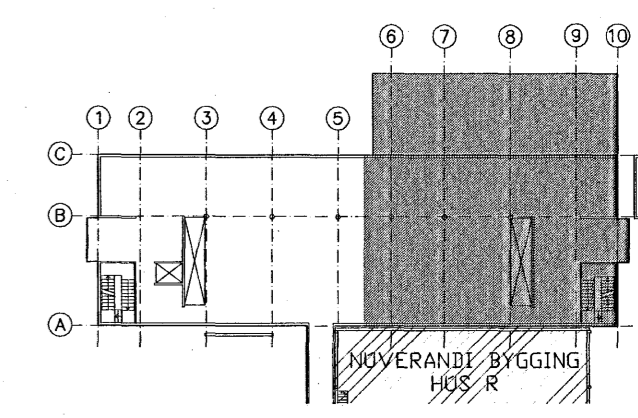

LYKILMYND

A	Ymsar breytingar	11.07.2006
Nr.	Lýsing & breytingu	Daga



Reykjavíkurvegur 80, Hafnarfirði
R-Rannsóknarhús - Nýbygging
Vatnsúðakerfi
Grunnmynd - Kjallari - Hluti II

Tekning nr. IS1R-M42-00-202A

Dagur: 28.09.2005	Kvarði: 1:50	© A1	Verk nr.: 375
-------------------	--------------	------	---------------

Skjalnúmer: 375-Vatnsúðakerfi-heild.dwg
Hannað: FSK/GI
Teknað: GI/Sp
Yfirfarið: x/x

Samb.:
Indrik S. Jónsson
Kennitala: 300346-3409

