


Undirritun samráðingarráðgjafar:


SKÝRINGAR Á TÁKNUM:

- STOFNLÖGN, DREIFLAGNIR OG GREINAR
- U1: HÁLFINNFEJLDUR NIDURVÍSANDI ÚDARI, VENJULEGUR (STANDARD RESPONSE) KRÖMADUR MED K-GILDI 80 OG ÖPNUNARHITASTIG 68°C
- U3: UPPVÍSANDI ÚDARI, VENJULEGUR (STANDARD RESPONSE) KRÖMADUR K-GILDI 80 OG ÖPNUNARHITASTIG 68°C
- △ U4: VEGGÚDARI ÚDARI, VENJULEGUR (STANDARD RESPONSE) KRÖMADUR MED K-GILDI 80 OG ÖPNUNARHITASTIG 68°C
- JARÐSKJÁLFTAFASTA Í STEFNU RÖRS (LANGFESTA Í TVÆR ÁTTIR)
- JARÐSKJÁLFTAFASTA ÞVERT Á RÖR (ÞVERFESTA Í TVÆR ÁTTIR)
- JARÐSKJÁLFTAFASTA Í FJÓRAR ÁTTIR

ELDVARNAÐJÓNUSTAN ehf.
Asta Eldur Eiríksdóttir
Yfirfarið
10 SEPT. 2007
 An athugasemda
Með athugas. dags. _____
Lagnatækni

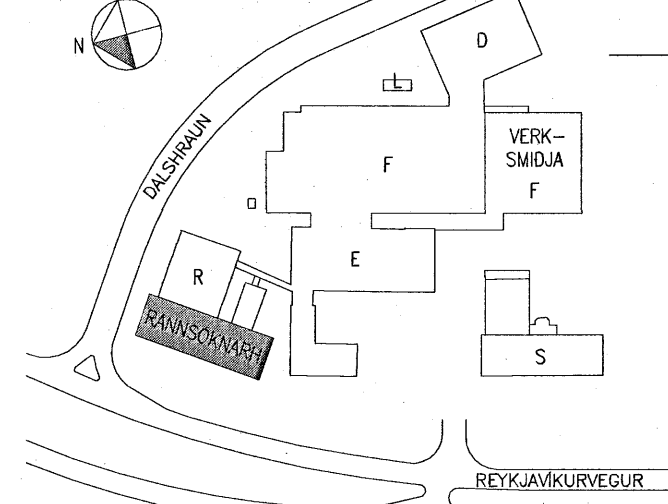


AFSTÖÐUMYND

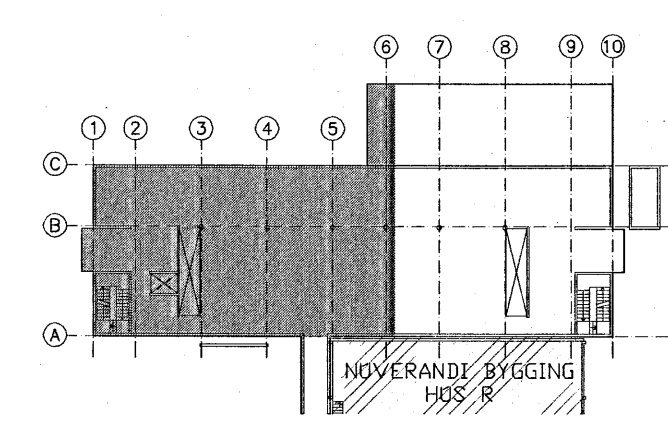

LYKILMYND

A	Ymsar breytingar	11.07.2006
Nr.	Lýsing á breytingu	Dags

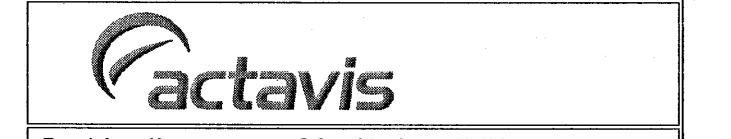

Reykjavíkuregur 80, Hafnarfirði
R-Rannsóknarhús - Nýbygging
Vatnsdókerfi
Grunnmynd - Kjallari - Hluti I

Telning nr. IS1R-M42-00-201A
Dags: 28.09.2005 Kvörb: 1:50 A1 Verk nr.: 375
Skjalheiti: 375-Vatnsdókerfi-heild.dwg

LAGNATÆKNI
Hönnun- og ráðgjafarstofa / FRV
Hornborg 12, 200 Kópavogur, Ísland
Sími 354-564 5252 fax 354-564 5251
E-mail lagnataki@lagnataki.is http://www.lagnataki.is

Somp.: **Jónk S. Jónsson**
Kennitala: 300346-3409

