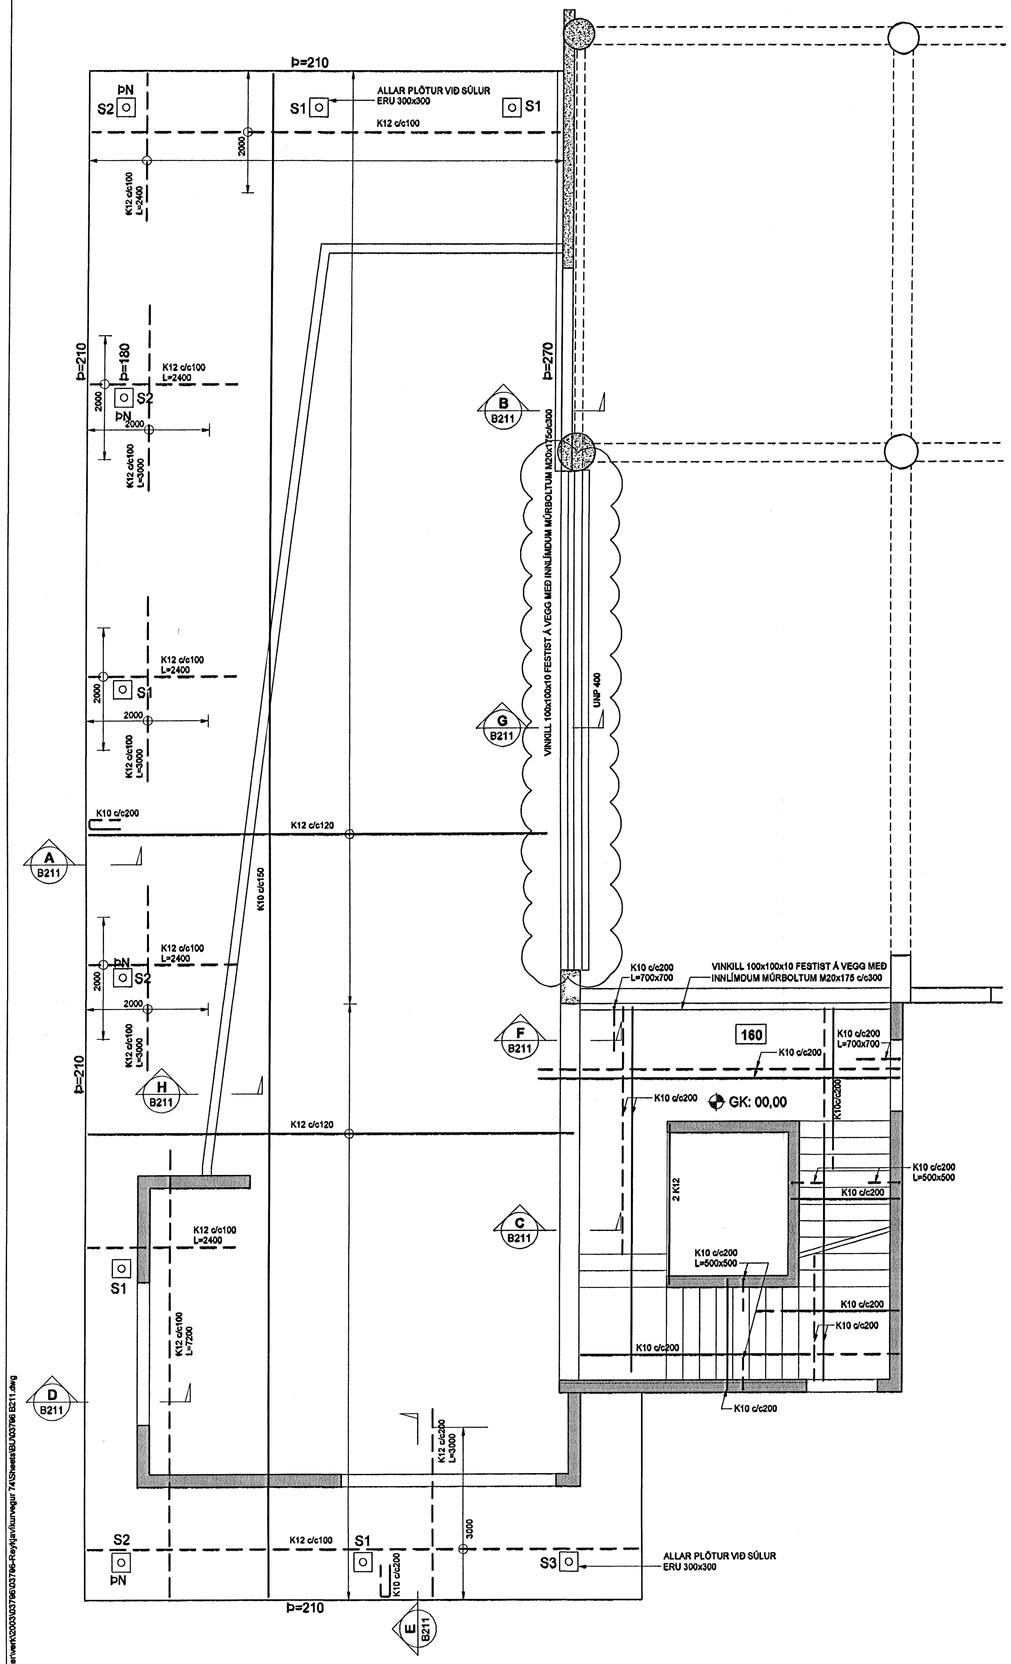

SNIÐ A B211 1:20

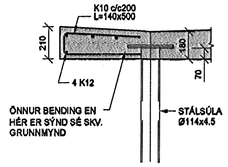

SNIÐ C B211 1:20

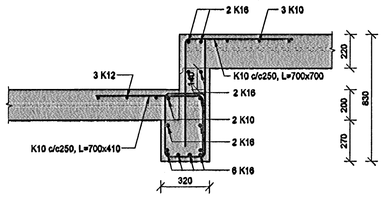

SNIÐ B 1:5

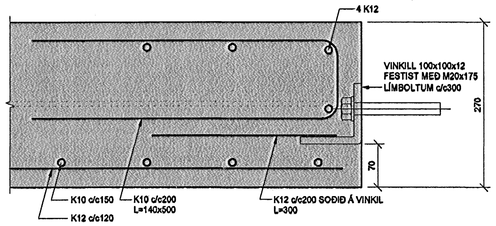

SNIÐ G B211 1:20

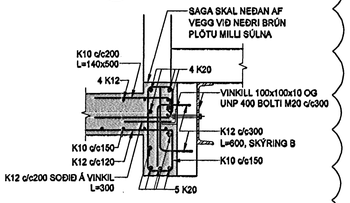

SNIÐ H B211 1:20

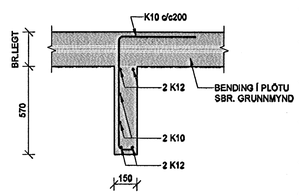

SNIÐ D B211 1:20

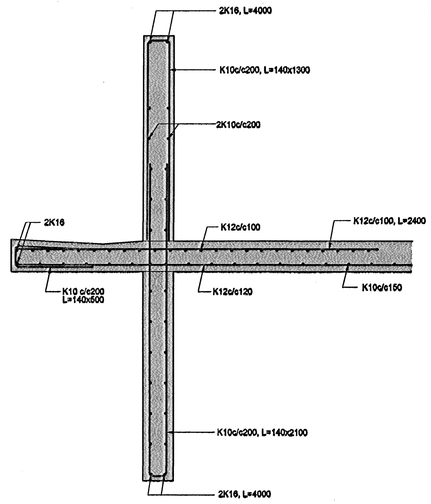

SNIÐ E B211 1:20

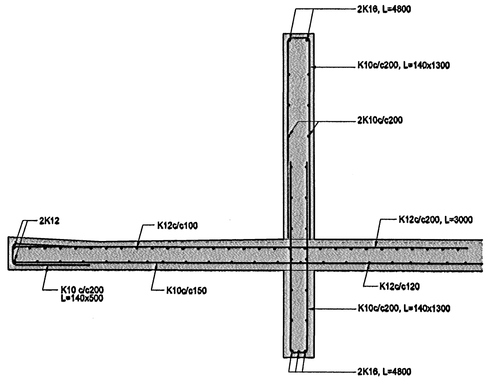

SNIÐ F B211 1:20

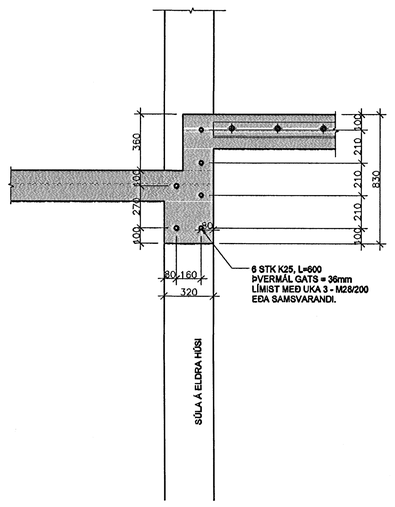

SKÝRINGAR

ALMENN BENGING Í VEGGJUM SKAL VERA K10 c/c250 LÁRÉTT OG LÓÐRÉTT Í BÁÐUM BRÚNUM NEMA ANNAÐ SÉ TEKIÐ FRAM

B:
BORA SKAL 100mm DJÚPA HOLU, ÞVERMÁL 16mm OG LÍMA TEINA INN MEÐ UPAT UKA EÐA SAMSVARANDI.

REYKJAVÍKURVEGUR 74

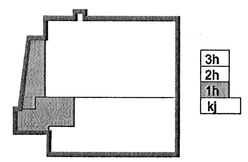

Byggingafulltrúi Hafnarfjarðar
Afgreitt þann
29. NÓV. 2005

A	22.11.05	Ný snið og UNP stál í gm + skýringar	JJR/BG
Útg.	Dags.	Skýring	Hannað/Yfirfarið

Sc 071070-3069

VSB

VERKFRÆÐISTOFA

BÆJARHRAUN 20 · 220 HAFNARFJÖRÐUR · KENNIT. 710796-2899
vsb@vsb.is · Sími 585 8600 · Fax 585 8610 · www.vsb.is

Áritun sérhönnuðar
BJÖRN GÚSTAFSSON Kt: 180550 4889

Verkheiti
REYKJAVÍKURVEGUR 74
HAFNARFIRÐI

Verkhluti
BURÐARVIRKI
PLATA YFIR 1. HÆÐ
GRUNNMYND OG SNIÐ

Hannað	Teiknað	Yfirfarið	Kvarði	Síða
BG	JJR		1:50/1:20/1:5 / A1	-

Dags.	Verkefni	Teikning	Útgáfa
14.11.2005	03796	B211	A

\\vsbmaster\verk\2005\03796\03796-Reykjavikurvegur 74\Sheets\BIL\03796 B211.dwg