


SNID 1 MKV. 1:50

ÁRITUN BYGGINGARFULLTRÚA

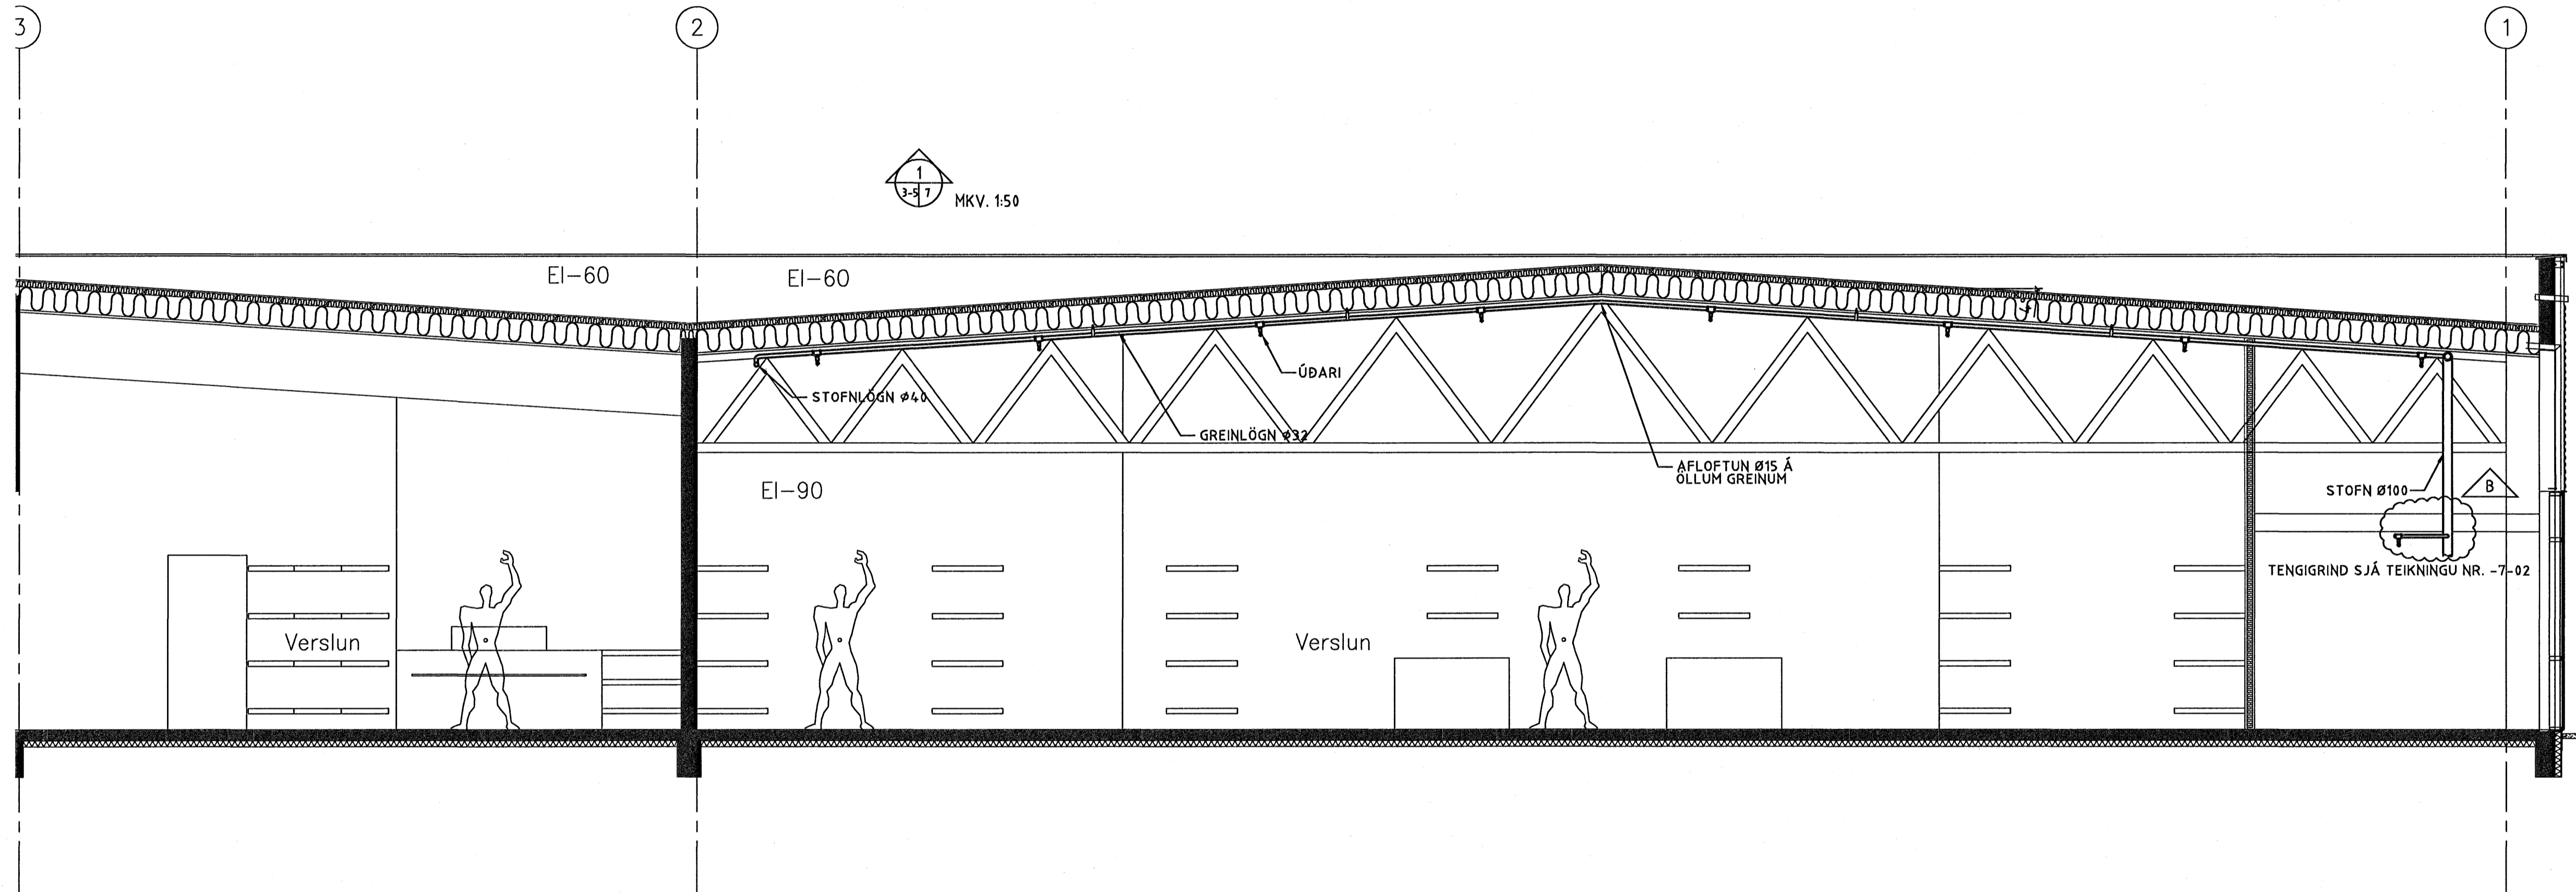

Byggingarfulltrú
Algrímur Benn
29. NOV. 2005

ÁRITUN BYGGINGARFULLTRÚA
SÍMUNAR
Sjá skýringar á teikn nr. -7-01 og -7-02

NR	DAGS	BREYTING	SAMP
B	22.11.05	REYNDARTEIKNING	
A	15.10.05	LOFTI BREYTT	

ferill
VERKFRÆÐIS TOFA

TJARNARVELLIR 15 HAFNARFJÖRDUR

VATNSÚDAKERFI
SNID 1

MKV	TEIKN	DAGS ÚTG	TEIKN NÚMÉR
1:50	PAG	12.09.05	1061-7-07
ÁRITUN HÖNNUNAR	KT	DAGS BREYTINGAR	SAMPYKKT
HÖNNUNUR BREYTINGAR		22.11.05	BREYTING NR
			B

Ferill ehf. Mörkin 1 108 Reykjavík Sími: 575-1611 Fax: 575-1611 Netfang: ferill@ferill.is