



GRUNNMYND MKV. 1:50

ÁRITUN BYGGINGARFULLTRÚA

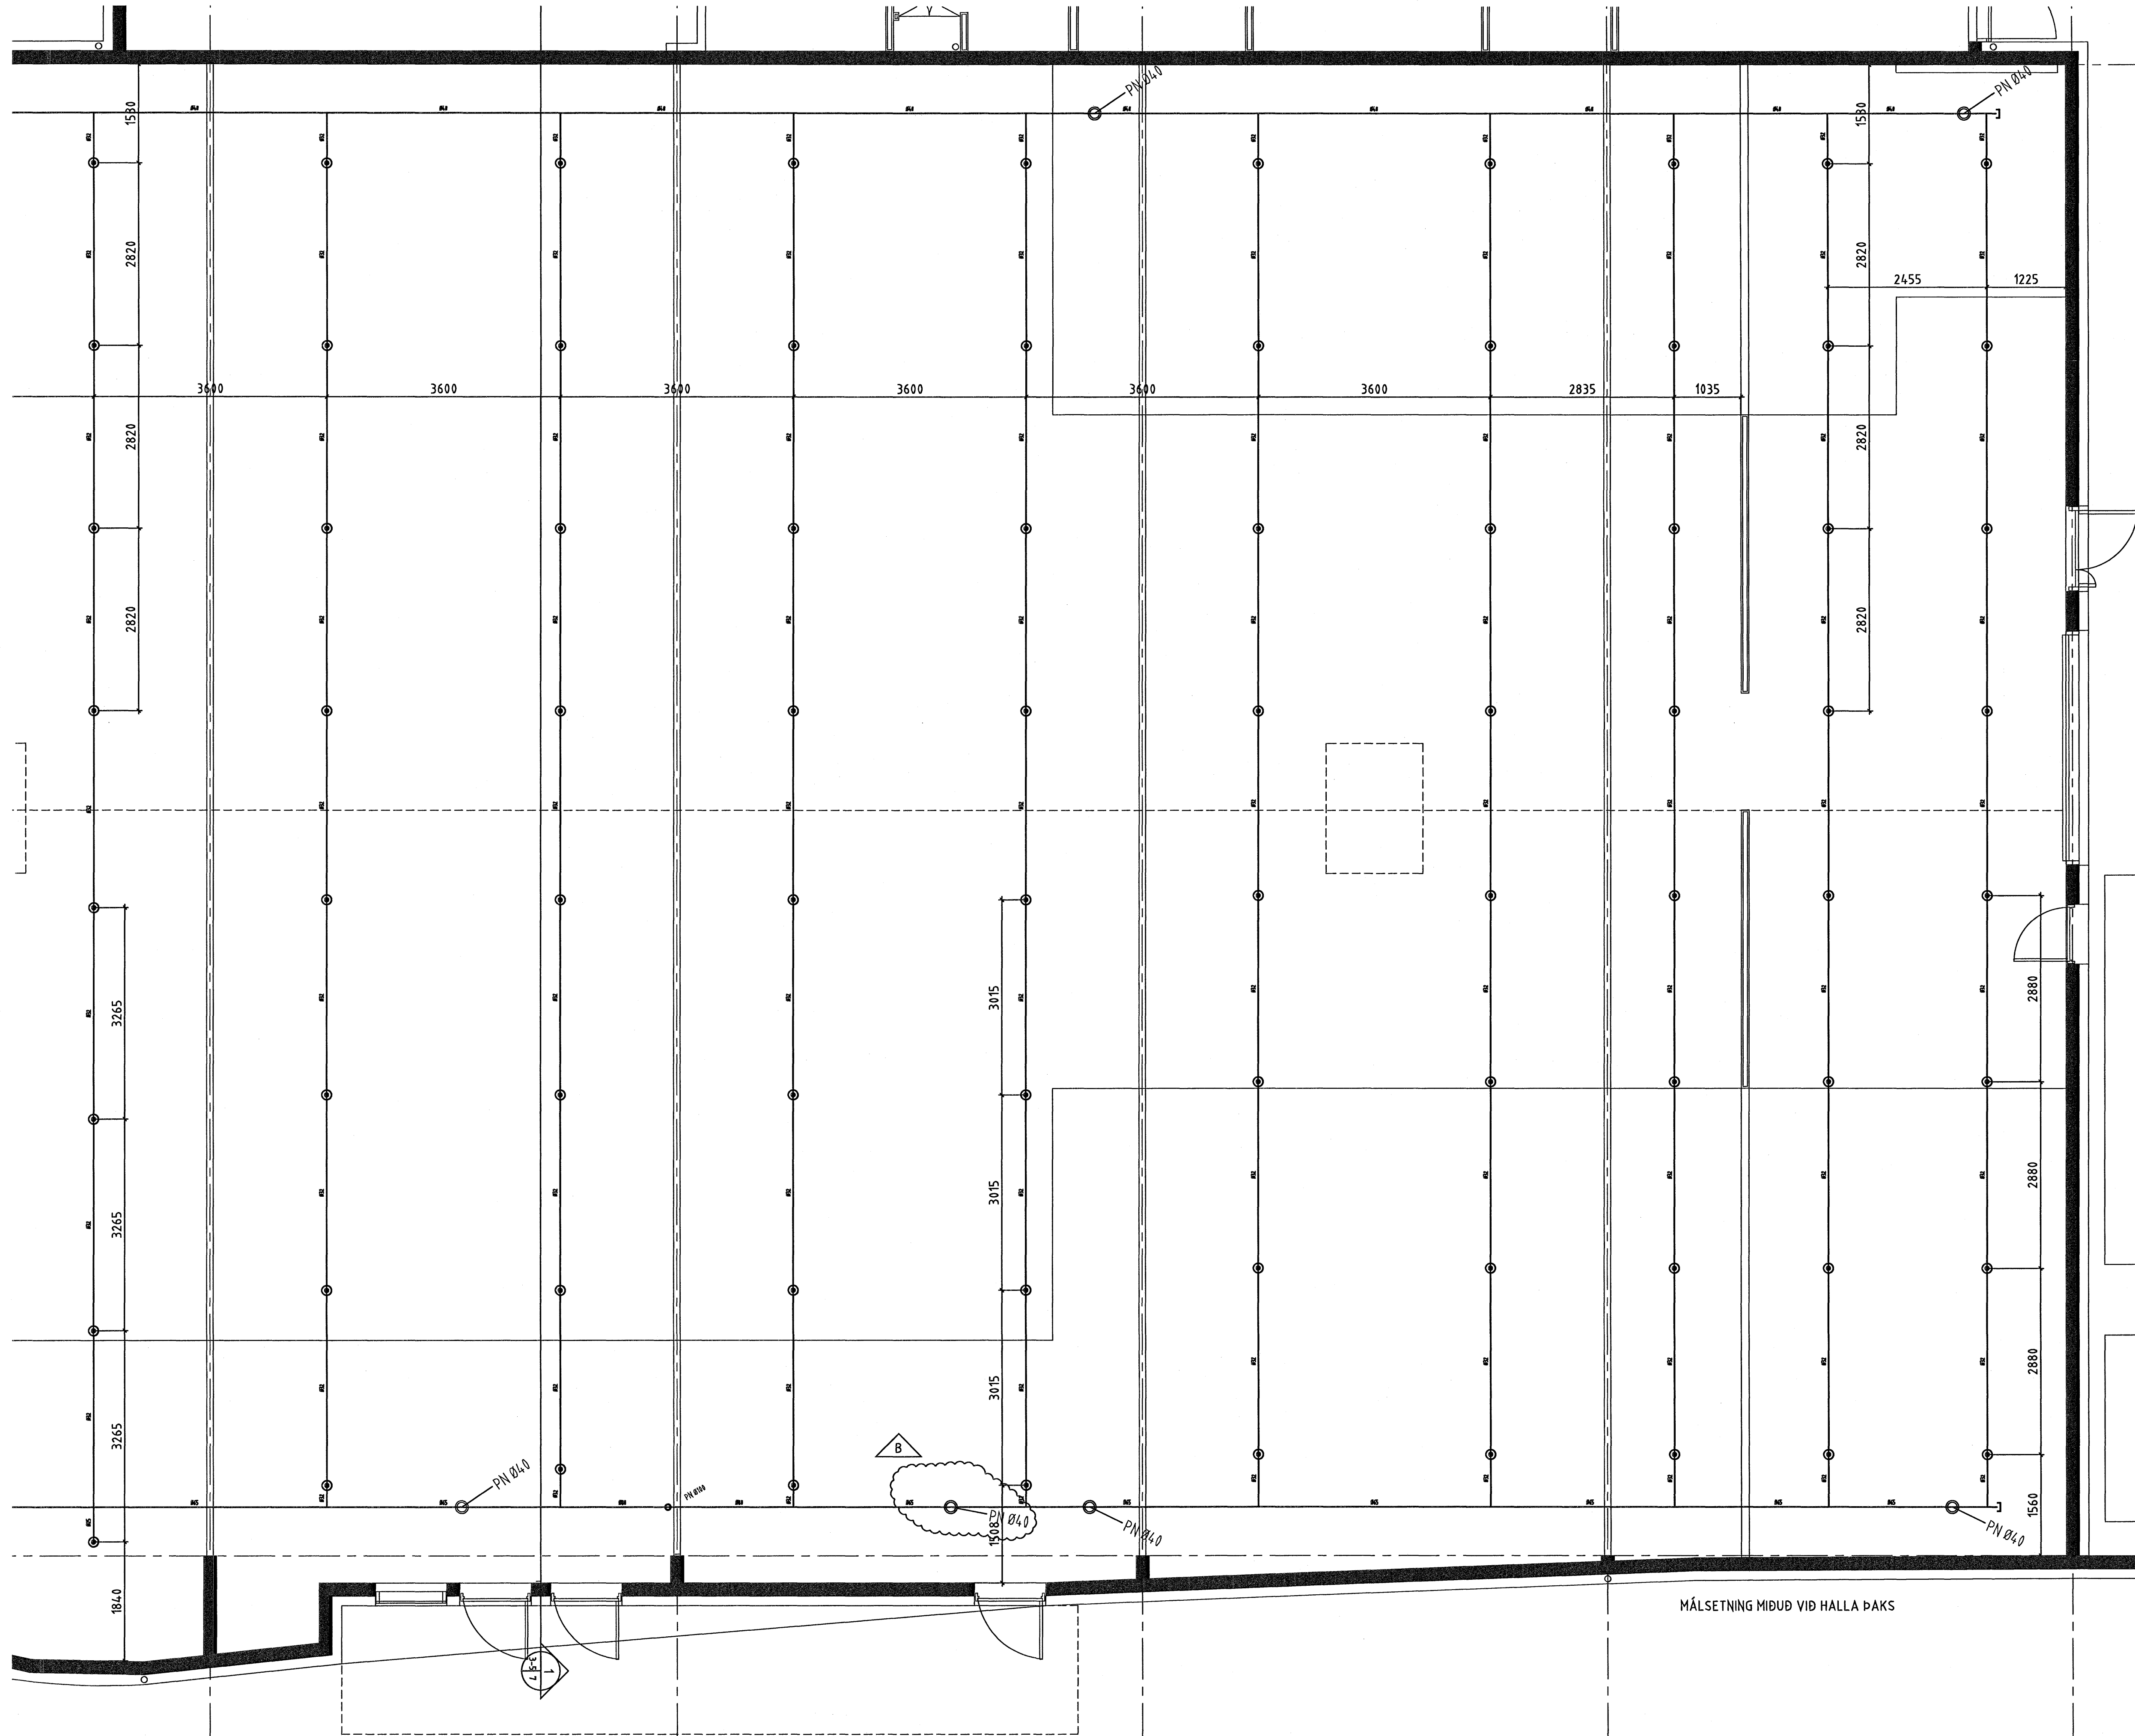

LYKILMYND M1:1000

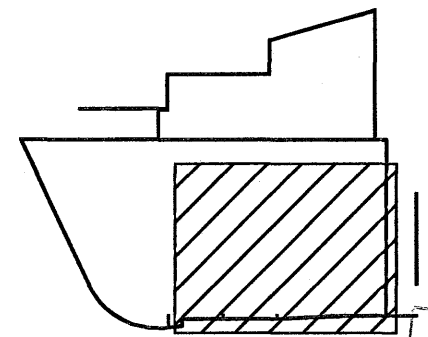

Byggingarfulltrúi Hafnarfjarða
Algrætt Dæmi
29. NOV. 2005

ÁRITUN BYGGINGARFULLTRÚA
SÍMÓN ÞÓRVALDSSON

SJÁ SKÝRINGAR Á TEIKN NR. -7-01 OG -7-02

B	22.11.05	REYNDARTEIKNING	
A	15.10.05	LOFTI Breytt	
NR	DAGS.	BREYTING	SAMP

ferill
VERKFRÆÐIS TOFA

TJARNARVELLIR 15 HAFNARFJÖRÐUR

VATNSÚÐAKERFI
GRUNNMYND 2. HLUTI

MKV	1:50	TEIKN	DAGS ÚTG	TEIKN NÖMUR
ÁRITUN	BYGGINGARFULLTRÚA	PAG	12.09.05	1061-7-06
HÖNNUNUR	BYGGINGARFULLTRÚA	KT	12.09.05	SAMPYKKT
HÖNNUNUR	BYGGINGARFULLTRÚA	DAGS Breytingar	22.11.05	BREYTING NR
				B

Ferill ehf. Mörkin 1 108 Reykjavík Sími: 575-1611 Fax: 575-1611 Netfang: ferill@ferill.is