



GRUNNMYND MKV. 1:50

ÁRITUN BYGGINGARFULLTRÚA

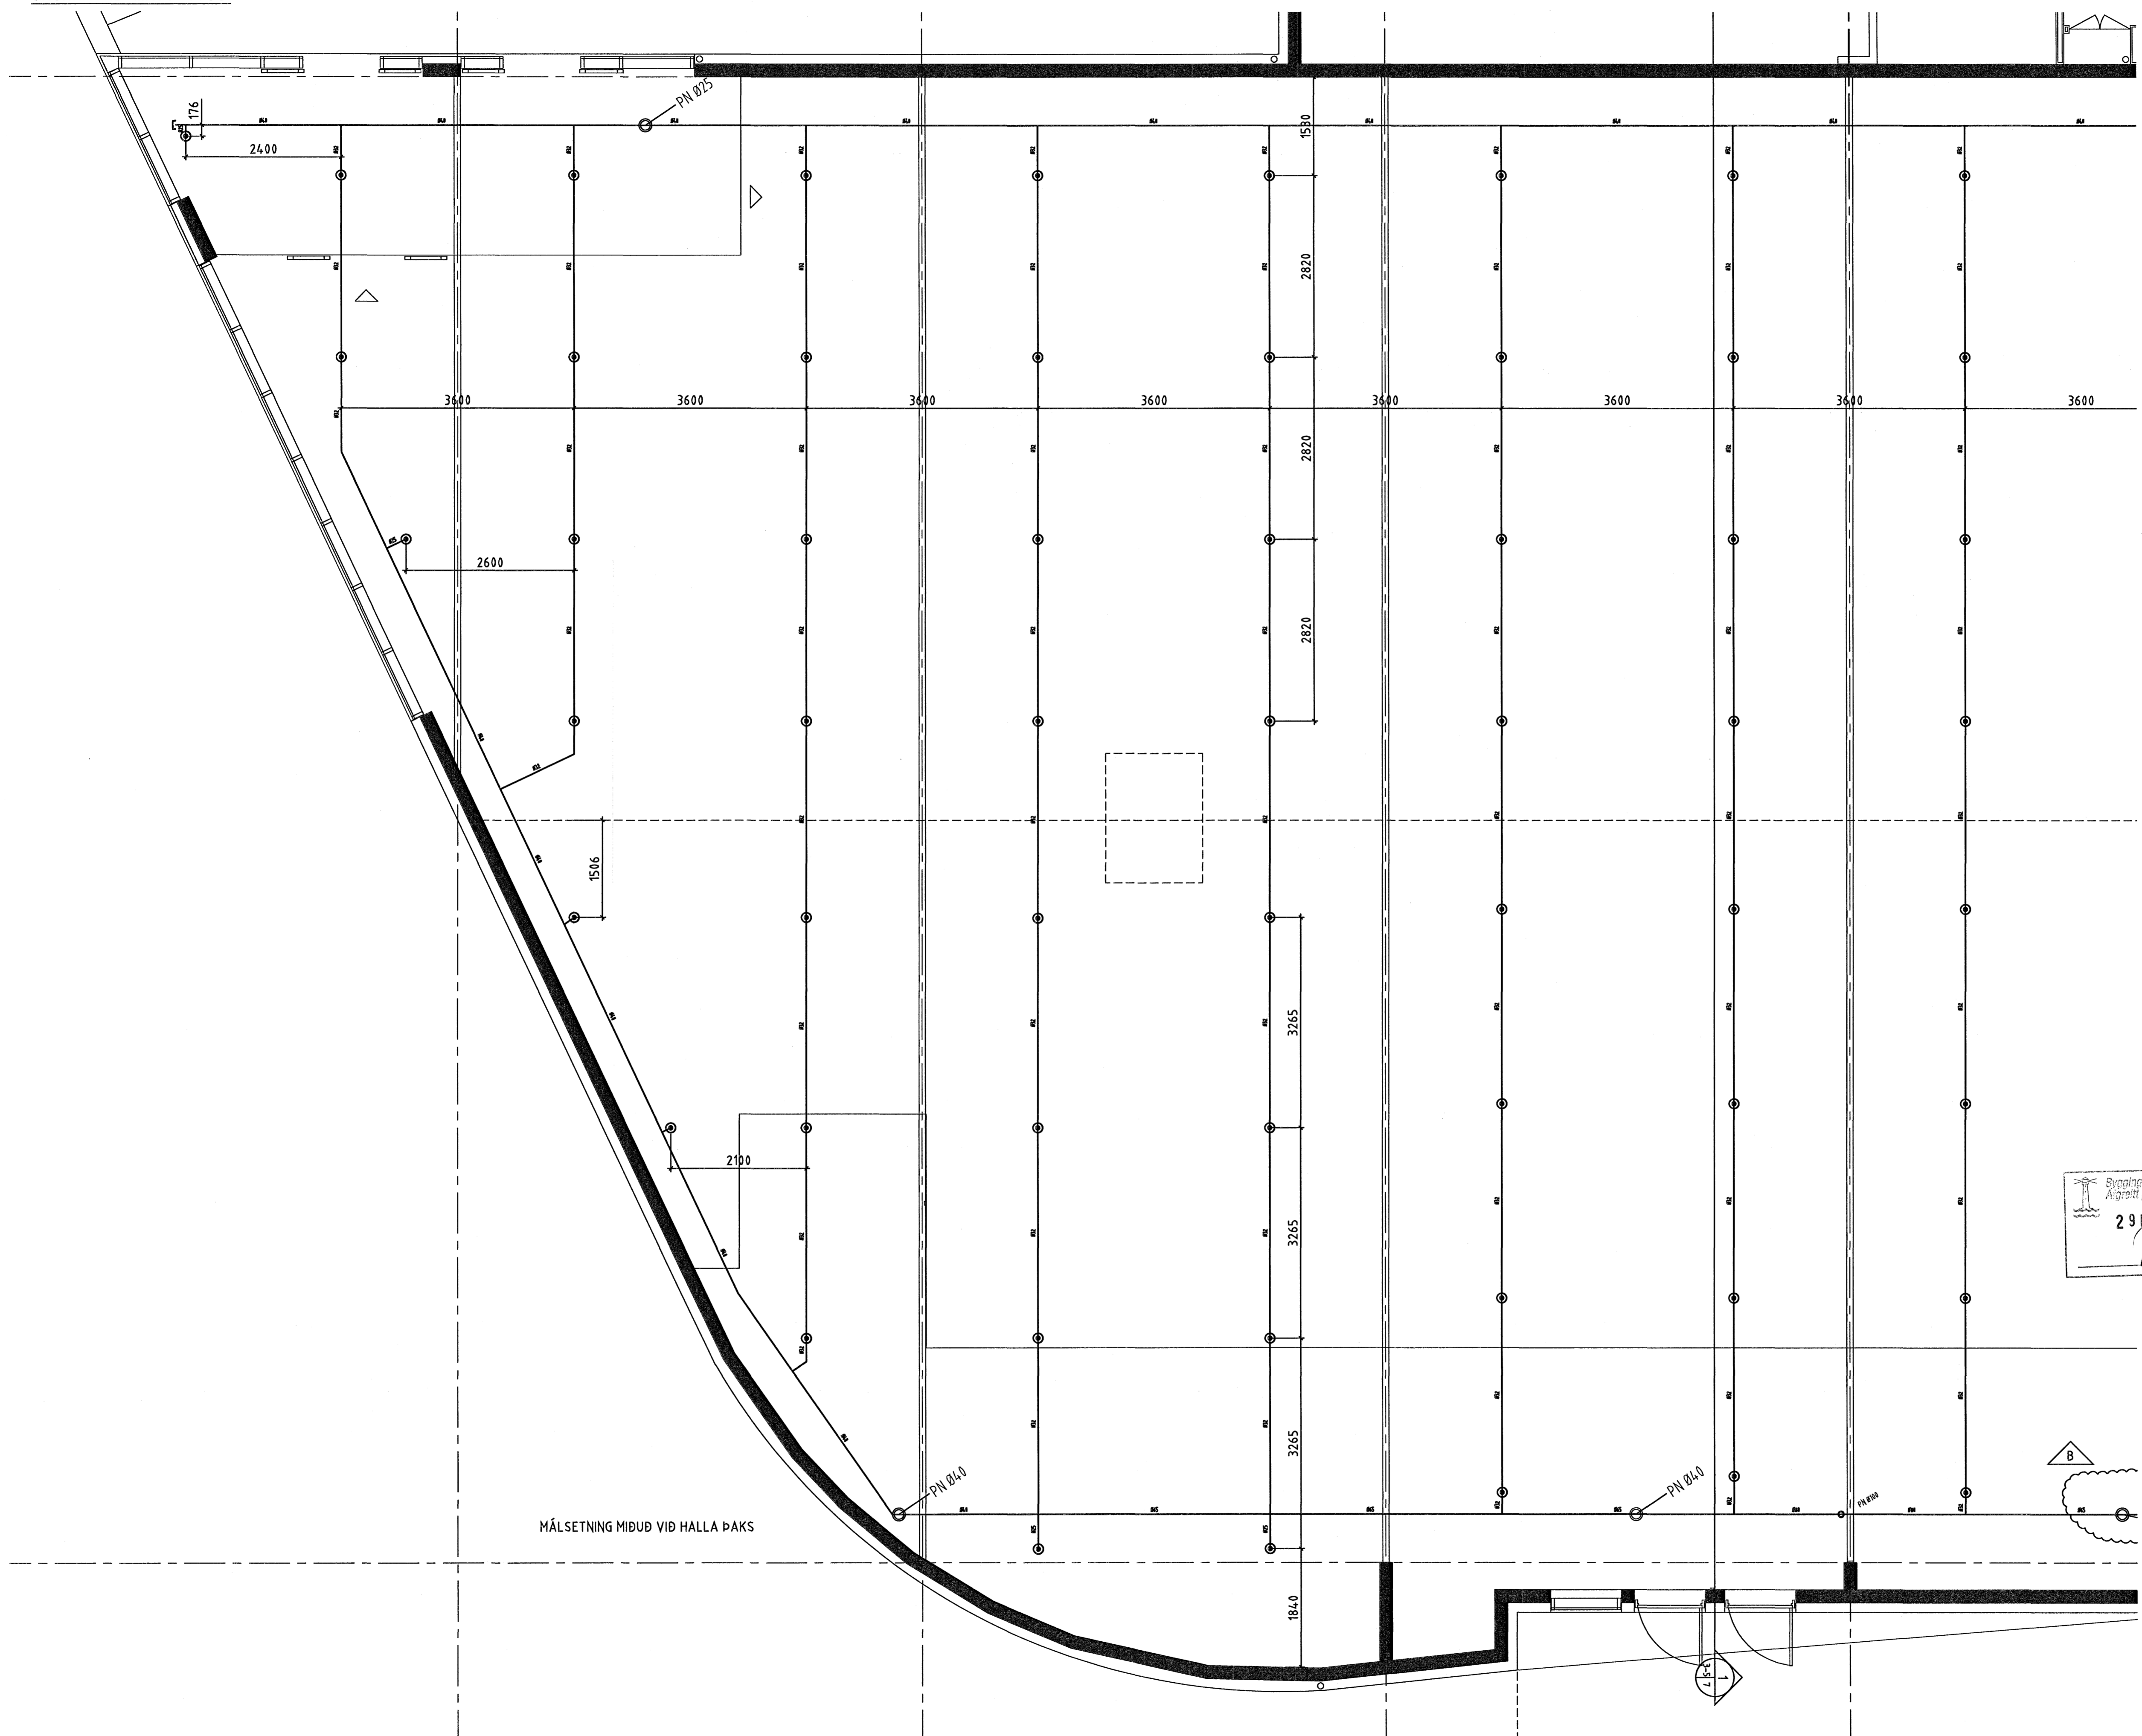

LYKILMYND M1:1000

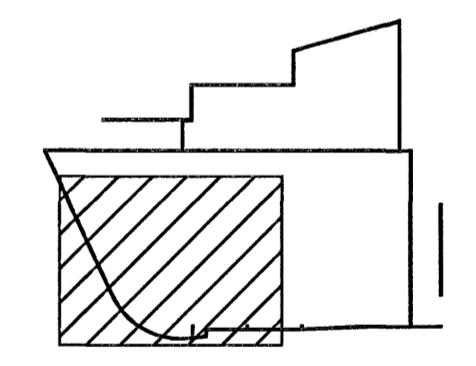

Byggingafulltrúi Halmarfjörður
Ágripit þann
29 NOV 2005

ÁRITUN BYGGINGARFULLTRÚA
Sjá skýringar á teikn nr. -7-01 OG -7-02

NR	DAGS	BREYTING	SAMP
B	22.11.05	REYNDARTEIKNING	
A	15.10.05	LOFTI BREYTT	

ferill
VERKFRÆÐISTOFA

TJARNARVELLIR 15 HAFNARFJÖRÐUR

VATNSÚÐAKERI
GRUNNMYND 1. HLUTI
VIÐ ÞAK

MKV	TEKNI	DAGS ÚTG	TEKNI NÚMÉR
1:50	ÞAG	12.09.05	1061-7-05
ÁRITUN HOÐUÐAR	KT		SAMPYKKT
HOÐUÐUR BREYTINGAR	DAGS BREYTINGAR	22.11.05	BREYTING NR
			B