ÁRITUN BYGGINGARFULLTRÚA

GRUNNMYND MKV. 1:50

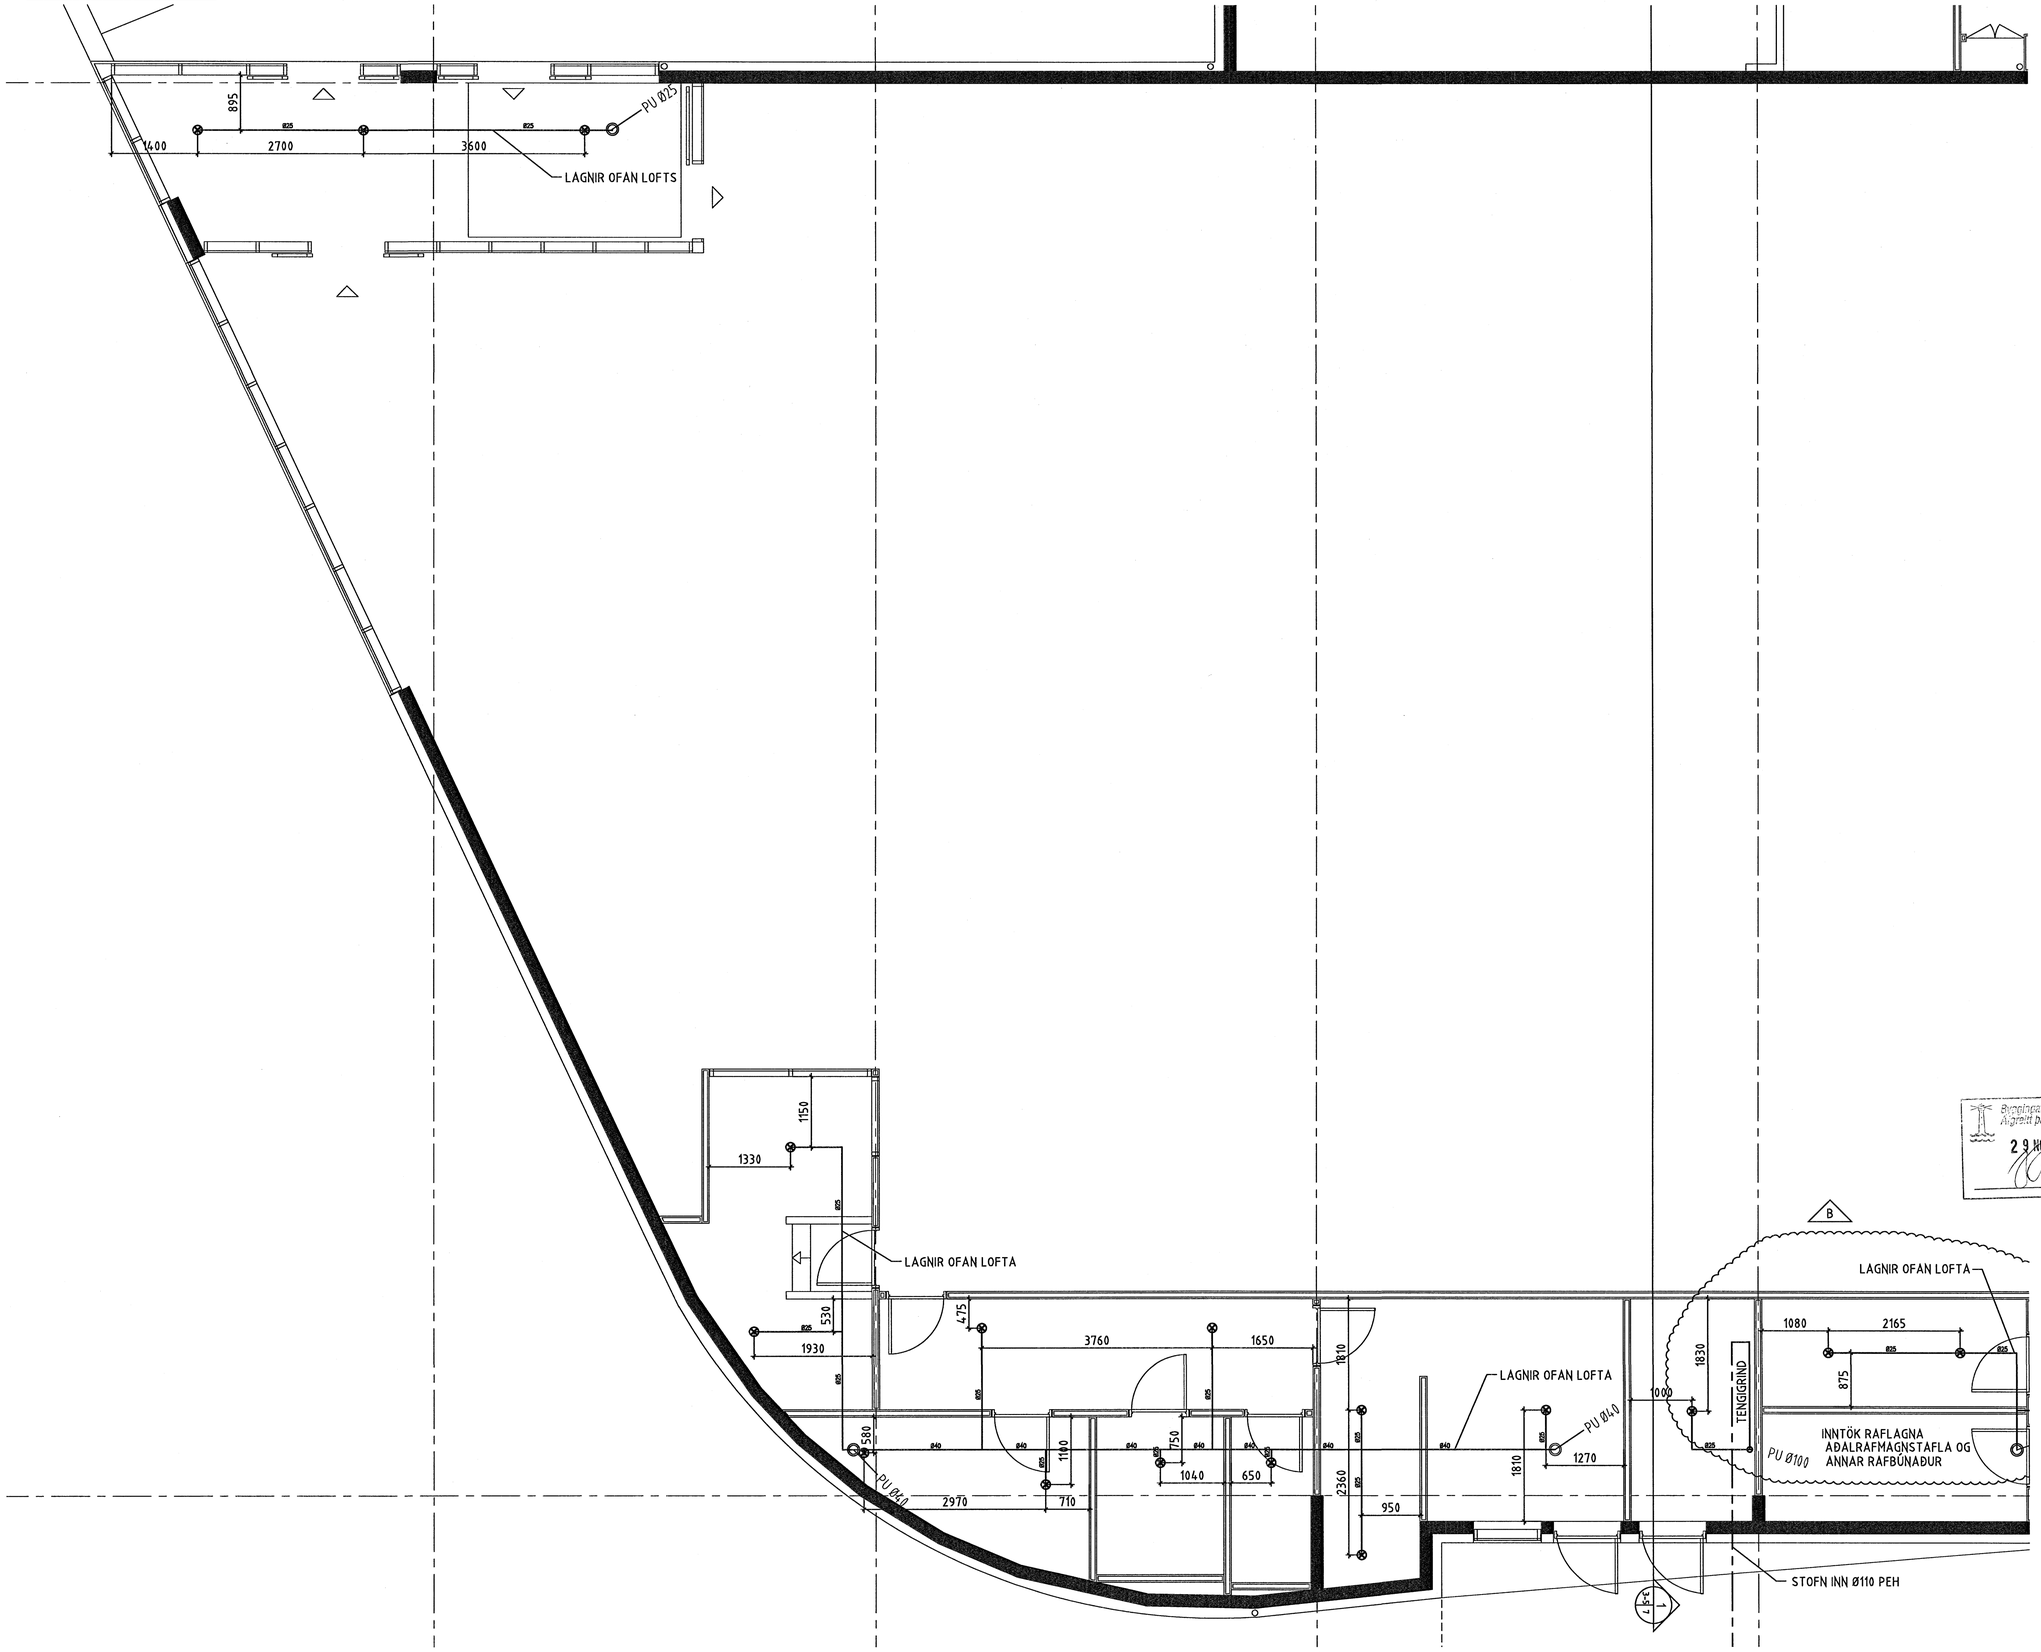

LYKILMYND M1:1000

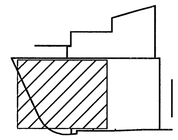

Byggingafulltrúi Hafnarfjarðar
Afgreitt þann
29. NÓV. 2005

ÁRITUN HÖNNUÐAR: 1611161-2749

SJÁ SKÝRINGAR Á TEIKN NR. -7-01 OG -7-02

NR	DAGS.	BREYTING	SAMÞ
B	22.11.05	REYNDARTEIKNING	
A	15.10.05	LOFTI BREYTT	

ferill VERKFRÆÐISTOFA

TJARNARVELLIR 15 HAFNARFJÖRÐUR

VATNSÚÐAKERFI
GRUNNMYND 1. HLUTI
INNRÝMI

MKV	TEIKN	DAGS ÚTG	TEIKN NÚMER
1:50	ÞAG	12.09.05	1061-7-03

ÁRITUN HÖNNUÐAR:	KT	SAMÞYKKT
	1211604687	

HÖNNUÐUR BREYTINGAR	DAGS BREYTINGAR	BREYTING NR
	22.11.05	B

Ferill ehf Mörkin 1 108 Reykjavík Sími: 575-1600 Fax: 575-1601 Netfang: ferill@ferill.is