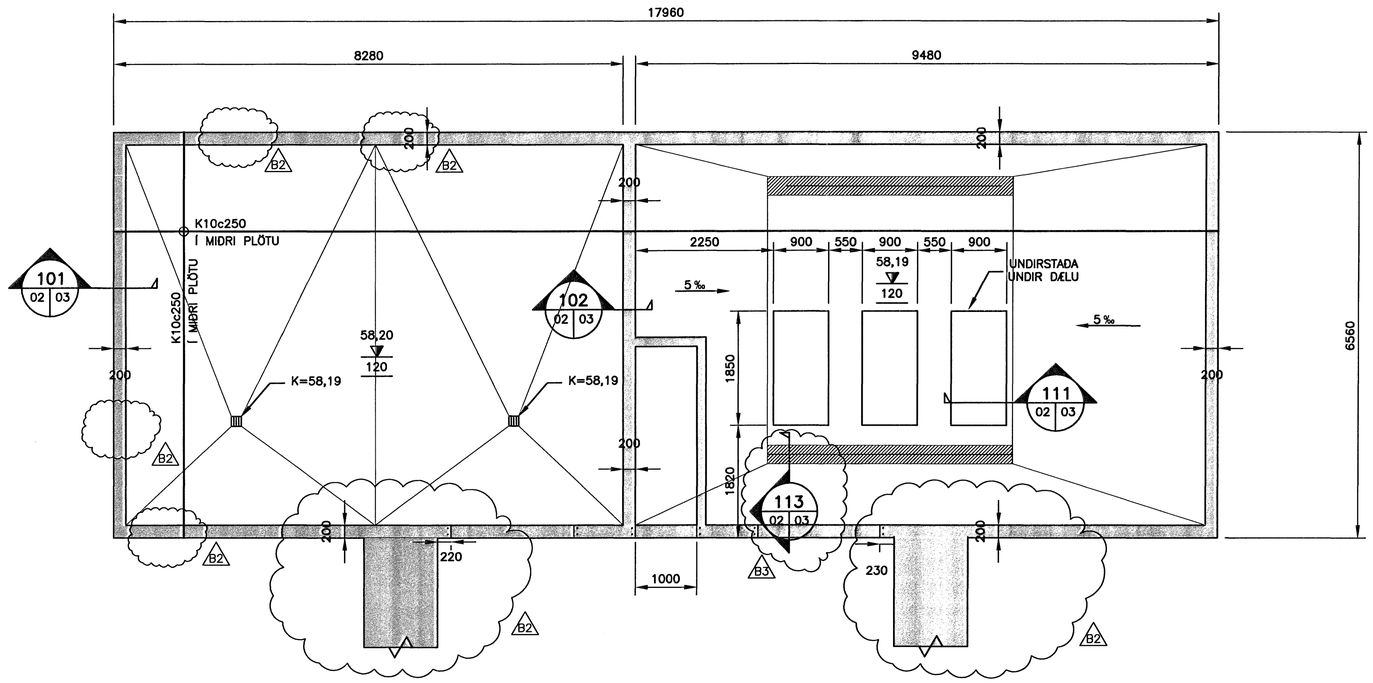

GRUNNMYND, UNDIRSTÖÐUR OG BOTNPLATA 1:50

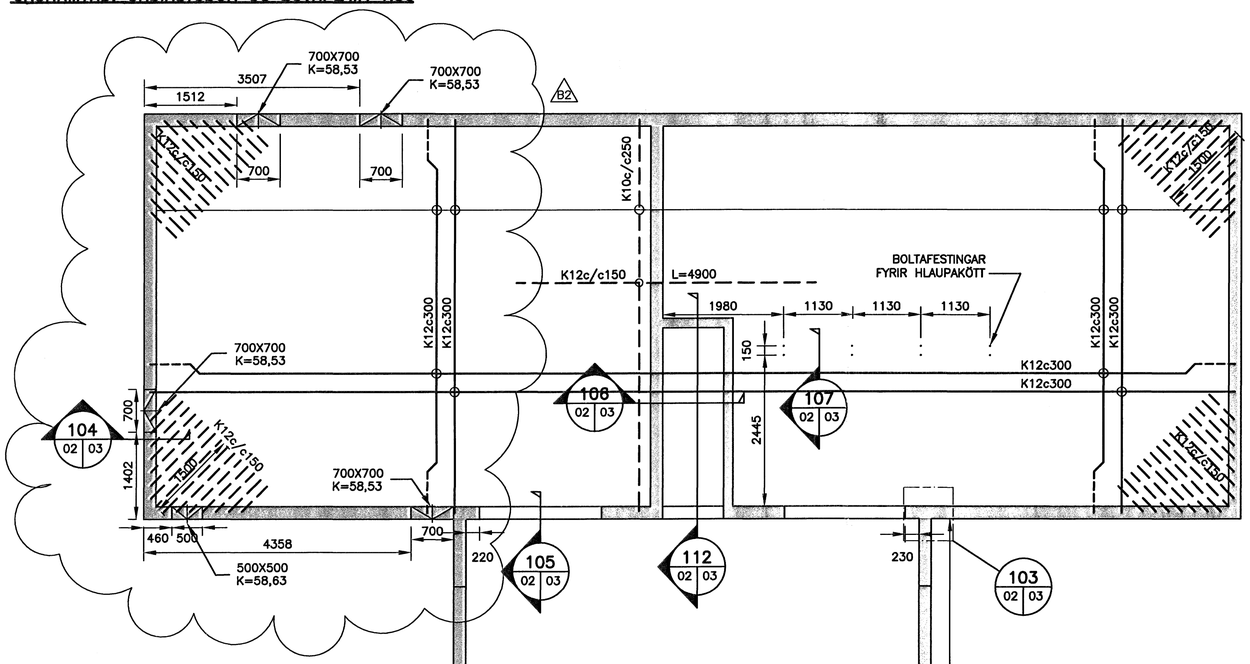

GRUNNMYND, VEGGIR OG ÞAK 1:50

ÚTGÁFUFERILL

NÚMER:	DAGS:	SKÝRINGAR:	HANNAÐ:
B1	26.05.2007	BYGGINGARTEIKNING	KÁK
B2	08.08.2007	BREYTINGAR Á GÖTUM Í SÖKKUL	GSG
B3	28.08.2007	DEILI 113	JPG

DAGS. UNDIRSKRIFTAR: | NAFN OG KT. SAMRÆMINGARHÖNNUÐAR:

UNDIRSKRIFT SAMRÆMINGARHÖNNUÐAR:

SKÝRINGAR

A x B — B / A — MERKIR GAT Í PLÖTU STÆRÐ Amm x Bmm

A x B, K=10,00 — GAT Í SÖKKUL EÐA VEGG, Amm BREITT OG Bmm Á HÆÐ NEÐRI BRÚN Í KÓTA 10,00m

Samþykkt þann 10 SEPT. 2007
Byggingafulltrúinn í Hafnarfirði
F.h.Sigurbjartur Halldórsson

MKV. 1
0 1000 2000 3000 4000 5000
1:50 (Í A1) mm

ÖLL AFNOT OG AFRITUN TEIKNINGAR, AÐ HLUTA EÐA HEILD, ER HÁÐ SKRIFLEGU LEYFI HÖFUNDA.

VGK HÖNNUN
GRENSÁSVEGI 1 · 108 REYKJAVÍK · SÍMI: 422 3000 · FAX: 422 3001
VEFFANG: www.vgkhonnun.is · NETFANG: vgkhonnun@vgkhonnun.is

HEITI VERKS:

VEITUHÚS
DALSÁS 14a

HEITI TEIKNINGAR:

BURÐARVIRKI:
GRUNNMYND

MÆLT:	TEIKNAÐ: SB	GEYMSLUNÚMER:	VNR: 1.153.275
HANNAÐ: KÁK	YFIRFARIÐ: FS	MKV:	NR. TEIKNINGAR: B02
DAGS, UNDIRSKRIFTAR: 29/8 2007	NAFN OG KT. HÖNNUÐAR: VGK–HÖNNUN hf 430572–0169		
UNDIRSKRIFT HÖNNUÐAR: 200862-5119			ÚTGÁFA: B3