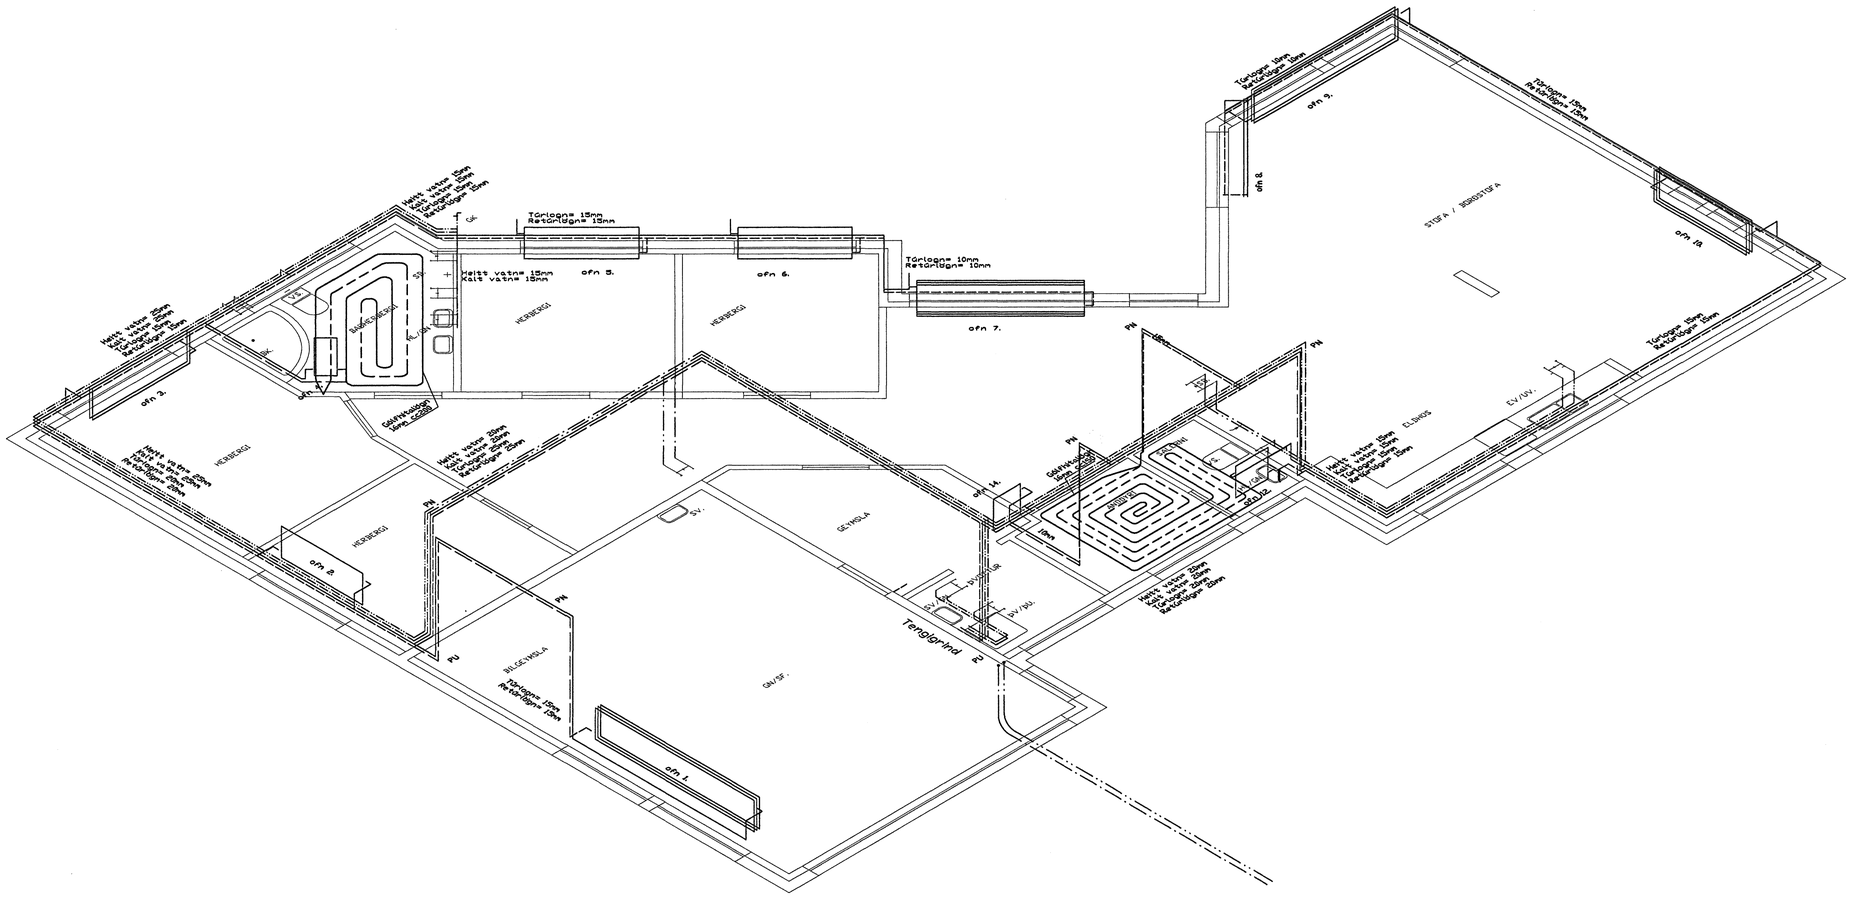

Samþykkt þann
30 AUG. 2007
Byggingafulltrúinn í Hafnarfirði
F.h.Sigurbjartur Halldórsson

2007.08.25 FÆRSLA Á LÖGNUM, GÓLFHITALÖGN
2006.02.06 OFN 11 Í ELDHÚSI FJARLÆGÐUR OG SAMENAÐUR 7-8-9-10

TEIKNING BREYTT

LÓUÁS 6. HAFNARFIRÐI

OFNA OG NEYSLUVATNSLAGNIR
RÚMMYND

L-3.

HANNAÐ : . SVK TEIKNAÐ : . SVK DAGS : . 2007.08.25 MKV : . 1:50 VERK : . X

SVEINN KARLSSON TÆKNIFRÆÐINGUR FTFÍ
HRAUNBRÚN 12 220 HAFNARFJÖRÐUR
S.896 4005 NETF. SVEINK@SIMNET.IS KT.131247-2069