
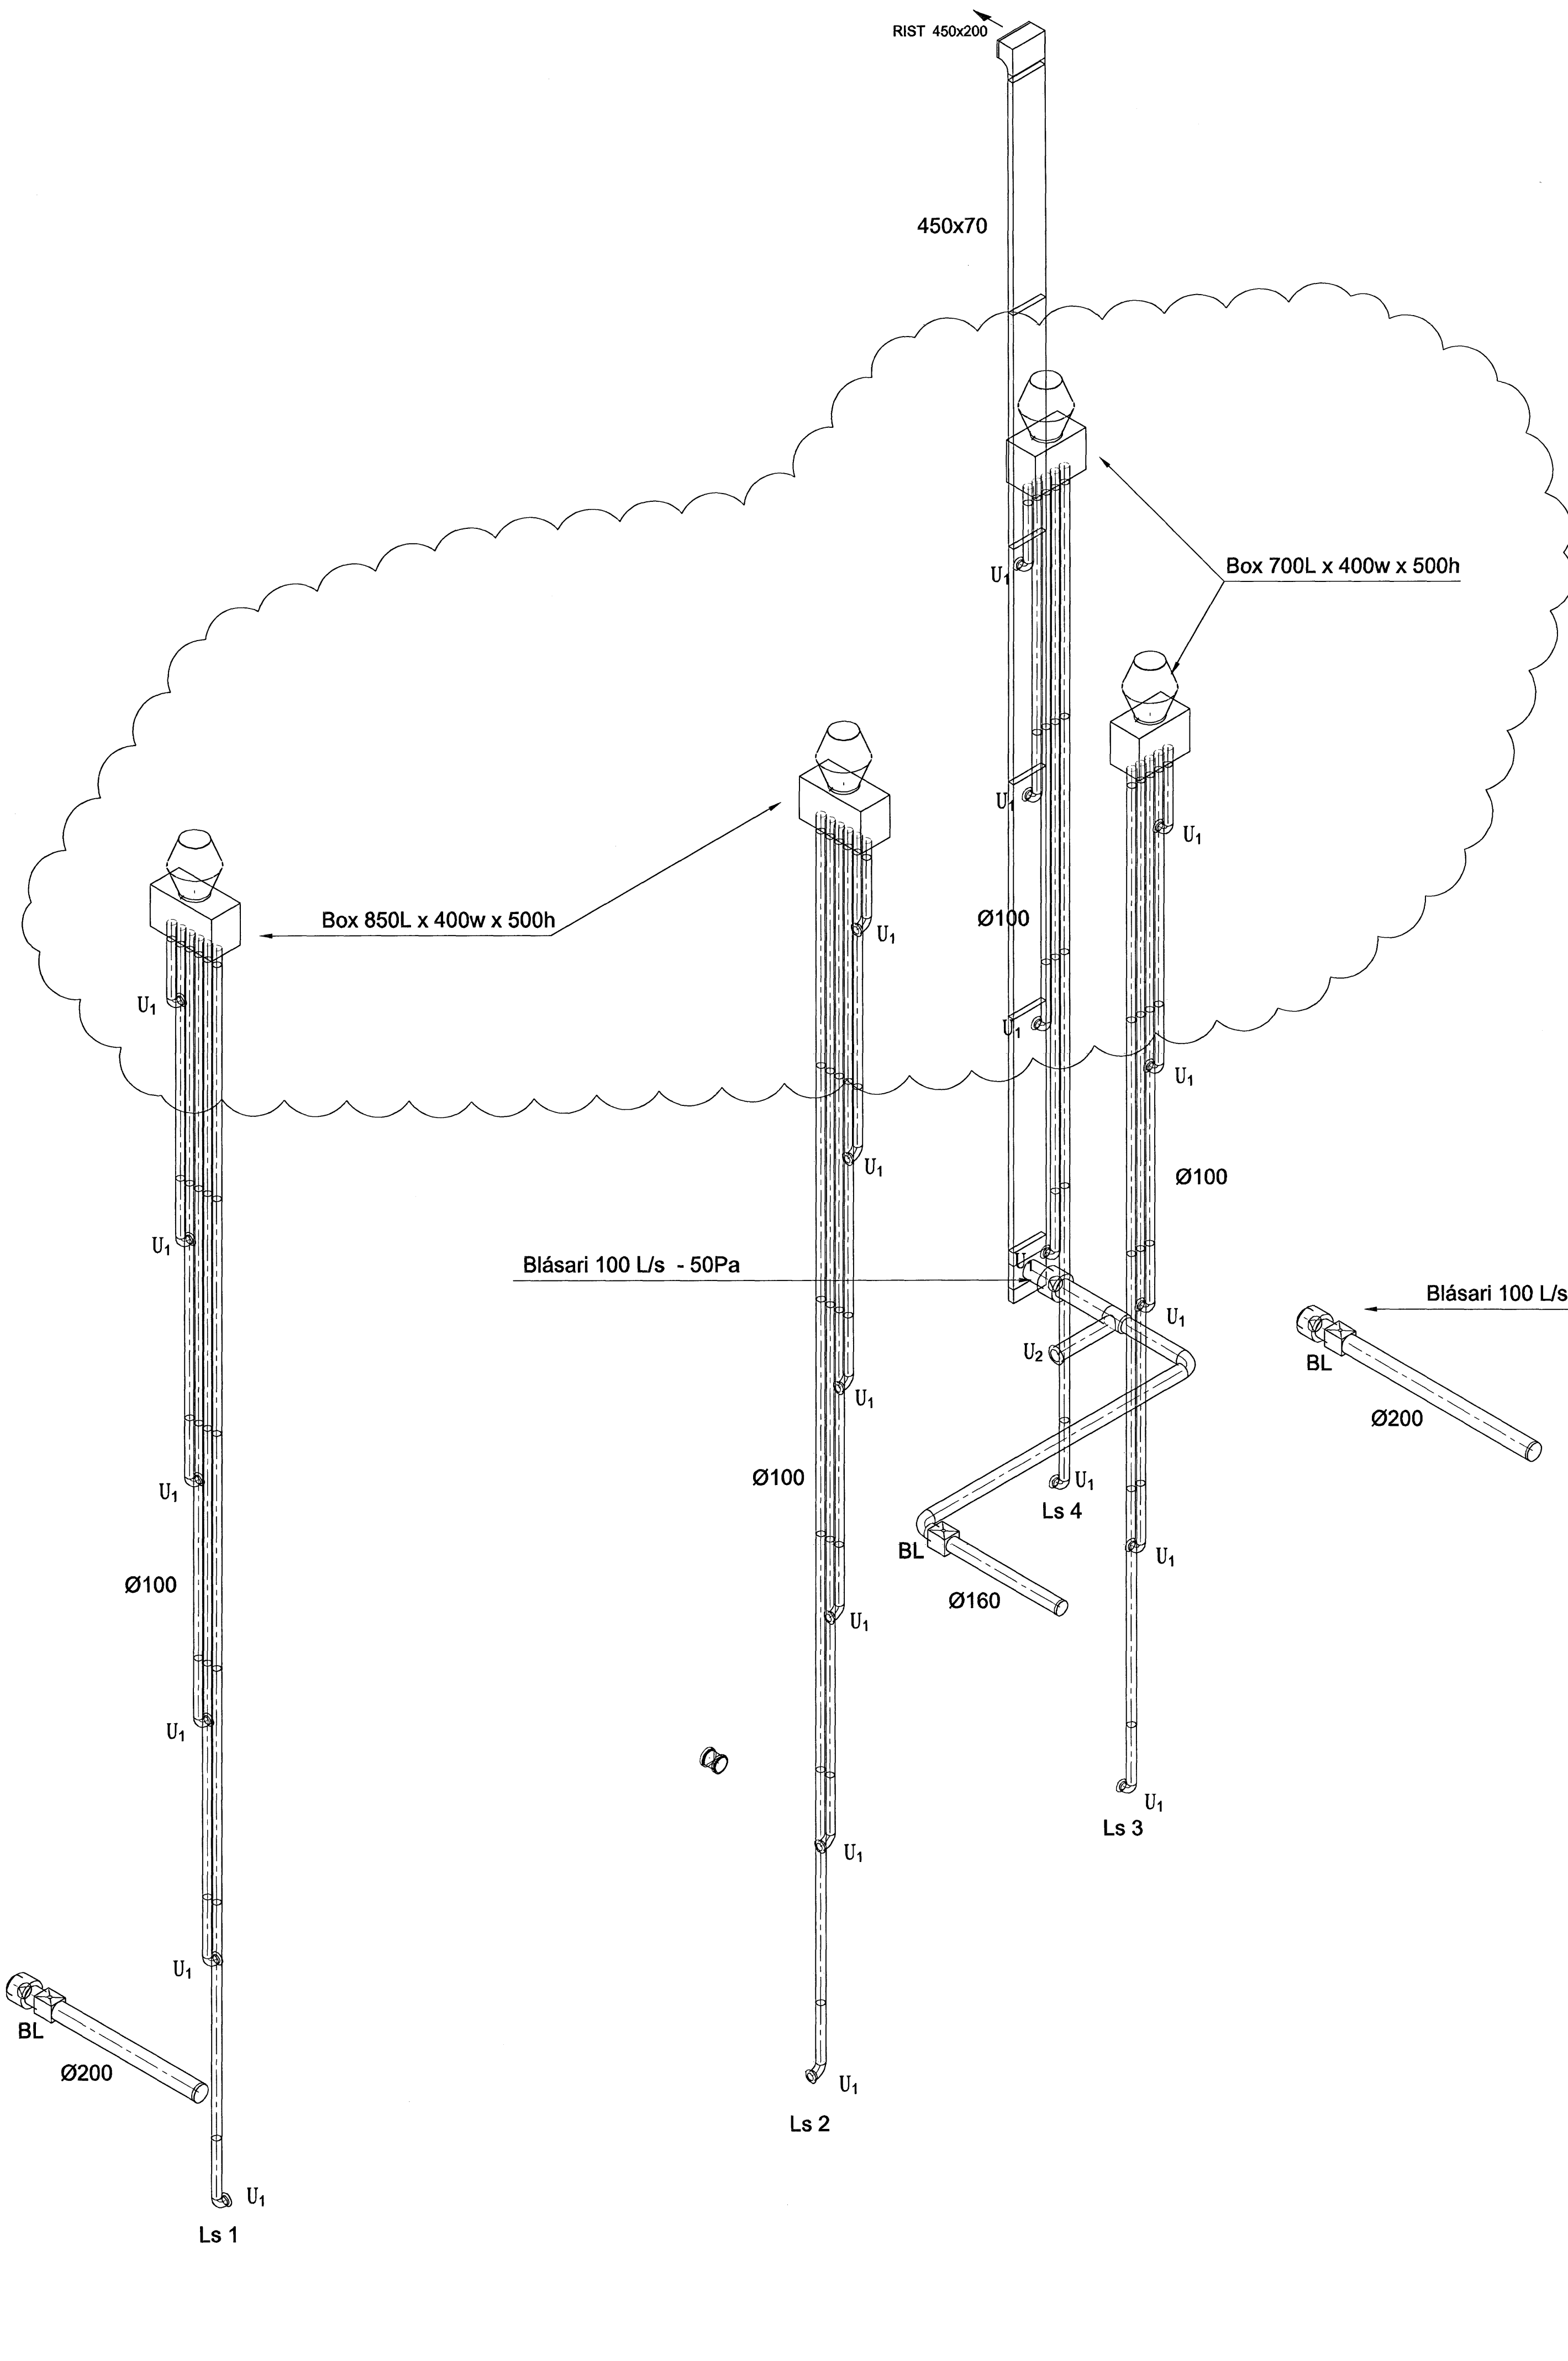



SKÝRINGAR

- ALLAR ÓMERKTAR TÖÐUR ERU U1 (SJÁ TEIKN. 05857-L000)
- ALLIR ÓMERKTIR STOKKAR ERU Ø100 mm SPIRÓ
- ALLIR ÓMERKTIR ÞAKBLÁSARAR ÞURFA AÐ UPPFYLLA EFTIRFARANDI
- KASTVENTLAR Á BOXUM LINDAB HN 315 EDA SAMBÆRILEGAR
- ÖLL BOX SKAL HLJÓÐEINANGRA MED 50 mm EINANGRUN
- ÖLL BOX SKULU VERA A.M.K. JAFN BREID ÞAKBLÁSARA SEM KEMUR OFANÁ ÞAU
- ÖLL BOX SKULU VERA 500 mm Á HÆÐ
- LENGD x BREIDD Á BOXUM ER EFTIRFARANDI:
- BOX 1: 850 x 400 mm
- BOX 2: 700 x 400 mm

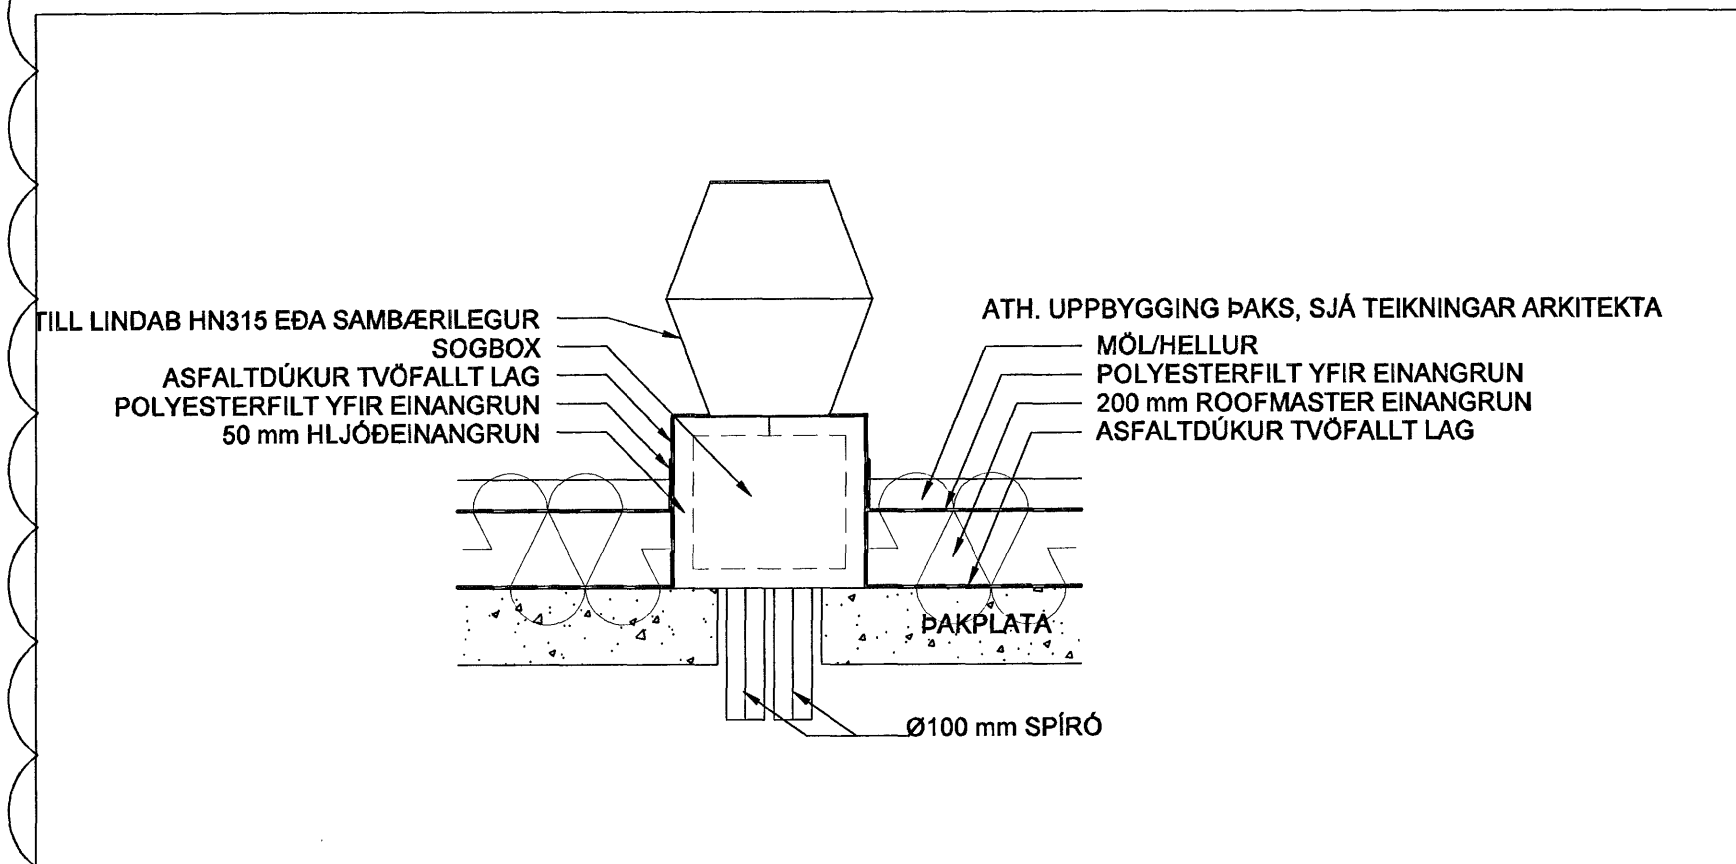

Byggingaulltrúi Hafnarfjarðar
Afgreitt þann
28 AUG 2007
C-G

SKIPALÓN 22-26

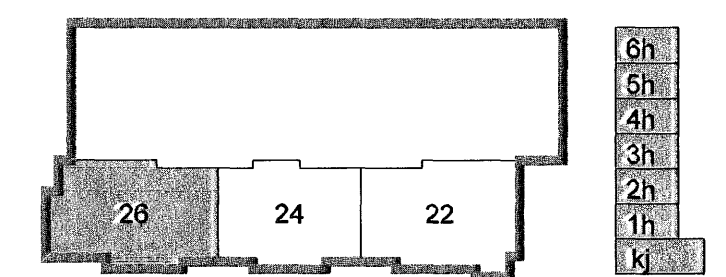

A 24.08.07 Setfr. kastventlar í stað blásara
Útg. Daga. Skýring. Hannad'Yfirfarð



VERKFRÆÐISTOFA

BEJARHRAUN 20 · 220 HAFNARFJORDUR · KENNIT. 710796-2899
vsb@vsb.is · Sími 585 8600 · Fax 585 8610 · www.vsb.is

Áritun sérhönnuðar
Sveinn Áki Sverrisson Kt: 230855 5609

Verkhelti
SKIPALÓN 22-26
HAFNARFIRÐI

Verkhelti
LOFTRÆSING
RÚMMYND HÚS 26

Hannað	Teiknað	Yfirfarið	Kvarði	Síða
BL	BL	SÁS	-	/ A1
Daga	Verkefni	Teikning	Útgáfa	
31.08.2006	05857	26 L191	A	

V:\06\05857\05857-Skipalón 22-26\Sheets\05857-L1-Rúmmynd.dwg