
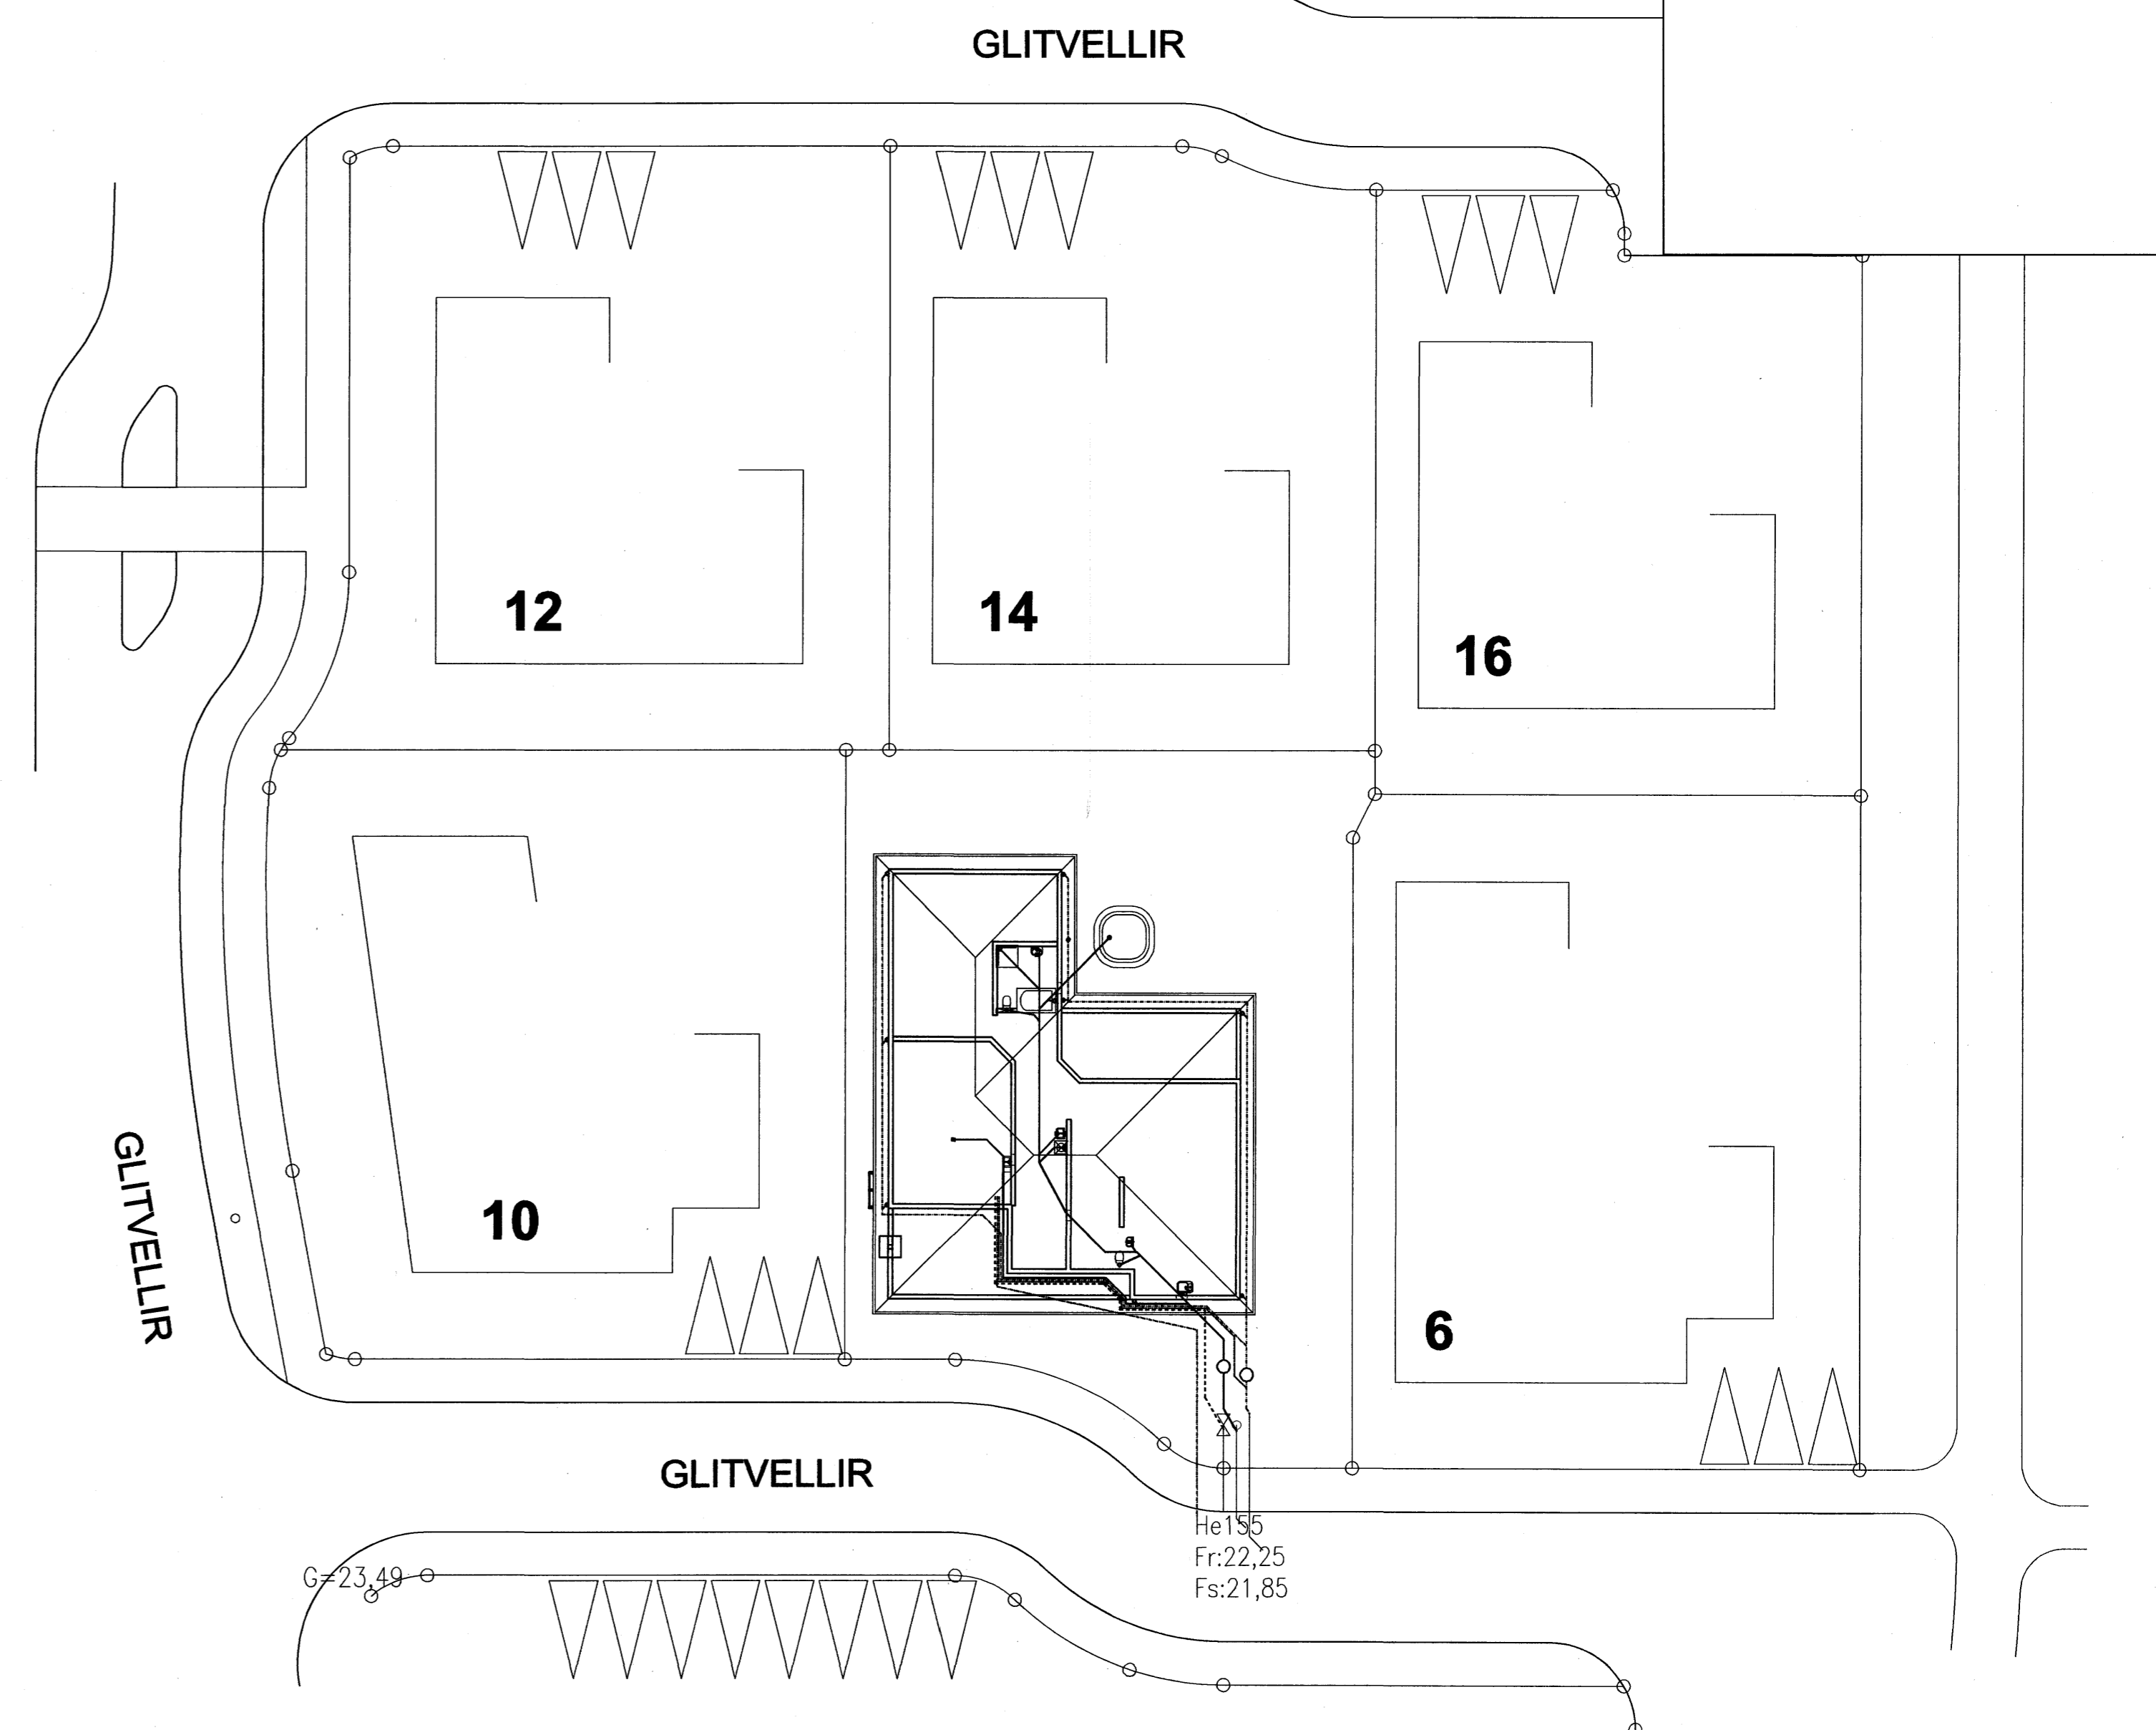


GLITVELLIR 8 HAFNARFIRÐI.

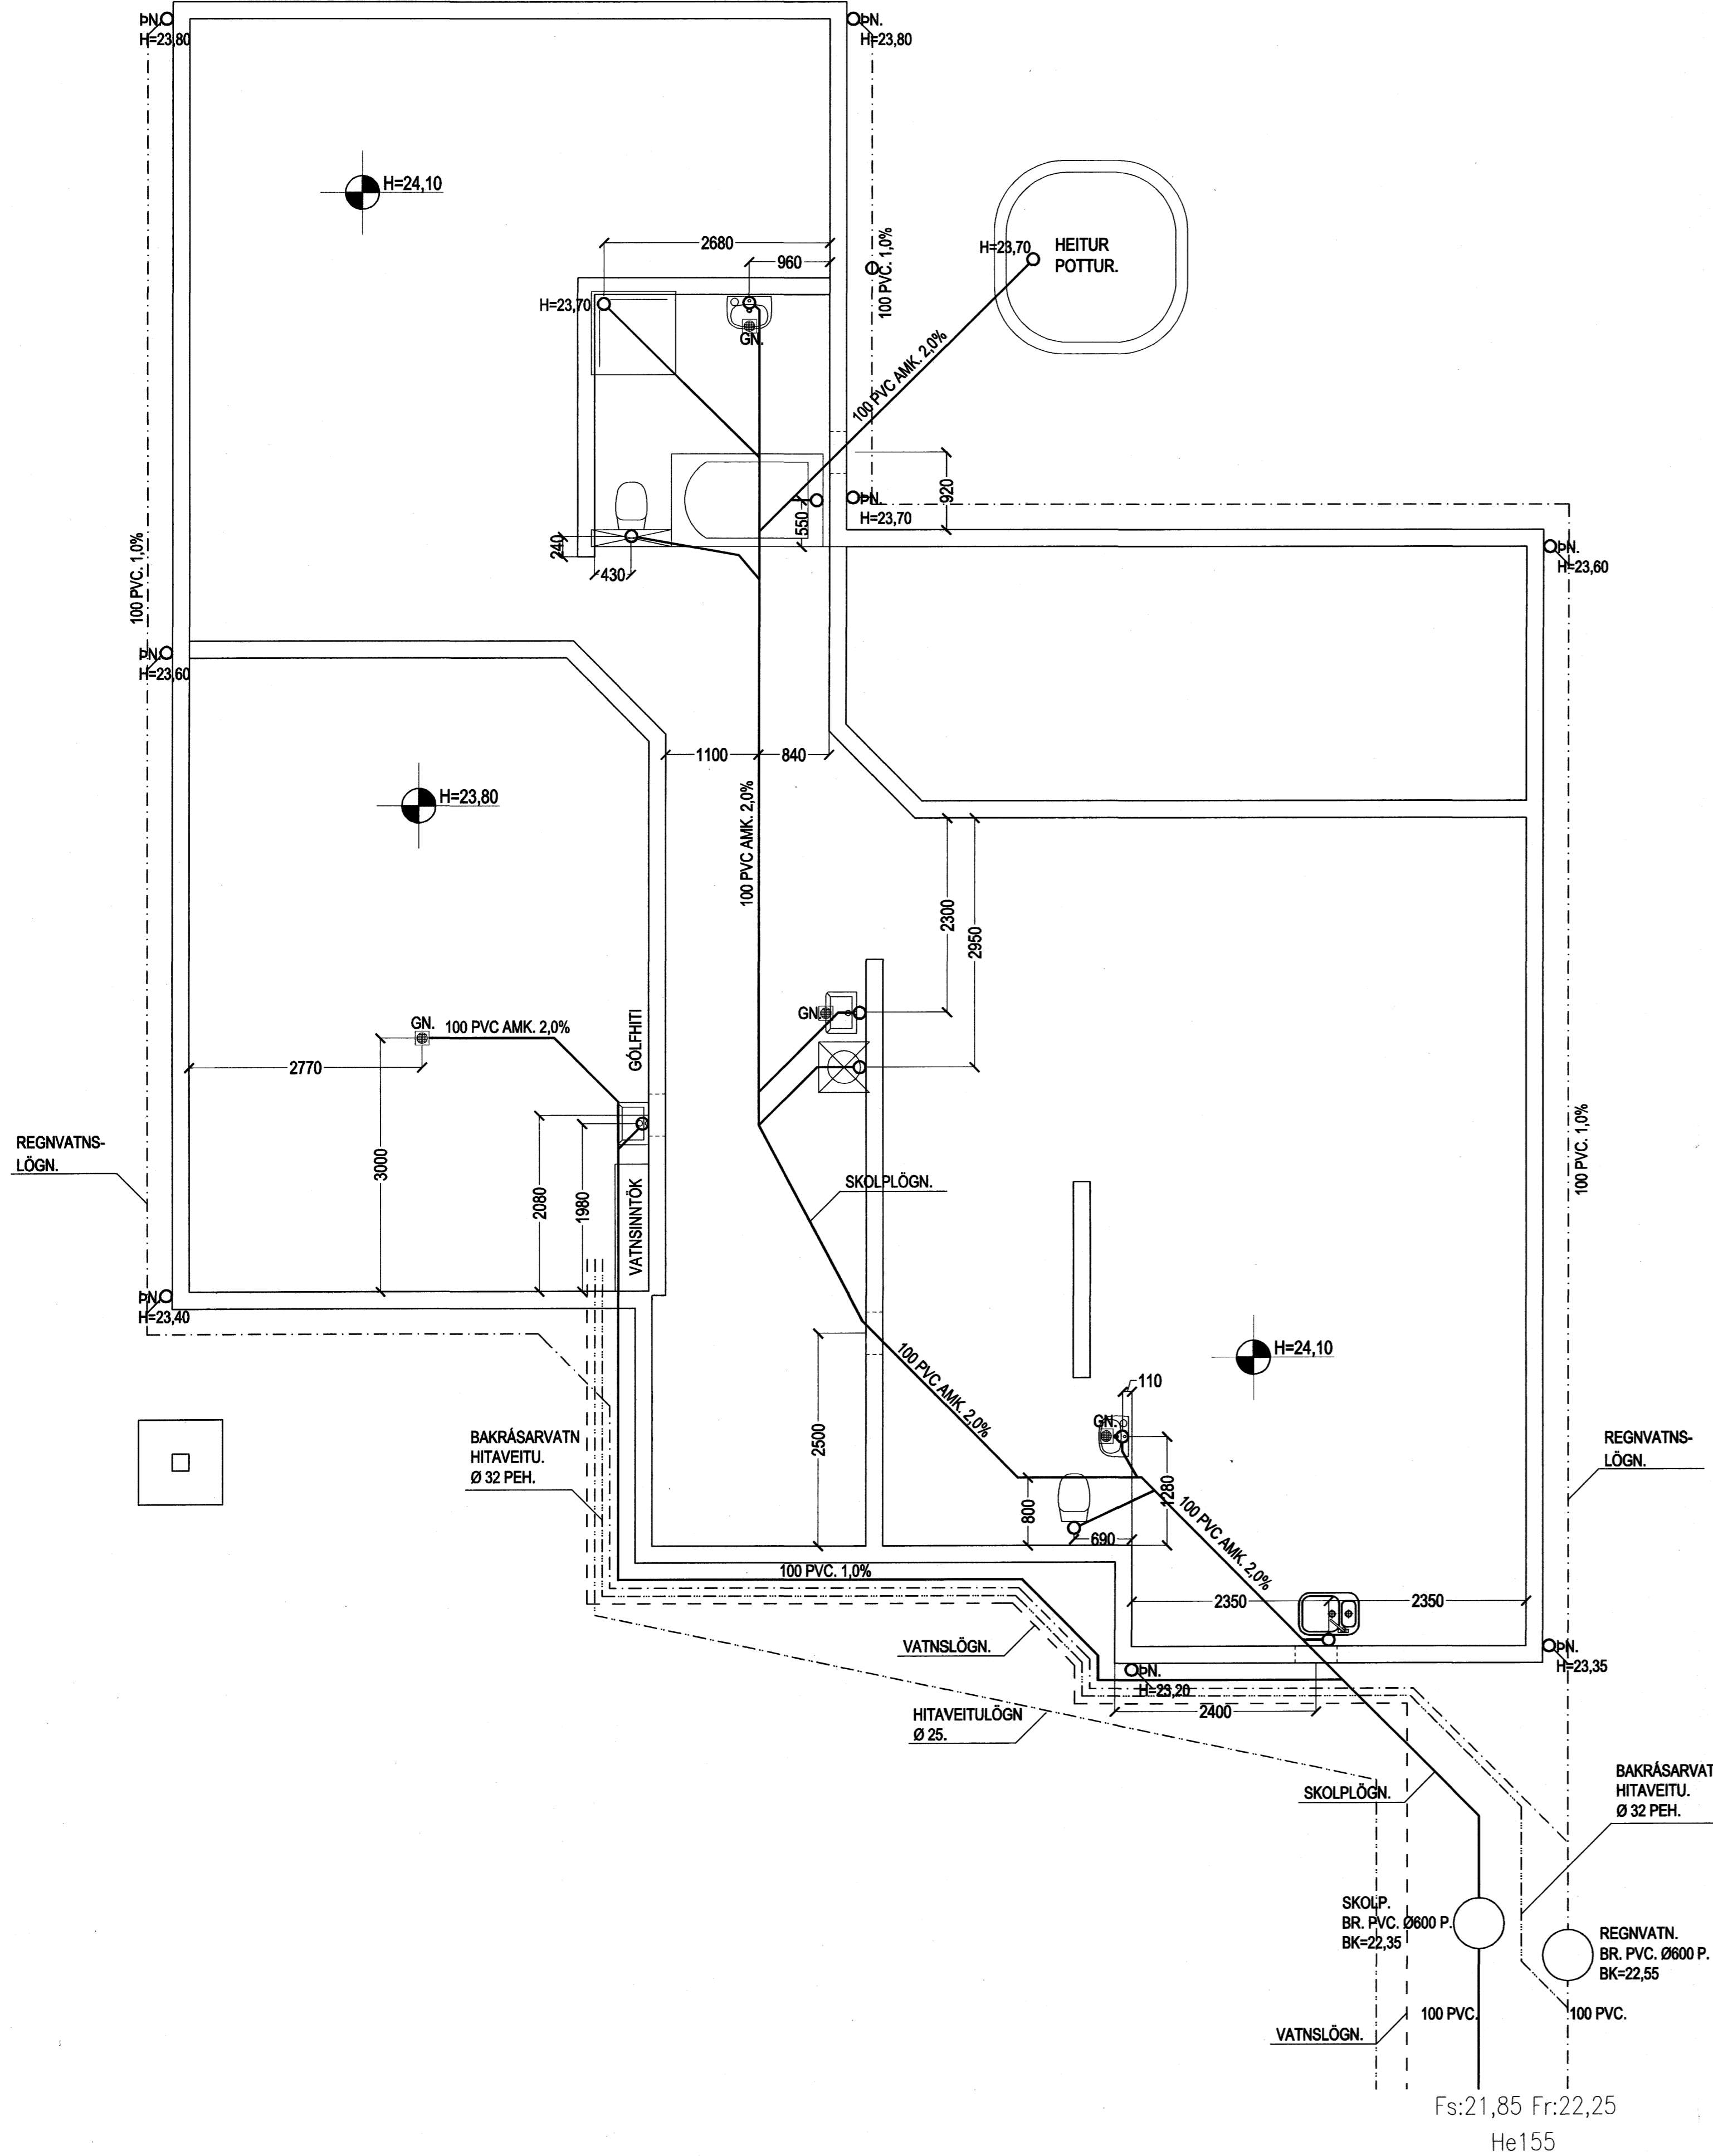

AFSTÖÐUMYND, MKV. 1:250.

GRUNNMYND GRUNNLAGNA, MKV. 1:50.

Byggingafulltrúi Hafnarfjarðar
Afgreitt þann
27 AUG 2007
G.G.

GLITVELLIR 8 HAFNARFIRÐI.

SIGURÐUR ÞORVARÐARSON BYGGINGAFRÆÐINGUR BFL.
KT. AÐALHÖNNUDAR: 141250-4189.
STH. TEIKNISTOFAN EHF. KT. 510298-2769.
STRANDGÖTU 11, 220 HAFNARFIRÐI.
SÍMI: 5651510, NETFANG: TEIKNISTOFAN@SIMNET.IS

SKÝRINGAR:	LAGNR.
TEIKNING:	GRUNNLAGNR / FRÆÐINGSL.
MÆLIVARÐ:	1:50 OG 1:250.
UNDIRSKRIFT:	<i>[Signature]</i>
BLAD NR: 1 /	DAGSETNING: 1 JÚNÍ 2007.
BREYTT: Grunnlagnum breytt 27.08.07.	

[Handwritten signature]