




GRUNNMYND 1:50

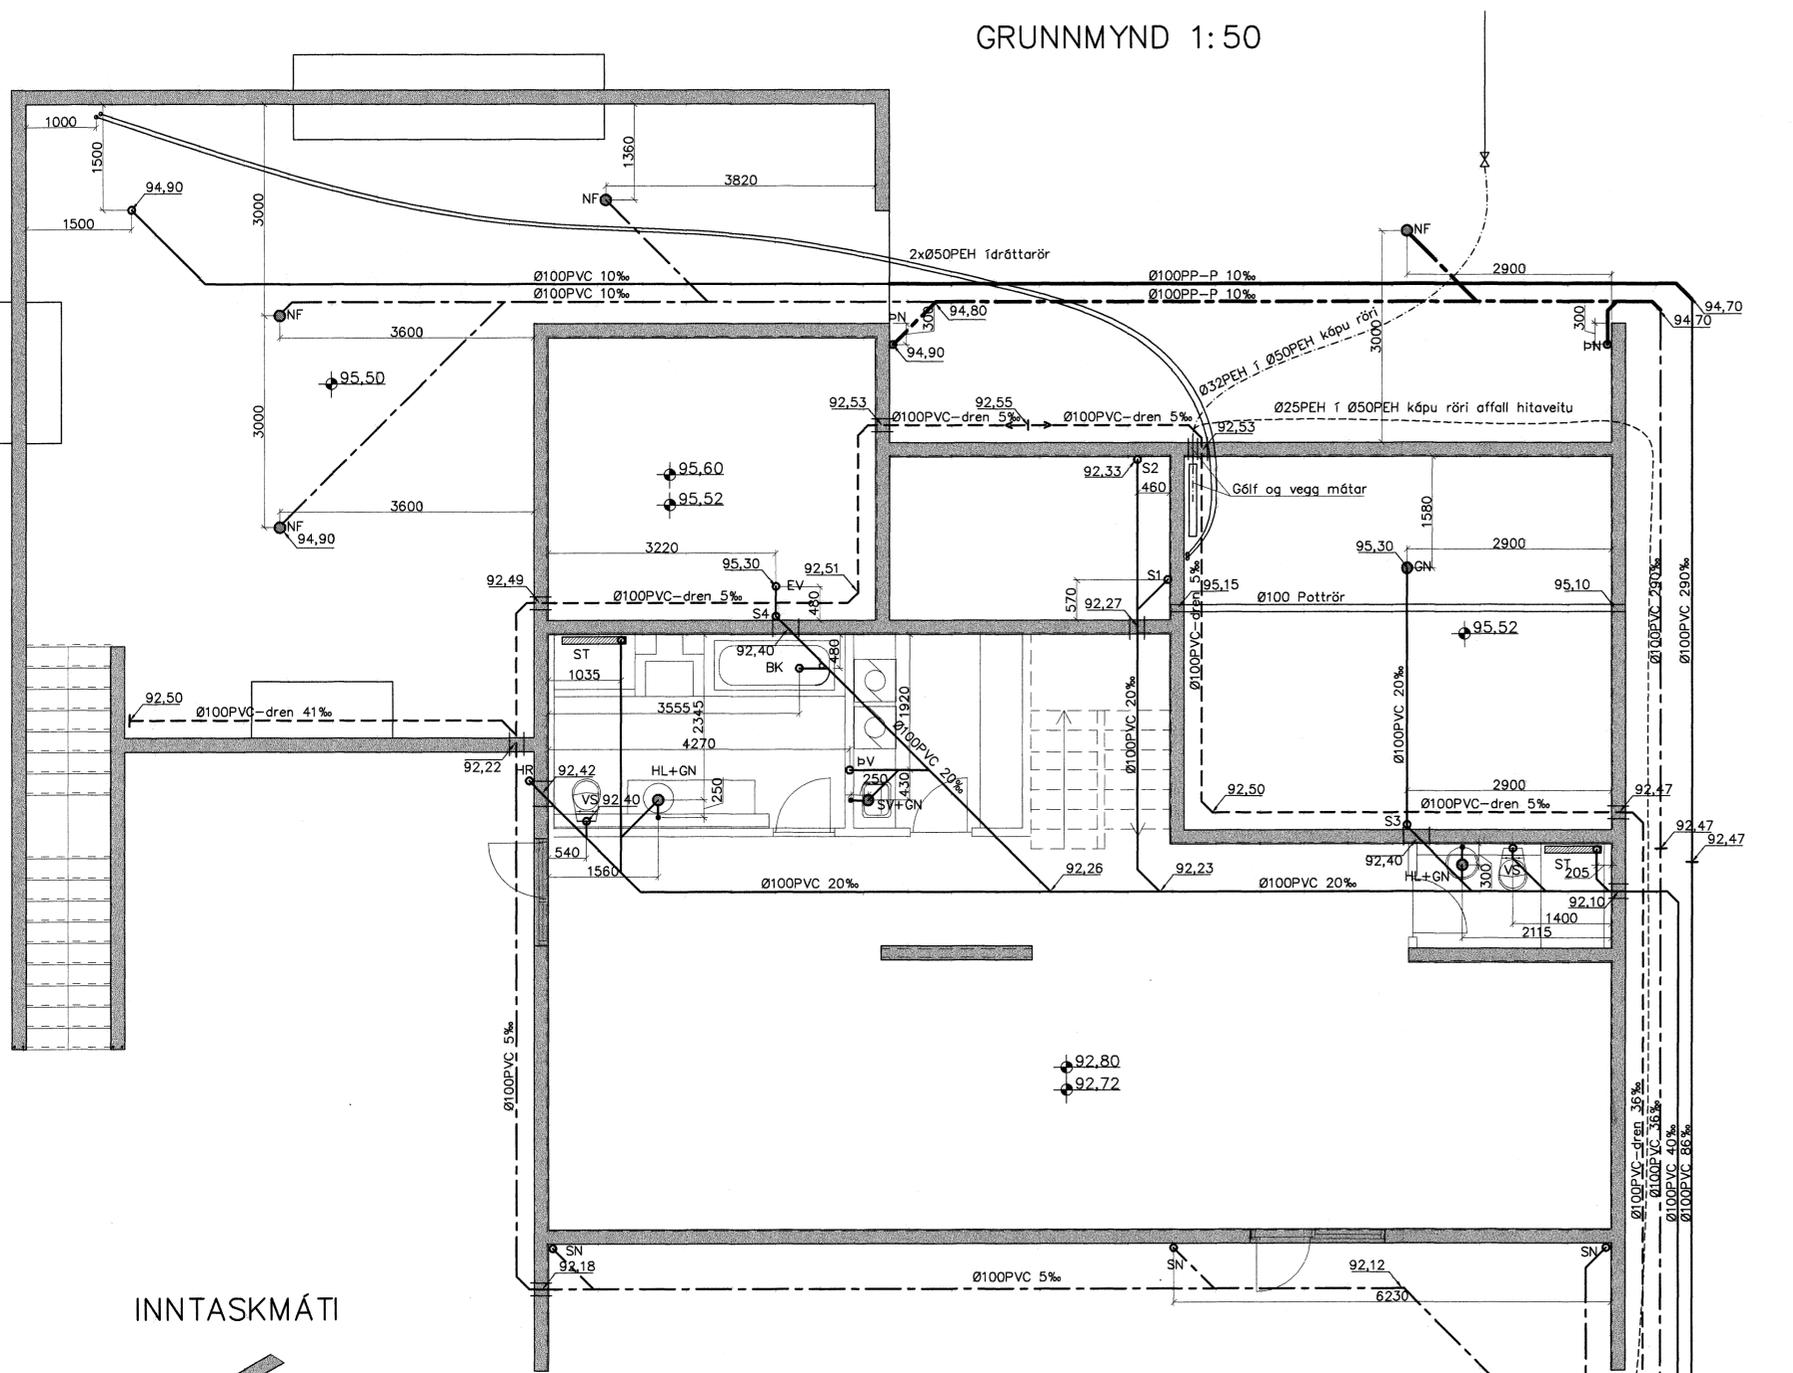


AFSTÖÐUMYND 1:500

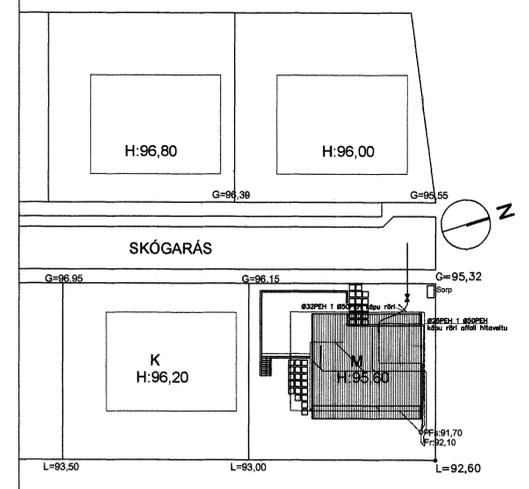

INNASKMÁTI

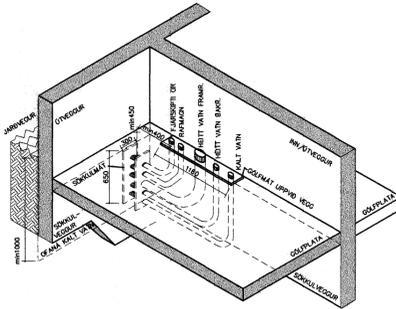

Niðurfallsbrunnur PEH250 1:20 í bílastæði NF

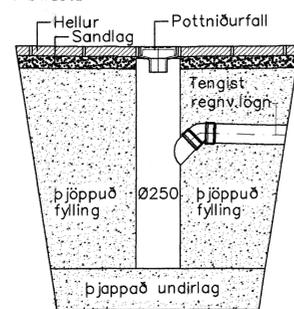

FRÁGANGUR HEIMEDA 1:50

Allur frágangur heimilagna þar með talið sökkulmát, gólfmát og víðeigandi ídráttarrör skal vera í samræmi við kröfur Orkuveitu Reykjavíkur hverju sinni.

SÖKKULMÁT: Forsníðað b:185mm h:650mm.
GÓLFMÁT: Forsníðað b:150mm l:1165mm.

Veggmat skal fyrst steipt í sökkulvegg, þá er ídráttarrör og þeygur tengd við veggmat og gólfmat sem steipt er í gólfplötu. Þess skal sérstaklega gætt að endar séru tryggilega lokaðir.

Stærðir ídráttarlagna:
Ø110mm= Framrás hitaveitu
Ø50 mm= Bakrennsli hitaveitu
Ø75 mm= Kalt vatn- einbýli/raðhús og fjölbýli allt að 3000m³.
Ø50 mm= Önnur ídráttarrör.

- Frárennsli plast
- Frárennsli steypa/PEH/PP-P
- Regnvatn plast
- Regnvatn steypa/PEH/PP-P
- Jarðvatnslögn plast
- Jarðvatnslögn steypa/PEH/PP-P
- Kaldavatnshéimæð
- BK: Baðkar
- ST: Steypibað
- GN: Gólfniðurfall
- HL: Handlaug
- EV: Eldhúsvaskur
- UP: Uppþvottavél
- SV: Skolvaskur
- ÞS: Þvagskál
- ÞV: Þvottavél
- VS: Vatnssalerni
- GN: Gólfniðurfall
- ÞN: Þakniðurfall
- SN: Svalaniðurfall
- GK: Gólfkóti
- SA: Auka fallstammi.
- S1: Fallstammi & nr.
- BR: Brunnur
- NB: Niðurfallsbrunnur
- HR: Hreinsistútur

Samþykkt þann
05 OKT. 2007
Byggingulltrúinn í Hafnarfirði
F.h.Sigurbjartur Halldórsson

Frárennsliagnir.:

Allt efni í frárennsliagnir skal vera vottað af Rannsóknarstofnun Byggingariðnaðarins í samræmi við byggingarreglugerð og gildandi staðla.

PVC: er "POLYVINIL CLORYD" appelsínugult plast af venjulegri gerð SN8 og skulu þau þola jarðvegsálag á allt að 4m dýpi.

PP-P: er "(PP*) POLYPROPYLEN eða (PVC*)POLYVINIL CLORYD" appelsínugult plast af sérstyrktri (ULTRA) gerð/ rífflað að utan og slétt að innan, SN8 í samræmi við EN1852-1 og skulu þau þola jarðvegsálag á allt að 10m dýpi.

PEH: er "POLYETHYLENE" Svört múffusoðin frárennsliör með sterkri kápu þau skulu þola jarðvegsálag á allt að 10m dýpi.

ST: steipt múffur af venjulegri gerð sett saman með þartilgerðum gúmíhringjum.

Öll vinna og frágangur við frárennsliagnir skal vera í samræmi við ÍST 68 '2003. og aðra gildandi staðla og reglugerðir.

Uppgefnir kótar eru botnkótar röra,

Stokkar fyrir lagnir, (300x300) neðri brún skal vera 10cm undir uppgefnum botnkóta röra. Málsetning á staðsetningu stokka er leiðbeinandi og taka skal tillit til lagnaskurða sem þegar hafa verið grafnir, við endanlega stasétningu.

1 Niðurföll í pall eru ný, SN færast pottlögn undir bílsk. fyrir loftir.

Breytingar		SKÓGARÁS M, HAFNARFJ.	
Nr.	Dags.	Nafrn	
1	27.09.07	HS	
Laugaavegi 178, 105 Rvk. Sími: 563 1770, 568 7775. Fax: 568-7701 Netfang: verkfraedistofa@verkfraedistofa.is		H BS T HS S M 1:60/600 Nr. PJ01 Dags. mást '07 080149-3608	
Lagnir í jörðu			