
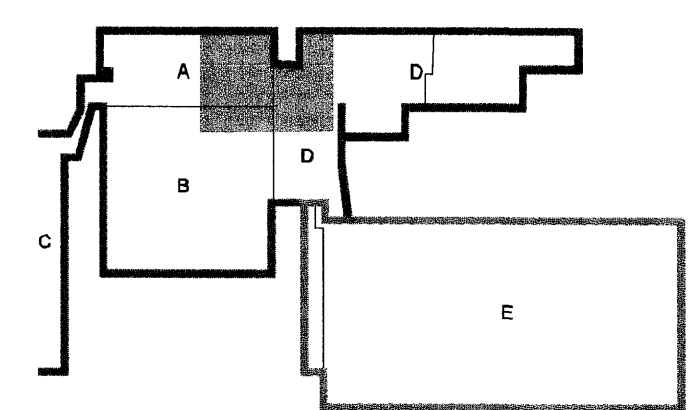


Samþykkt þann  
15 NOV. 2007  
Byggingufultrúinn í Hafnarfirði  
F.h. Sigurbjartur Halldórsson

*[Signature]*  
Kt. 110457-2789

KAPLAKRIKI

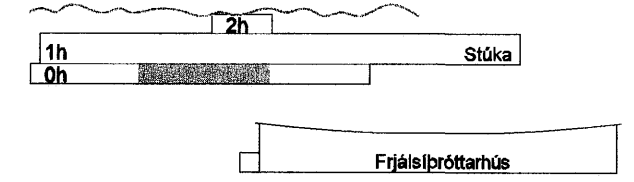

A 25.04.07 Legu stokka breytt og jarðstokkar teknir út BS/SÁS  
Útg. Dags. Skýring Hannas/Vífararó

**VSB**

VERKFRÆÐISTOFA

BÆJARHRAUN 20 · 220 HAFNARFJÖRÐUR · KENNIT. 710796-2899  
vsb@vsb.is · Sími 595 8600 Fax 595 8610 www.vsb.is

Áritun sérhönnuðar Sveinn Aki Sveinsson Kt: 230855 5809

Verkefni  
KAPLAKRIKI  
HAFNARFIRÐI

Verkefni  
Loftræsing  
Grunnmynd kjallara

Hanna BS	Telmas BS	Yfirráð SÁS	Kvarð 1:50	/ A1	Síða
Dags. 19.02.07	Verkefni 06811	Talning A L102	Útgáfa A		

V:\20060811\06811-Kaplakriki\FH\Sheets\L06811-A.L10.dwg