



Grunnmynd
1 = 50 mm

Teiknað upp eftir teikningum Sveinbjörns Sigurðssonar, samþykktum af byggingafulltrúa Hafnarfjarðar 10. júlí 1975.

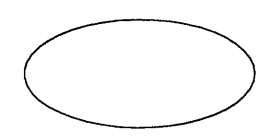

Merkir tengingar á gömlum lögnum úr húsi við nýja stofnlögn að núverandi brunni.

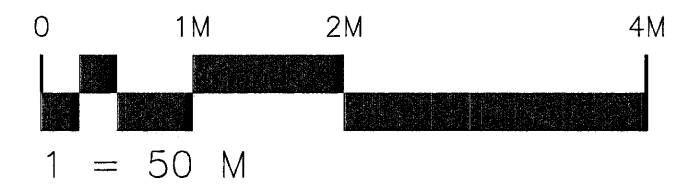

Byggingafulltrúi: Hafnarfjarða. Aigretti Þórunn
07 APR. 2006
VPS

Skýringar sjá teikningu nr.300

A	Staðset. lagna í grunni breytt	PVG	05.04.2006
Útg.	Nr.	Breytingar	Hönnuður
Verkteikning			

Vesturvangur 14, Hafnarfirði			
Strendingur ehf. Verkfræðijónusta Fjarðargata 13-15 - 220 Hafnarfjörður sími: 565 5640, fax: 565 5641		Frárennsli Grunnmynd	
Hönnuður Pétur Vilberg Guðnason kt. 051163-2739	Dags mars 2006	Teiknað / Hannað af PP/PVG	
Samráðingahönnuður	Malkvarði 1:50	Númer teikningar 301	Útgáfa A