
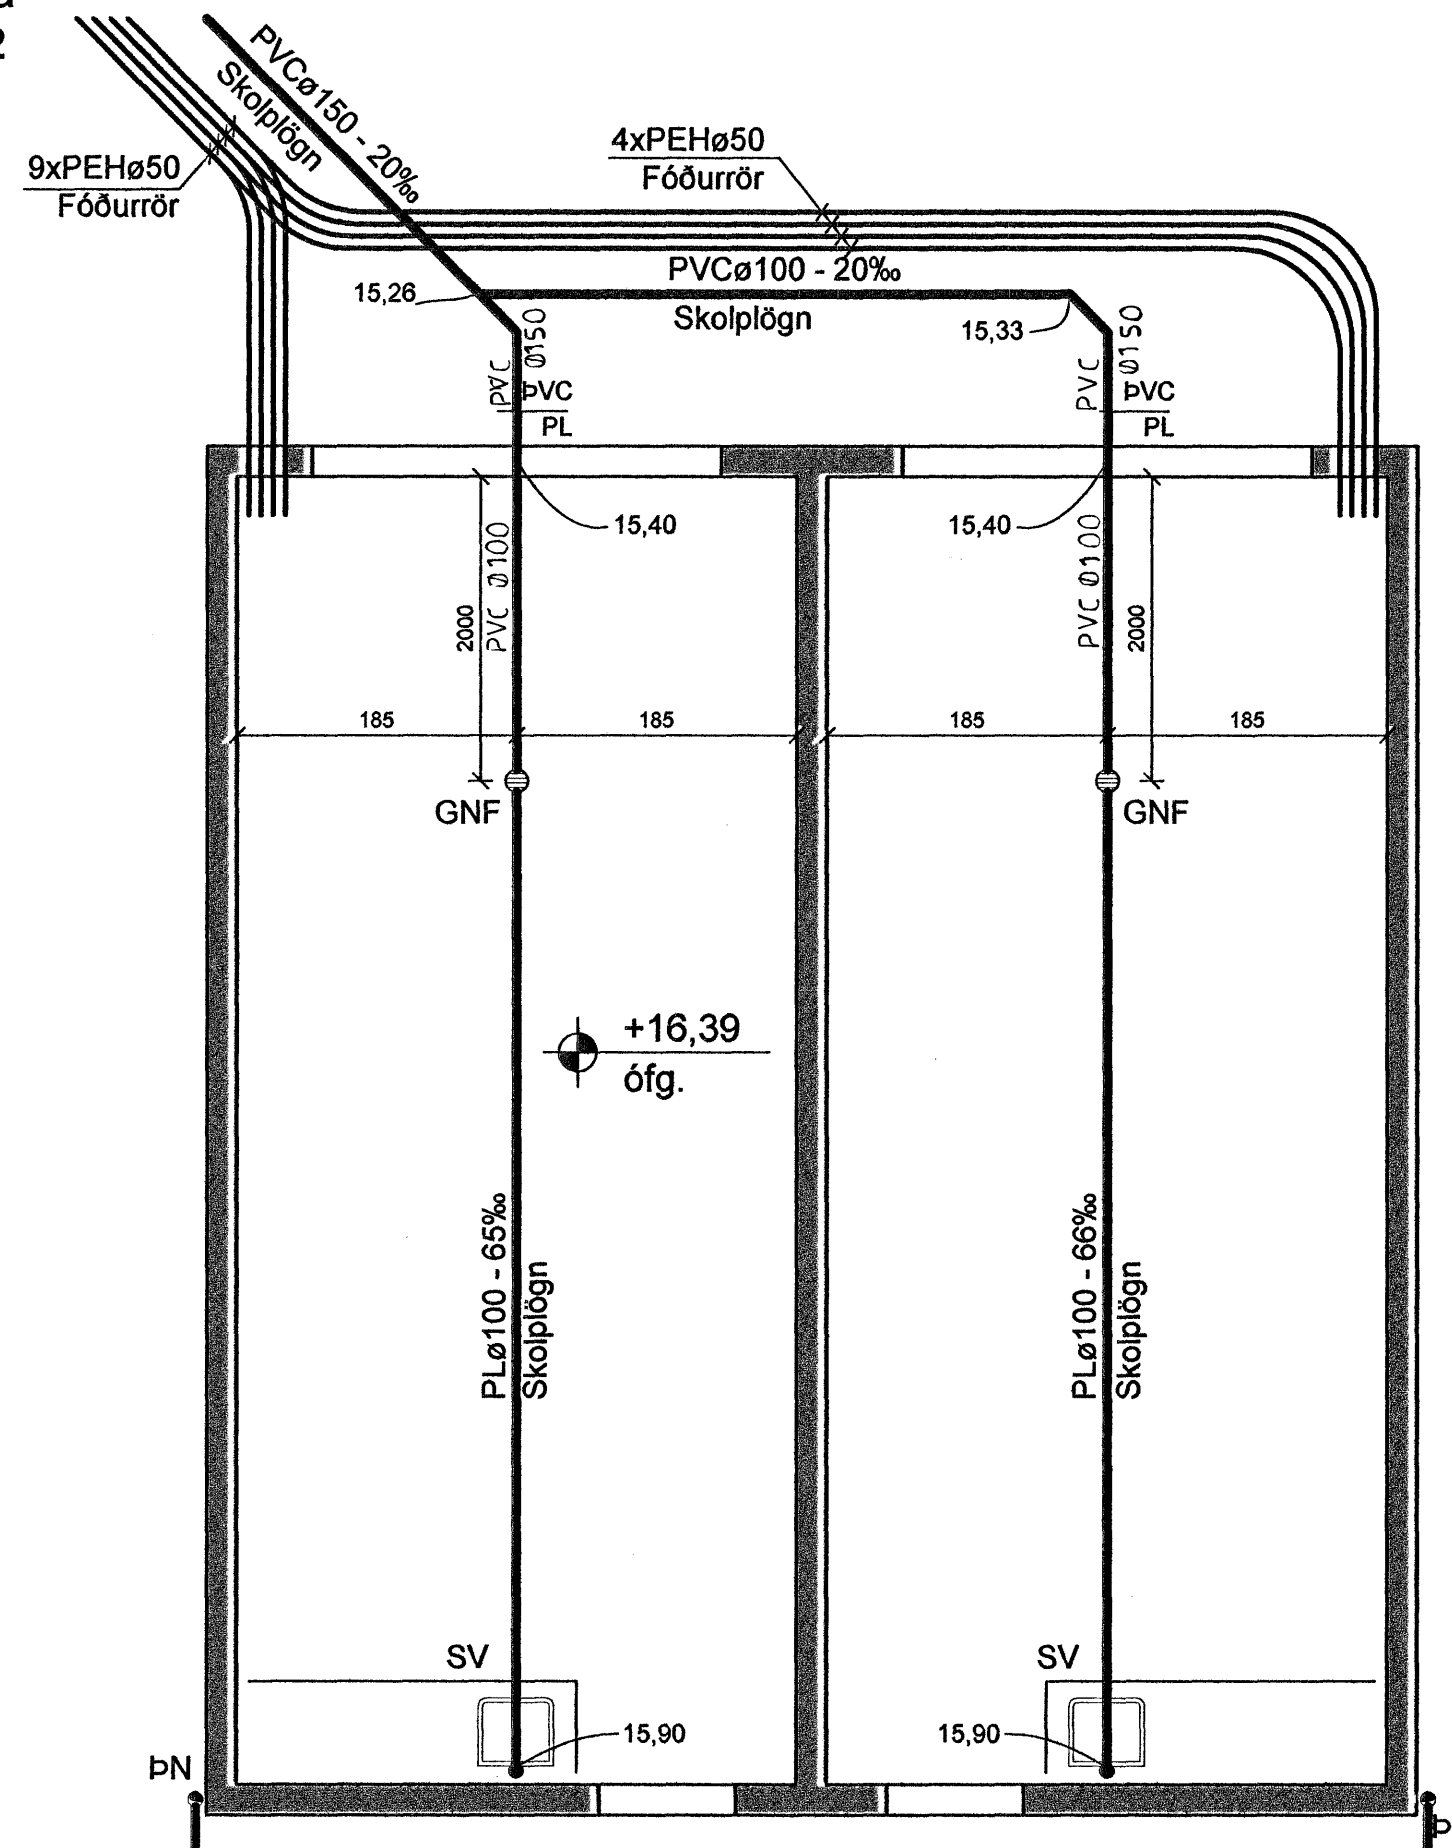


Frárennslislagir í grunn, Grunnmynd mkv.1:50

Framhald, sjá teikn. nr. 202

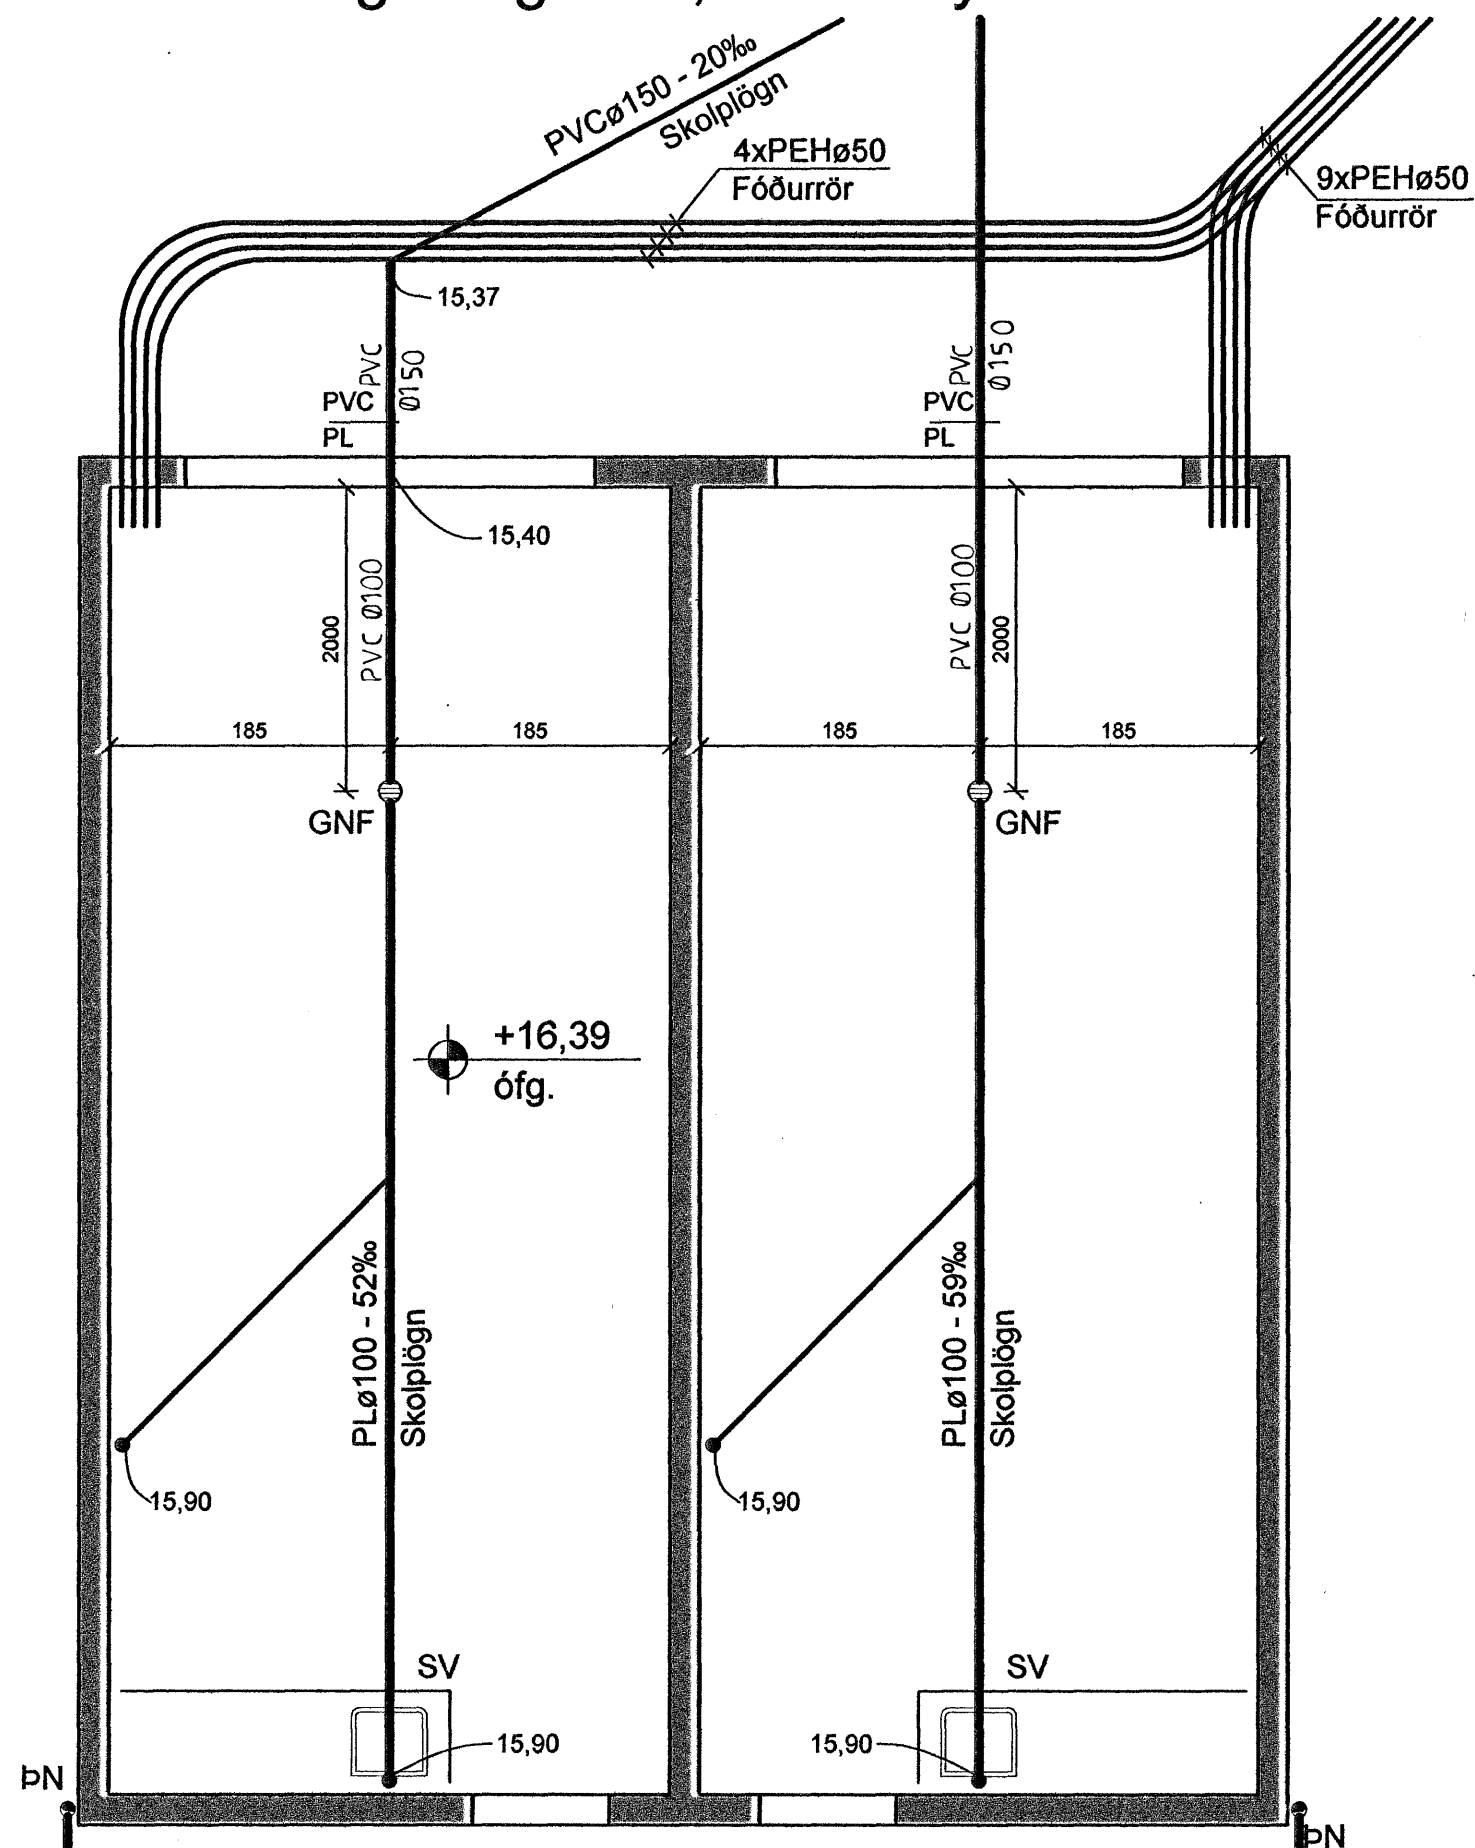

Skýringar:

- EV Eldhúsvaskur
- UpV uppvottavél
- HL handlaug
- BK baðkar
- SB sturtubað
- VS vatnssalemi
- PV þvottavél
- SV skolvaskur
- GNG gólfniðurfall með gegnumrennsl
- GNF gólfniðurfall
- DN Þakniðurfall

C	
B	
A	25.4.06 Breyting á skolplögn
Dags:	Breyting.
BREYTINGAR	
Sveinn Ingólfsson 25.4.2006	
Verkefni:	Holtabyggð 1 Hafnarfjörður
Heiti teikningar:	Frárennslislagir í grunn, grunnmynd.
Verkefni nr.:	638
Teikning nr. 201	
Mælikvarði:	1:50
Teiknað:	Atli J.
Dags:	07.02.2006
Hannað:	Sveinn Ingólfsson

Byggingafræðingur
26 APR. 2006
VPS

VERKHÖNNUN EHF
Sveinn Ingólfsson Verkfræðingur
kt: 141240-4639
Kirkjulundi 13 210 Garðabæ
Sími: 565 6900 Fax: 565 6910
Tölvupóstur: verkhonnun@simnet.is