


GRUNNMYND UNDIRSTÖÐUR HÚS 19a 1:50

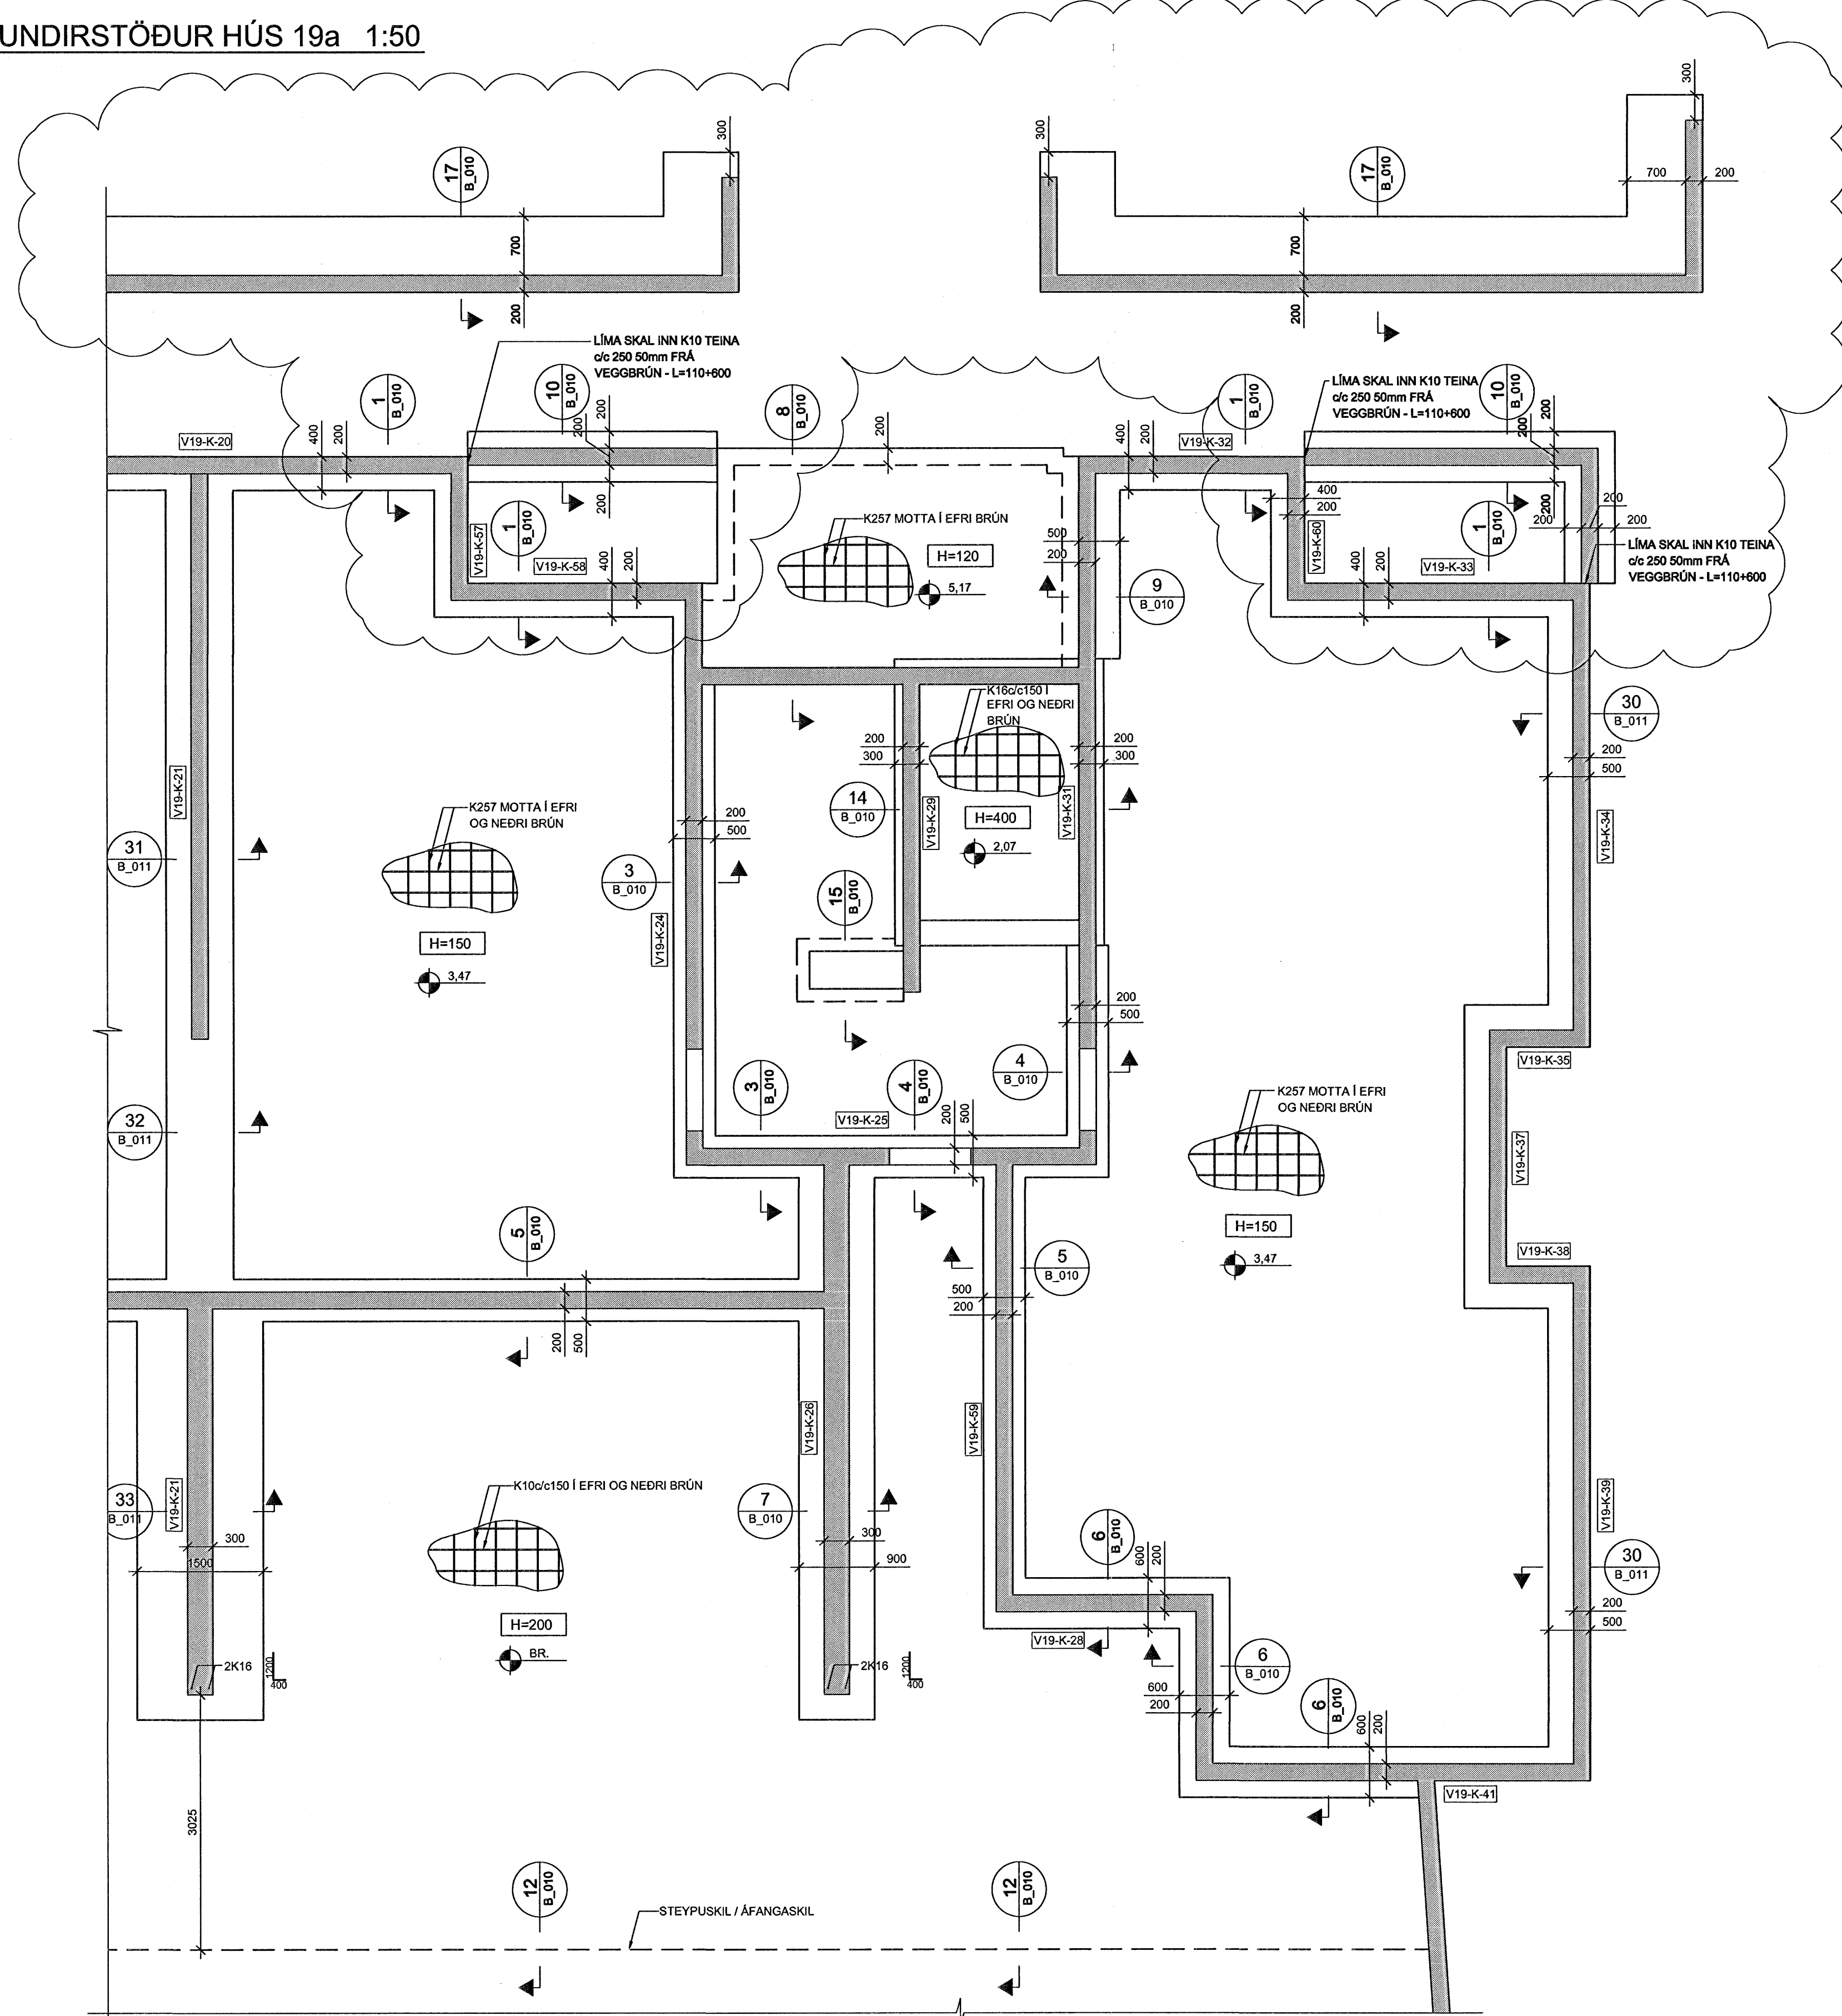

ÁRTUN SAMPREMINGARHÖNDUR
 Kt. 110457-2789

SKÝRINGAR:

ÖLL MÁL ERU Í mm
 KÓTAR ERU Í m
 ÖLL MÁL OG ALLA KÓTA SKAL SANNNREYNA Á BYGGINGARSTAD

UNDIRSTÖÐUJARÐVEGUR ER ÞJÓPPUÐ FYLINGU LEYFILEGUR JARÐÞRÝSTINGUR ER REIKNADUR SEM 1,0 MPa
 MESTI JARÐÞRÝSTINGUR ER 0,8 MPa

FYLLA SKAL UNDIR BOTNPLÖTUR OG AÐ SÖKKULVEGGJUM MEÐ MÖL EÐA GRÚS OG SKAL EFNID ÞJAPPAD EINS OG LÝST ER Á BLADI B(15-21)_001. OFAN Á FYLLINGUNA UNDIR PLÖTUM Í GEYMSLUM SKAL LEGGJA 75mm PLASTEINANGRÚN MEÐ RÚMPYNGD 24kg/m².

150mm ÞYKK BOTNPLATA SKAL BENDA MEÐ K257 JÁRNAMOTTUM Í EFRI OG NEDRI BRÚN OG SKAL HULA AÐ JÁRNUM VERA 40mm FRÁ NEDRI BRÚN OG 30mm FRÁ EFRI BRÚN.


120MM ÞYKK BOTNPLATA SKAL BENDA MEÐ K257 JÁRNAMOTTU OG SKAL HULA AÐ JÁRNUM VERA 30mm FRÁ EFRI BRÚN.

200mm ÞYKK BOTNPLATA SKAL BENDA MEÐ K10c/c150 Í EFRI OG NEDRI BRÚN OG SKAL HULA AÐ JÁRNUM VERA 40mm FRÁ EFRI OG NEDRI BRÚN.

BOTNPLÖTU Í LYFTUGRYFJU SKAL BENDA MEÐ K16c/c150 Í EFRI OG NEDRI BRÚN OG SKAL HULA AÐ JÁRNUM VERA 50mm FRÁ NEDRI BRÚN OG 30mm FRÁ EFRI BRÚN.

TILVÍSANIR:

ALMENNAR SKÝRINGARSJÁ BL. NR. B(15-21)_001

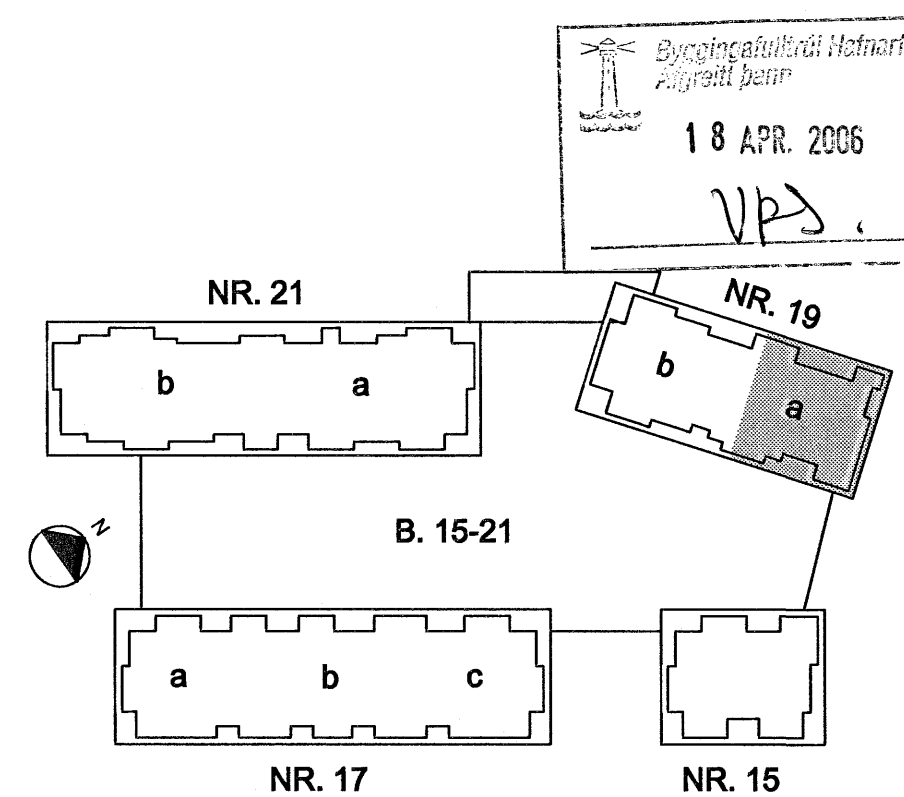

Byggingaáttíðni Helmarfærðar
 18 APR. 2006
 VPS

BR. DAGS	BREYTING	HE	GG
NORDURBAKKI 19a		REIKN	TEIKN
BURDARVIRKI UNDIRSTÖÐUR GRUNNMYND			
MKV:	1:50		
DAGS:	18.01.2006		
HANNAÐ/TEIKN:	HEGG		
VERKNR.:	05104		
IAV		Conís	
YFIRFARID:	ÞÓ	Kennitala: 600105-1400	
SAMÞYKKT:	<i>Júlíana</i>	Lýngásgátt 4, 110 Reykjavík	
KENNTALA:	130657-4439	Sími: 517-2000	
TEIKN NR.:	B(19a)_301	Veffang: www.conis.is	
BR.:	A		