GRUNNMYND UNDIRSTÖÐUR HÚS 19b 1:50

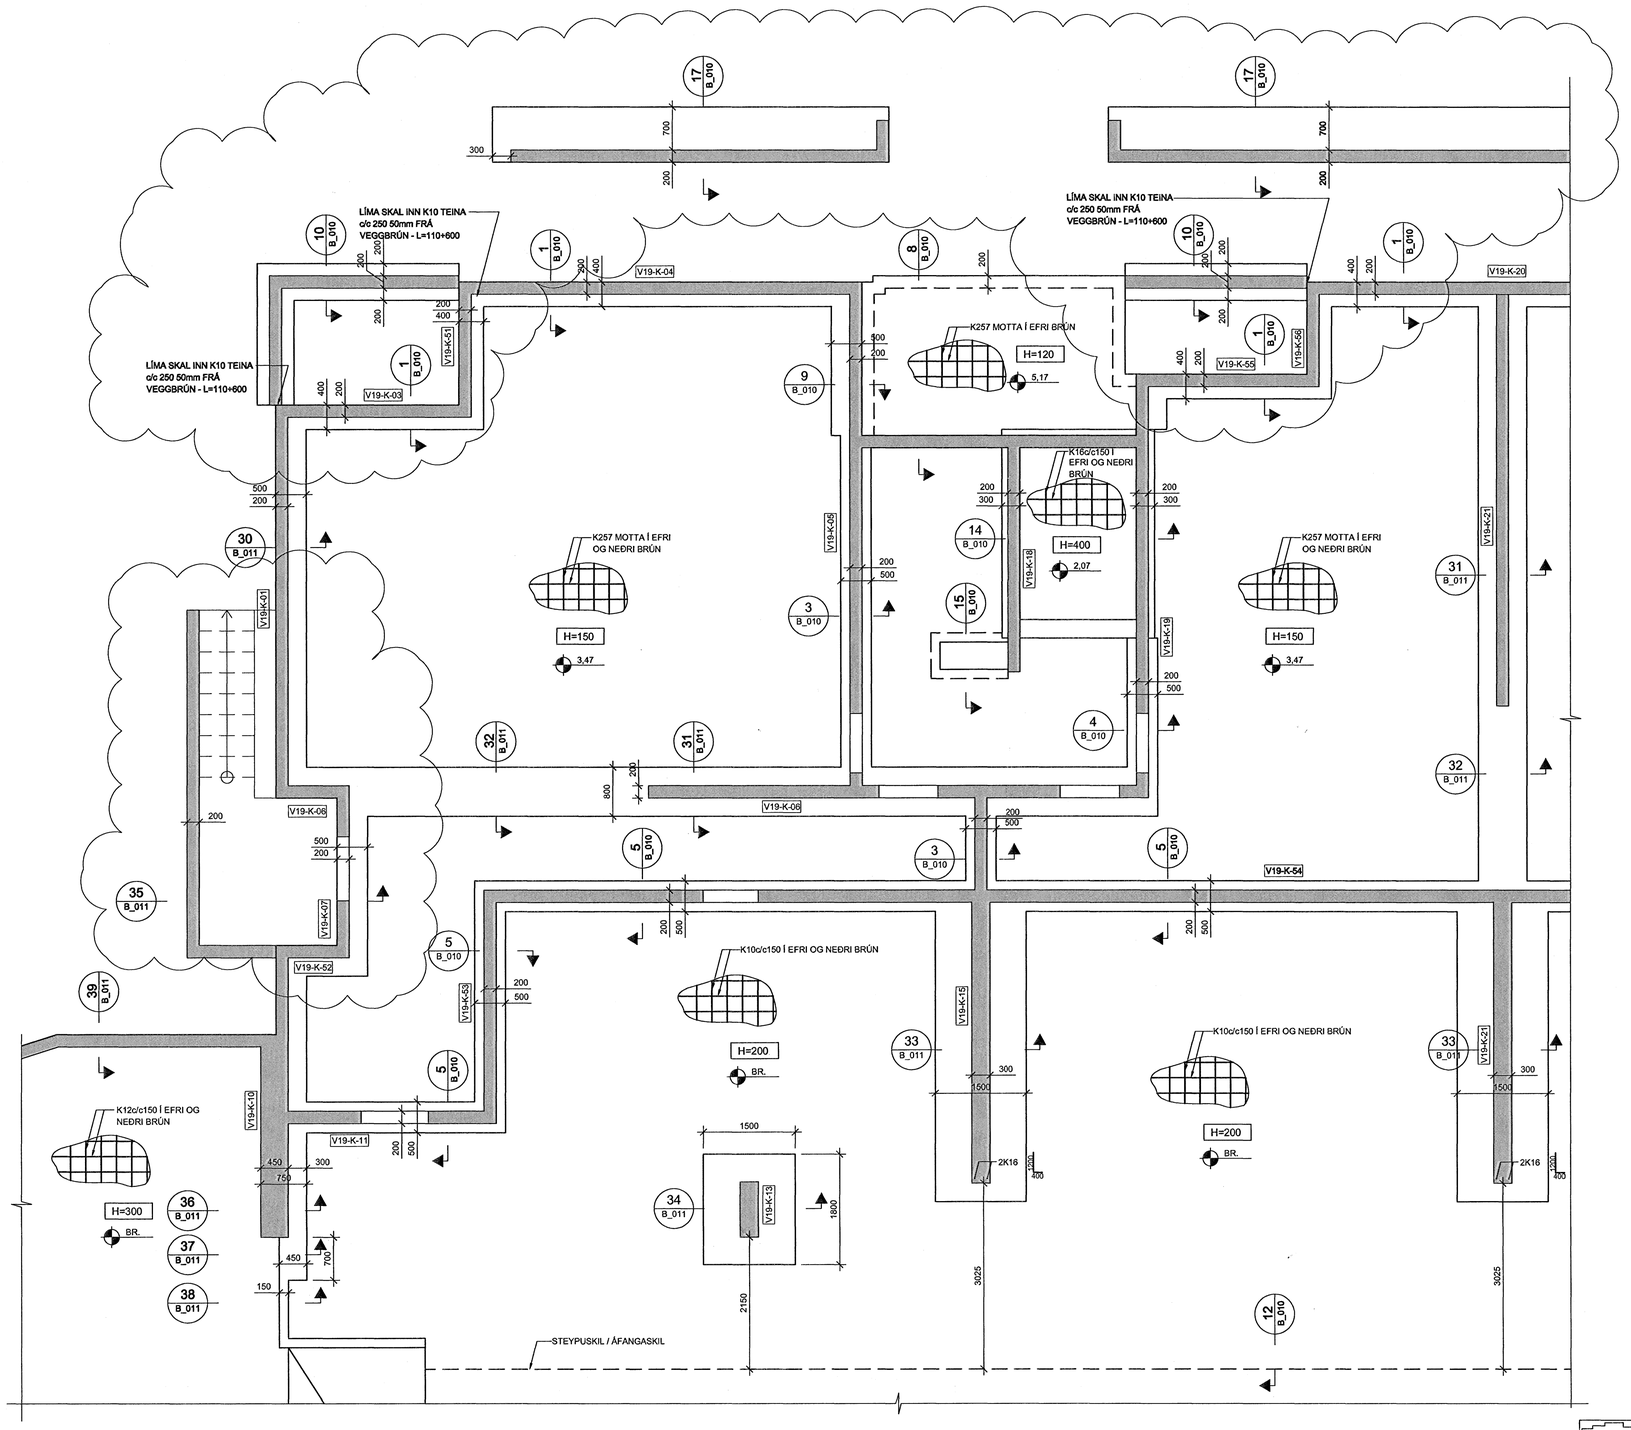

ÁRITUN SAMRÆMINGARHÖNNUÐAR

Kt. 110457-2789

SKÝRINGAR:

ÖLL MÁL ERU Í mm
KÓTAR ERU Í m
ÖLL MÁL OG ALLA KÓTA SKAL SANNREYNA Á BYGGINGARSTAÐ

UNDIRSTÖÐUJARÐVEGUR ER ÞJÖPPUÐ FYLLING
LEYFILEGUR JARÐÞRÝSTINGUR ER REIKNAÐUR SEM 1,0 MPa
MESTI JARÐÞRÝSTINGUR ER 0,8 MPa

FYLLA SKAL UNDIR BOTNPLÖTUR OG AÐ SÖKKULVEGGJUM MEÐ MÖL EÐA GRÚS OG SKAL EFNIÐ ÞJAPPAÐ
EINS OG LÝST ER Á BLAÐI B(15-21)_001.
OFAN Á FYLLINGUNA UNDIR PLÖTUM Í GEYMSLUM SKAL LEGGJA 75mm PLASTEINANGRUN MEÐ RÚMÞYNGD 24kg/m³.

150mm ÞYKK BOTNPLATA SKAL BENDA MEÐ K257 JÁRNAMOTTUM Í EFRI OG NEÐRI BRÚN OG SKAL HULA AÐ JÁRNUM VERA 40mm FRÁ NEÐRI BRÚN OG 30mm FRÁ EFRI BRÚN.

120MM ÞYKK BOTNPLATA SKAL BENDA MEÐ K257 JÁRNAMOTTU OG SKAL HULA AÐ JÁRNUM VERA 30mm FRÁ EFRI BRÚN.

200mm ÞYKK BOTNPLATA SKAL BENDA MEÐ K10c/c150 Í EFRI OG NEÐRI BRÚN OG SKAL HULA AÐ JÁRNUM VERA 40mm FRÁ EFRI OG NEÐRI BRÚN.

BOTNPLÖTU Í LYFTUGRYFJU SKAL BENDA MEÐ K16c/c150 Í EFRI OG NEÐRI BRÚN OG SKAL HULA AÐ JÁRNUM VERA 50mm FRÁ NEÐRI BRÚN OG 30mm FRÁ EFRI BRÚN.

TILVÍSANIR:

ALMENNAR SKÝRINGAR . . . . . .SJÁ BL. NR. B(15-21)_001

Byggingafulltrúi Hafnarfjarðar
Móttekið
18 APR. 2006

BR.	DAGS.	BREYTING	REIKN.	TEIKN.
B	20.03.2006	VEGGJUM UNDIR SVÖLUM OG Á LÓÐ BÆTT VIÐ	HE	GG
A	02.02.2006	SNIÐUM 38-39 BÆTT VIÐ	HE	HE

NORÐURBAKKI 19b

BURÐARVIRKI
UNDIRSTÖÐUR
GRUNNMYND

MKV.:	1:50
DAGS.:	18.01.2006
HANNAÐ/TEIKN.:	HE/GG
VERKNR.:	05104

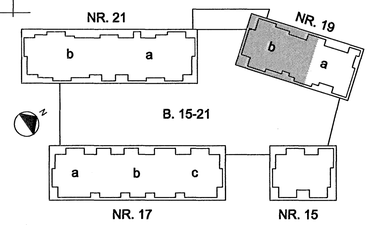

ÍAV

Conís VERKFRÆÐIRÁÐGJÖF
Kennitala: 600105-1400
Lynghálsi 4, 110 Reykjavík
Sími: 517-3090
Veffang: www.conis.is

YFIRFARIÐ:	ÞÓ
SAMÞYKKT:	
KENNITALA:	130657-4439
TEIKN. NR:	B(19b)_302
BR:	B

001-UNDIRSTÖÐUR(B(19b)_302