
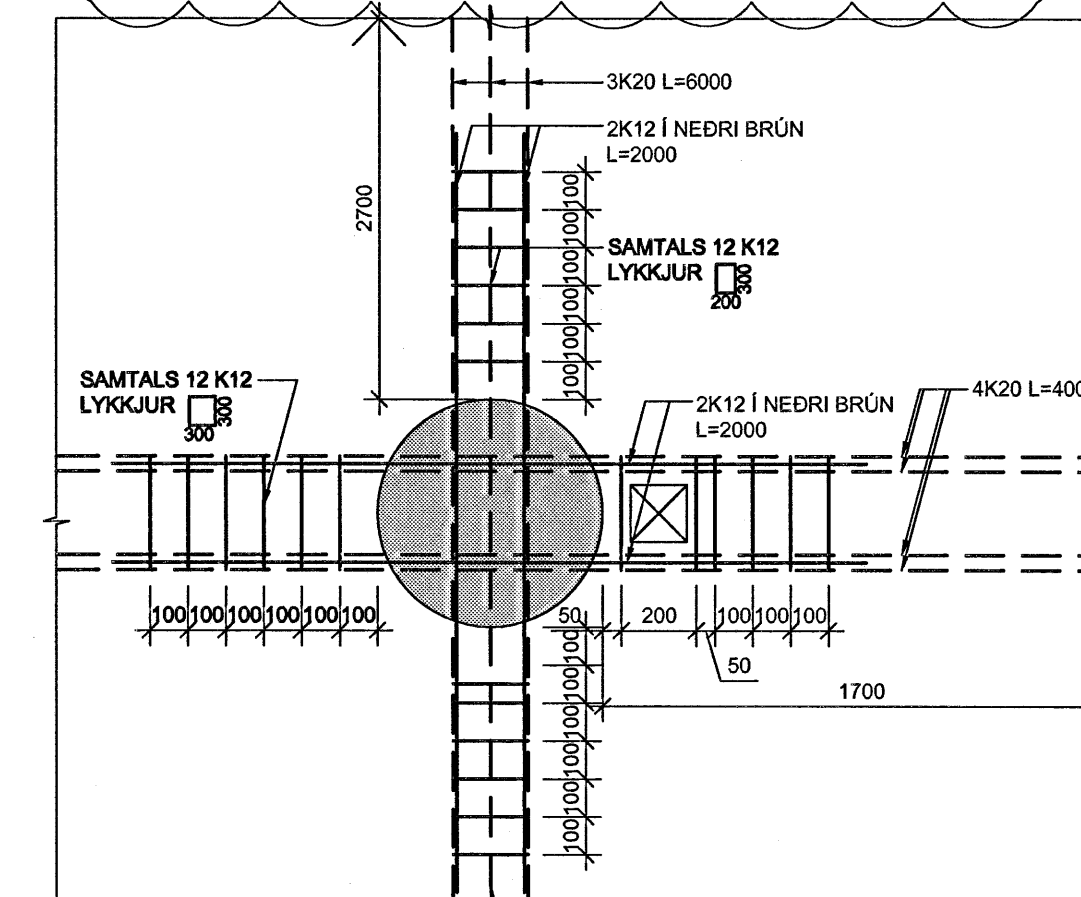
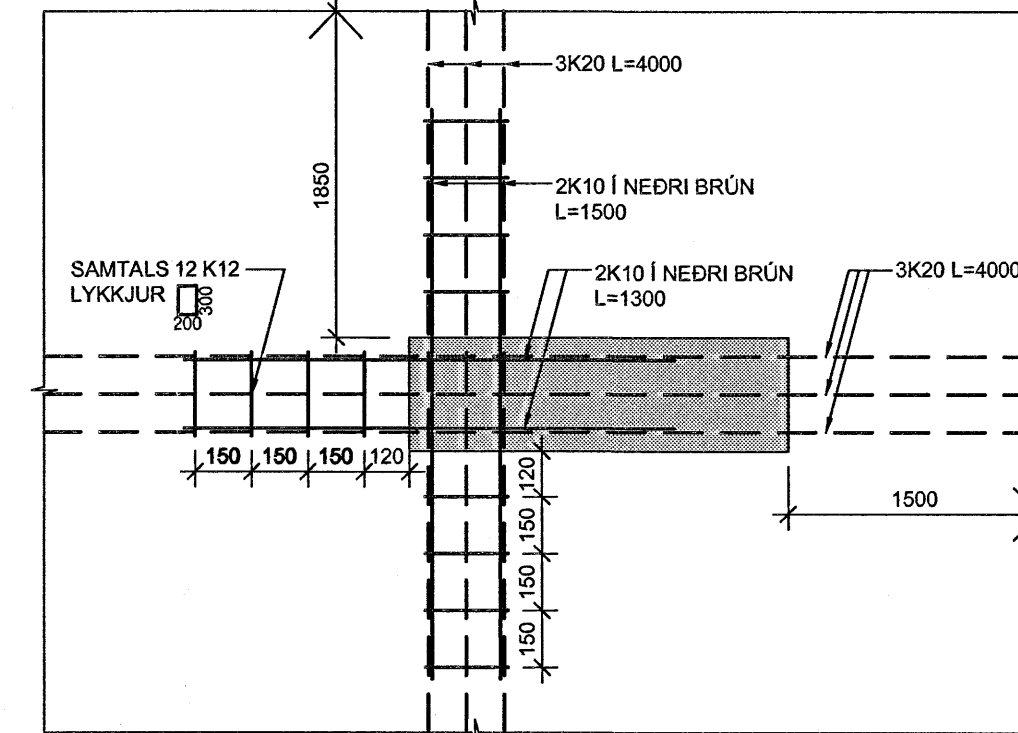
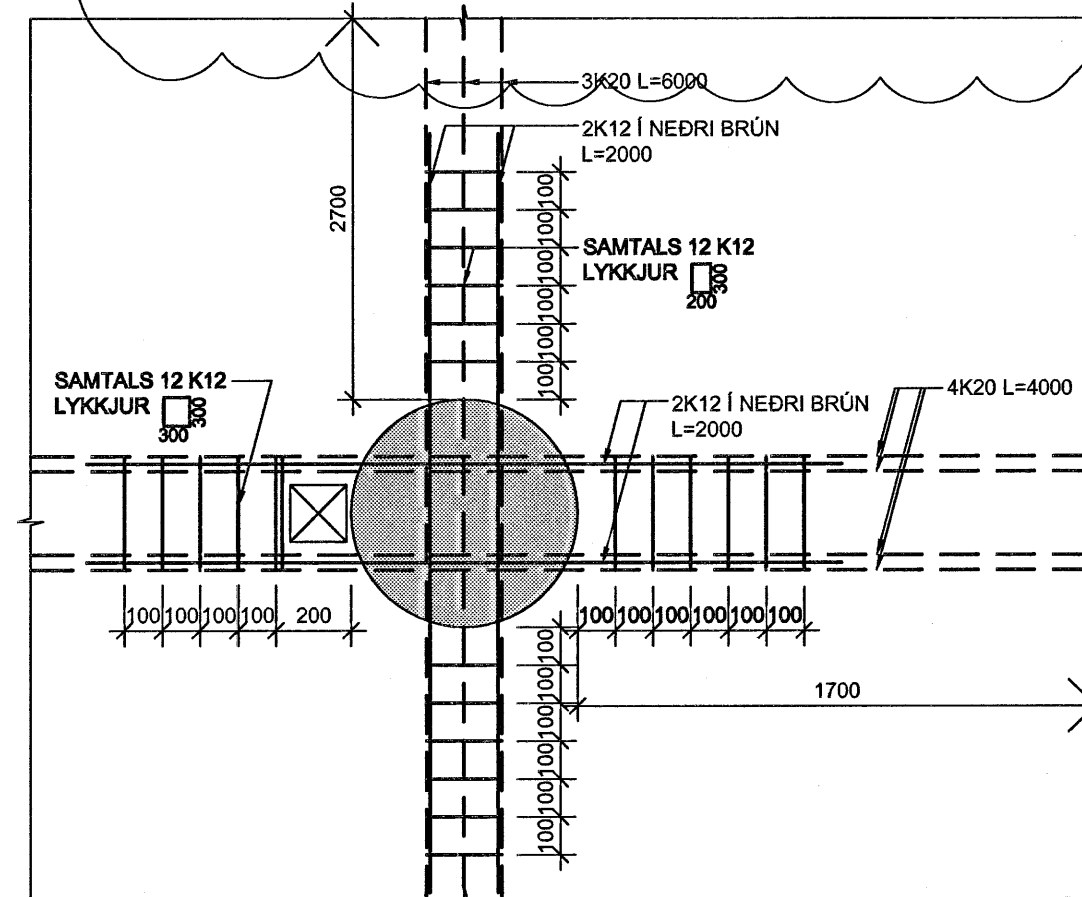


LYKKJUBENDING YFIR SÜLUM Í BÍLAGEYMSLU L1


LYKKJUBENDING YFIR SÜLUM Í BÍLAGEYMSLU L2

LYKKJUBENDING YFIR SÜLUM Í BÍLAGEYMSLU L3

LYKKJUBENDING YFIR SÜLUM Í BÍLAGEYMSLU L4

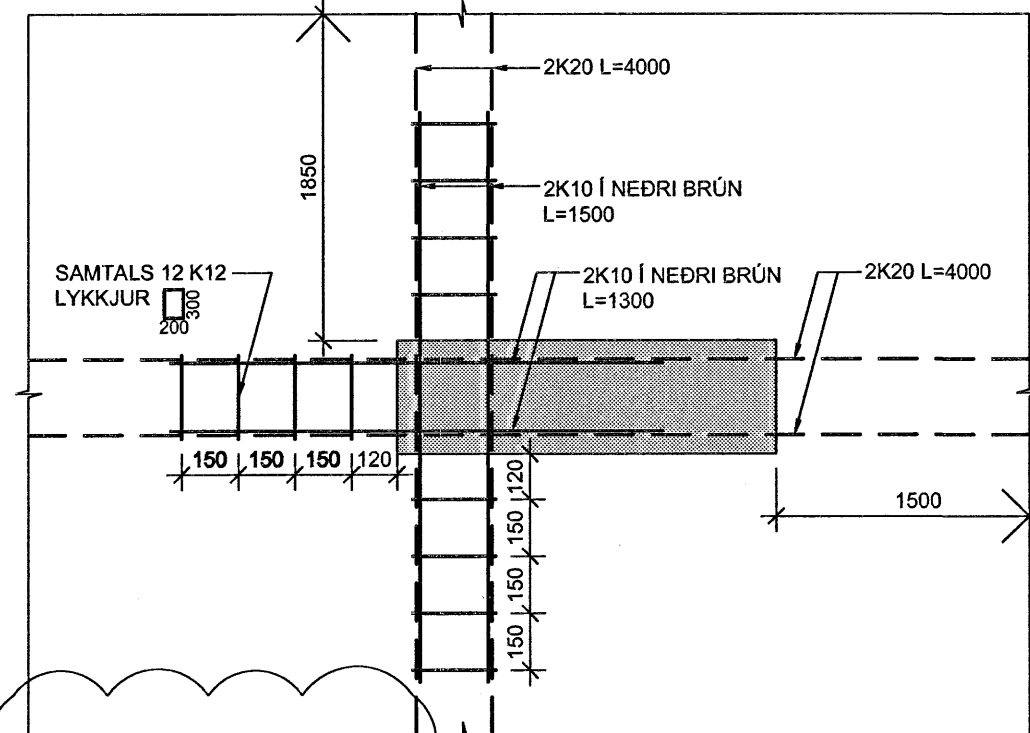

LYKKJUBENDING YFIR SÜLUM Í BÍLAGEYMSLU L5

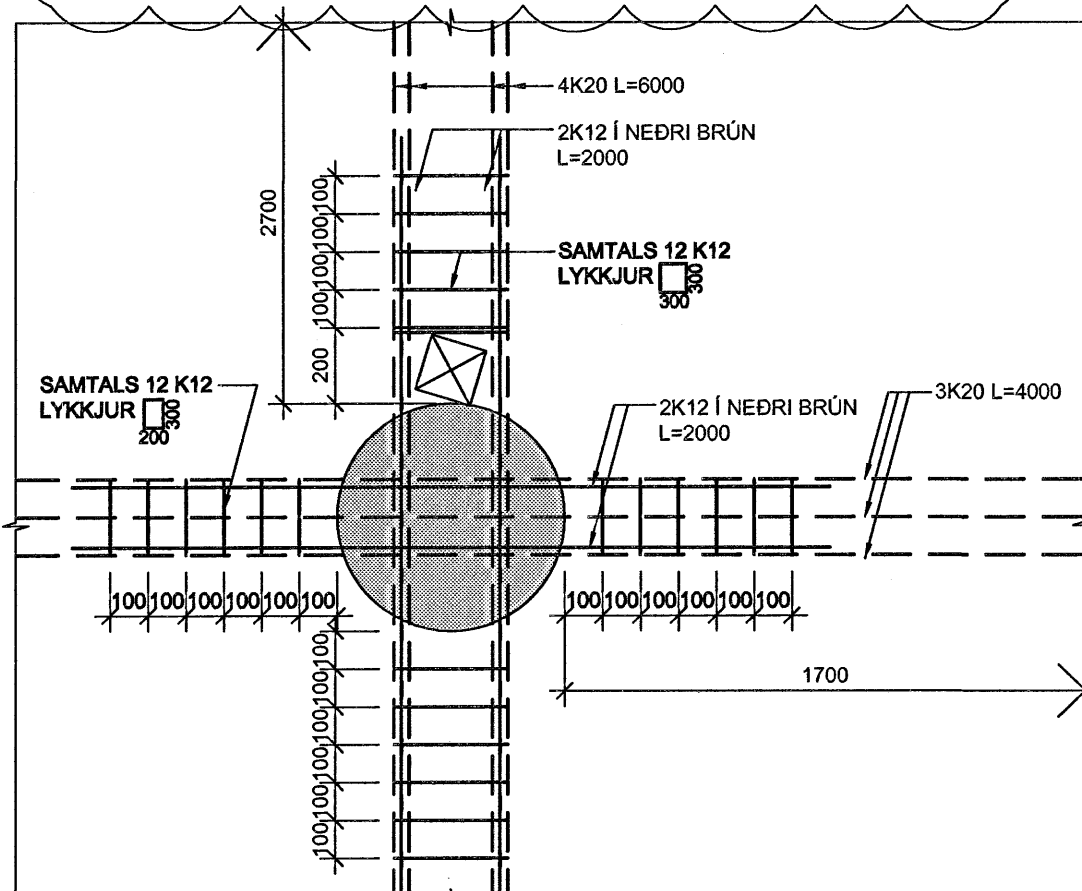

009-SNID_09_SERMYNDIR

ÁRTUN SAMRÆMINGARHÖNNUNAR
 Kr. 110457-2789

SKÝRINGAR:

- ÖLL MÁL ERU Í MILLIMETURM, ALLIR KÓTAR ERU Í METRUM
- ALLA VEGGI SKAL BENDA MED K10c/c250 LÖÐRÉTT OG K10c/c150 LÁRÉTT NEMA ANNAD SÉ SÉRSTAKLEGA TILGREINT - SJÁ ALMENN SNID FYRIR VEGGBENDINGU Í KRINGUM OP OG Á SAMSEYKTUM


TÁKN:

- TÁKNAR STADSTEYPU
- TÁKNAR FORSTEYPTAR EINIÐGAR

TILVÍSANIR:

ALMENNAR SKÝRINGAR SJÁ BL. NR. B(15-21)_001

18 APR. 2006
 Vps.

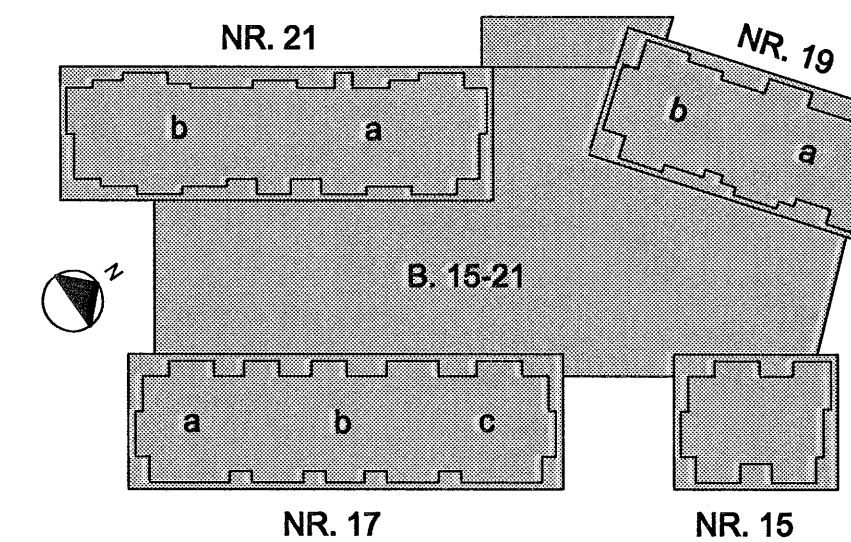

A 20.03.2006 SNIDUM 50-53 OG SÉRMYNDUM AF L1-L5 BETT VÍÐ HE GG

BR DAGS BREYTING REIKN TEIKN

NORDURBAKKI 15-21

BURÐARVIRKI
 YFIRBYGGING
 SNID OG SÉRMYNDIR

MKV: 1:20

DAGS: 01.12.2005

HANNAÐTEIKN: HE/OG

VERKNR: 95104



YFRFARIR: PO
 SAMBYKKT: *[Signature]*
 KENNITALA: 130657-4439
 TEIKN.NR: B(15-21)_021 BR: A



Kennitala: 600105-1400
 Ljónhóli 4, 110 Reykjavík
 Sími: 517-2000
 Vefvang: www.conis.is