



HÚS 15 - PLATA YFIR 2. HÆÐ - 1:50

ÁRTUN SAMRÆMINGARHÖNNUÐAR
Kt. 110457-2789

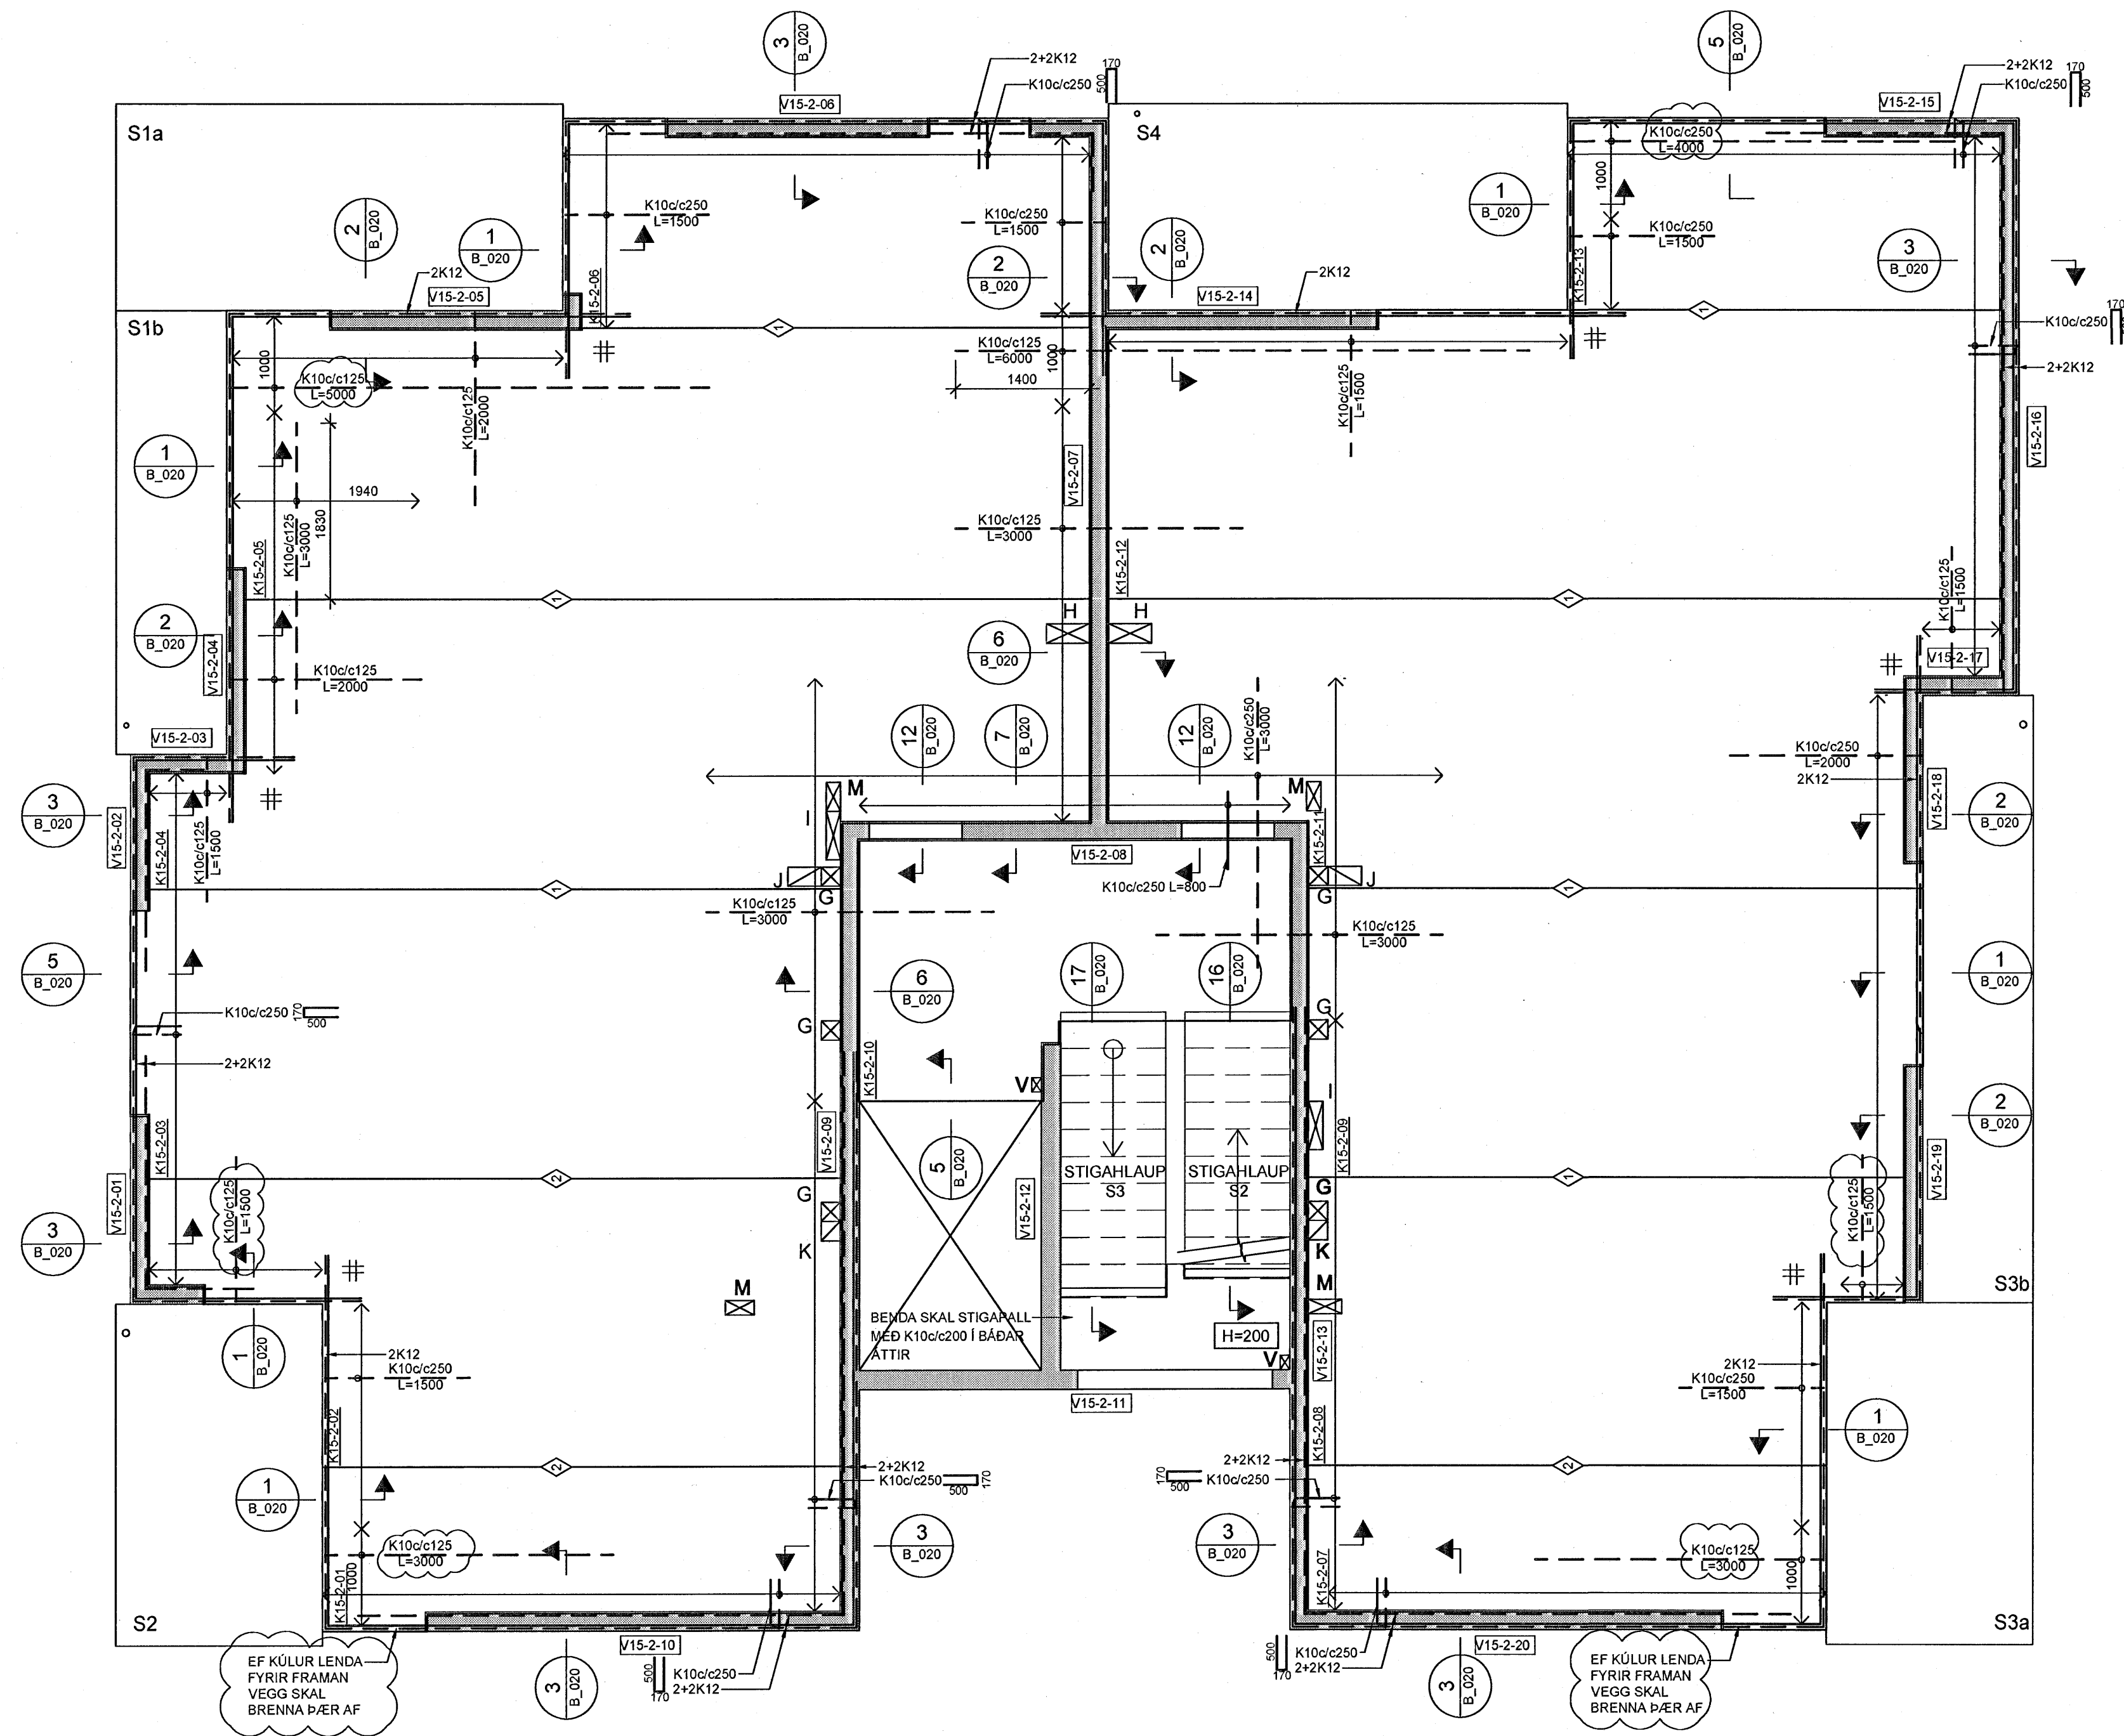


- SKÝRINGAR:**
- ÖLL MÁL ERU Í MILLIMETURM, ALLIR KÓTAR ERU Í METRUM
 - ALLA VEGGI SKAL BENDA MEÐ K100/c250 LÓÐRÉTT OG K100/c150 LÁRÉTT NEMA ANNAD SÉ Sérstaklega tilgreint - SJÁ ALMENN SNID FYRIR VEGGBENDINGU Í KRINGUM OP OG Á SAMSKYTTUM
 - ÞAR SEM PLÖTUBENDING ER SÝND Í KRINGUM OP, SVALIR Q.Þ.H SKAL JÁRN ÁVALT GANGA SKEYTILENGD FRAM YFIR, NEMA ANNAD SÉ TILGREINT.
 - Í KRINGUM GÖT Í PLÖTUM SKAL ALMENNT EKKI SKERÐA JÁRNABENDINGU, ÞJAPPA SKAL JÁRNUM SAMAN Í KRINGUM GÖT (LEYFILEGT AÐ STEKKA ÞVERMÁL Á JÁRNUM T.D. 1K16 JAFNGILDIR 2,5 K10)
 - ÞAR SEM PLÖTUBENDING ER SÝND YFIR VEGGJUM SKAL HUN ALMENNT VERA MIÐJUSETT YFIR VEGG NEMA ANNAD SÉ TILGREINT.
 - ALMENNT ERU ALLAR PLÖTUR 285mm KÚLPLÖTU Í IBÚÐUM OG 455mm KÚLPLÖTUR YFIR BÍLAGEYMSLU NEMA ANNAD SÉ Sérstaklega tilgreint
 - ALLAR SVALIR ERU FORSTEYPTAR

- TÁKN:**
- GAT Í VEGG EDA PLÖTU
 - 200mm DJÚPT ÚRTAK Í EFRI BRÚN Á PLÖTU
 - ÓSAMFELLDUR VEGGUR Á HÆÐINI FYRIR OFAN
 - TÁKNAR SKEYTINGU Í NEDRI BRÚN Á MILLI KÚLPLATNA SJÁ TÓFLU
 - K100/c250 L=1000
 - K100/c125 L=1000
 - K120/c125 L=1000
 - BENDINGU Í EFRI BRÚN SKAL SKEYTA MEÐ K100/c375 L=1000 NEMA ANNAD SÉ TILGREINT
 - TÁKNAR JÁRNAMOTTU Á INNHORNUM MEÐ SAMSKONAR JÁRNUM OG YFIR ÁSETUM VIÐ HORN

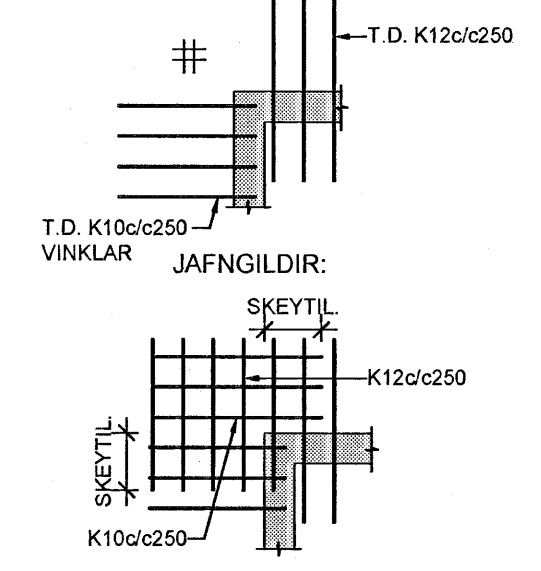

TILVÍSANIR:
ALMENNAR SKÝRINGAR SJÁ BL. NR. B(15-21)_001

18 APR. 2006
VP3

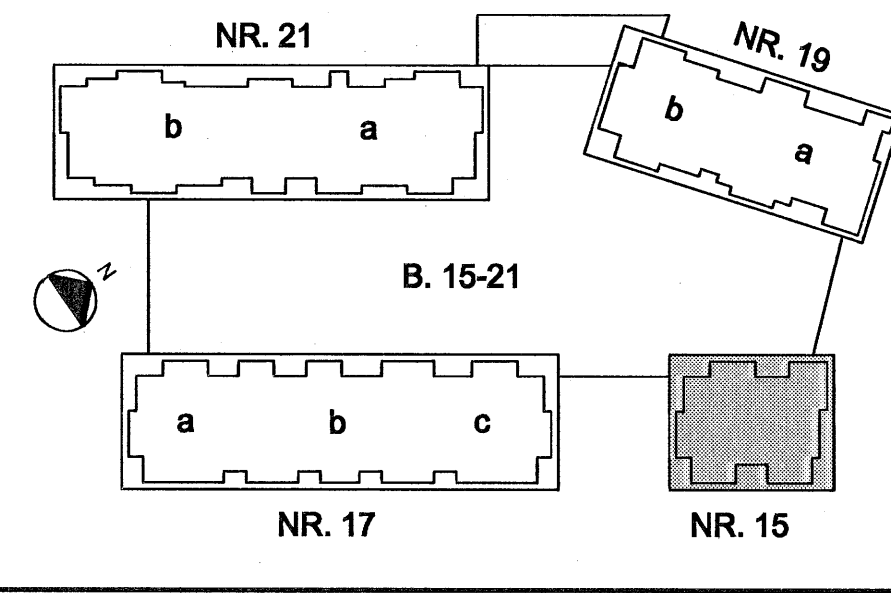

NORÐURBAKKI 15

BURÐARVIRKI
PLATA YFIR 2.HÆÐ
GRUNNMÝND

SKV.: 1:50
DAGS: 01.12.2005
HANNAÐ/TEKN.: HE/GG
VERKUR: 05104

íAV
YFIRFAR: HÓ
SAMPYKKT: *Ártun*
KENNTALA: 130057-4439
TEKN.NR.: B(15)_107

Conis
VERKFRÆÐI RÁÐGJÖF
Kennitala: 020105-1400
Lýngata 4, 110 Reykjavík
Sími: 517-5000
Vefbálg: www.conis.is