



HÚS 15 - PLATA YFIR 3. HÆÐ - 1:50

ÁRITUN SAMRÆMINGARHÖNNUNAR
 Kt. 110457-2789

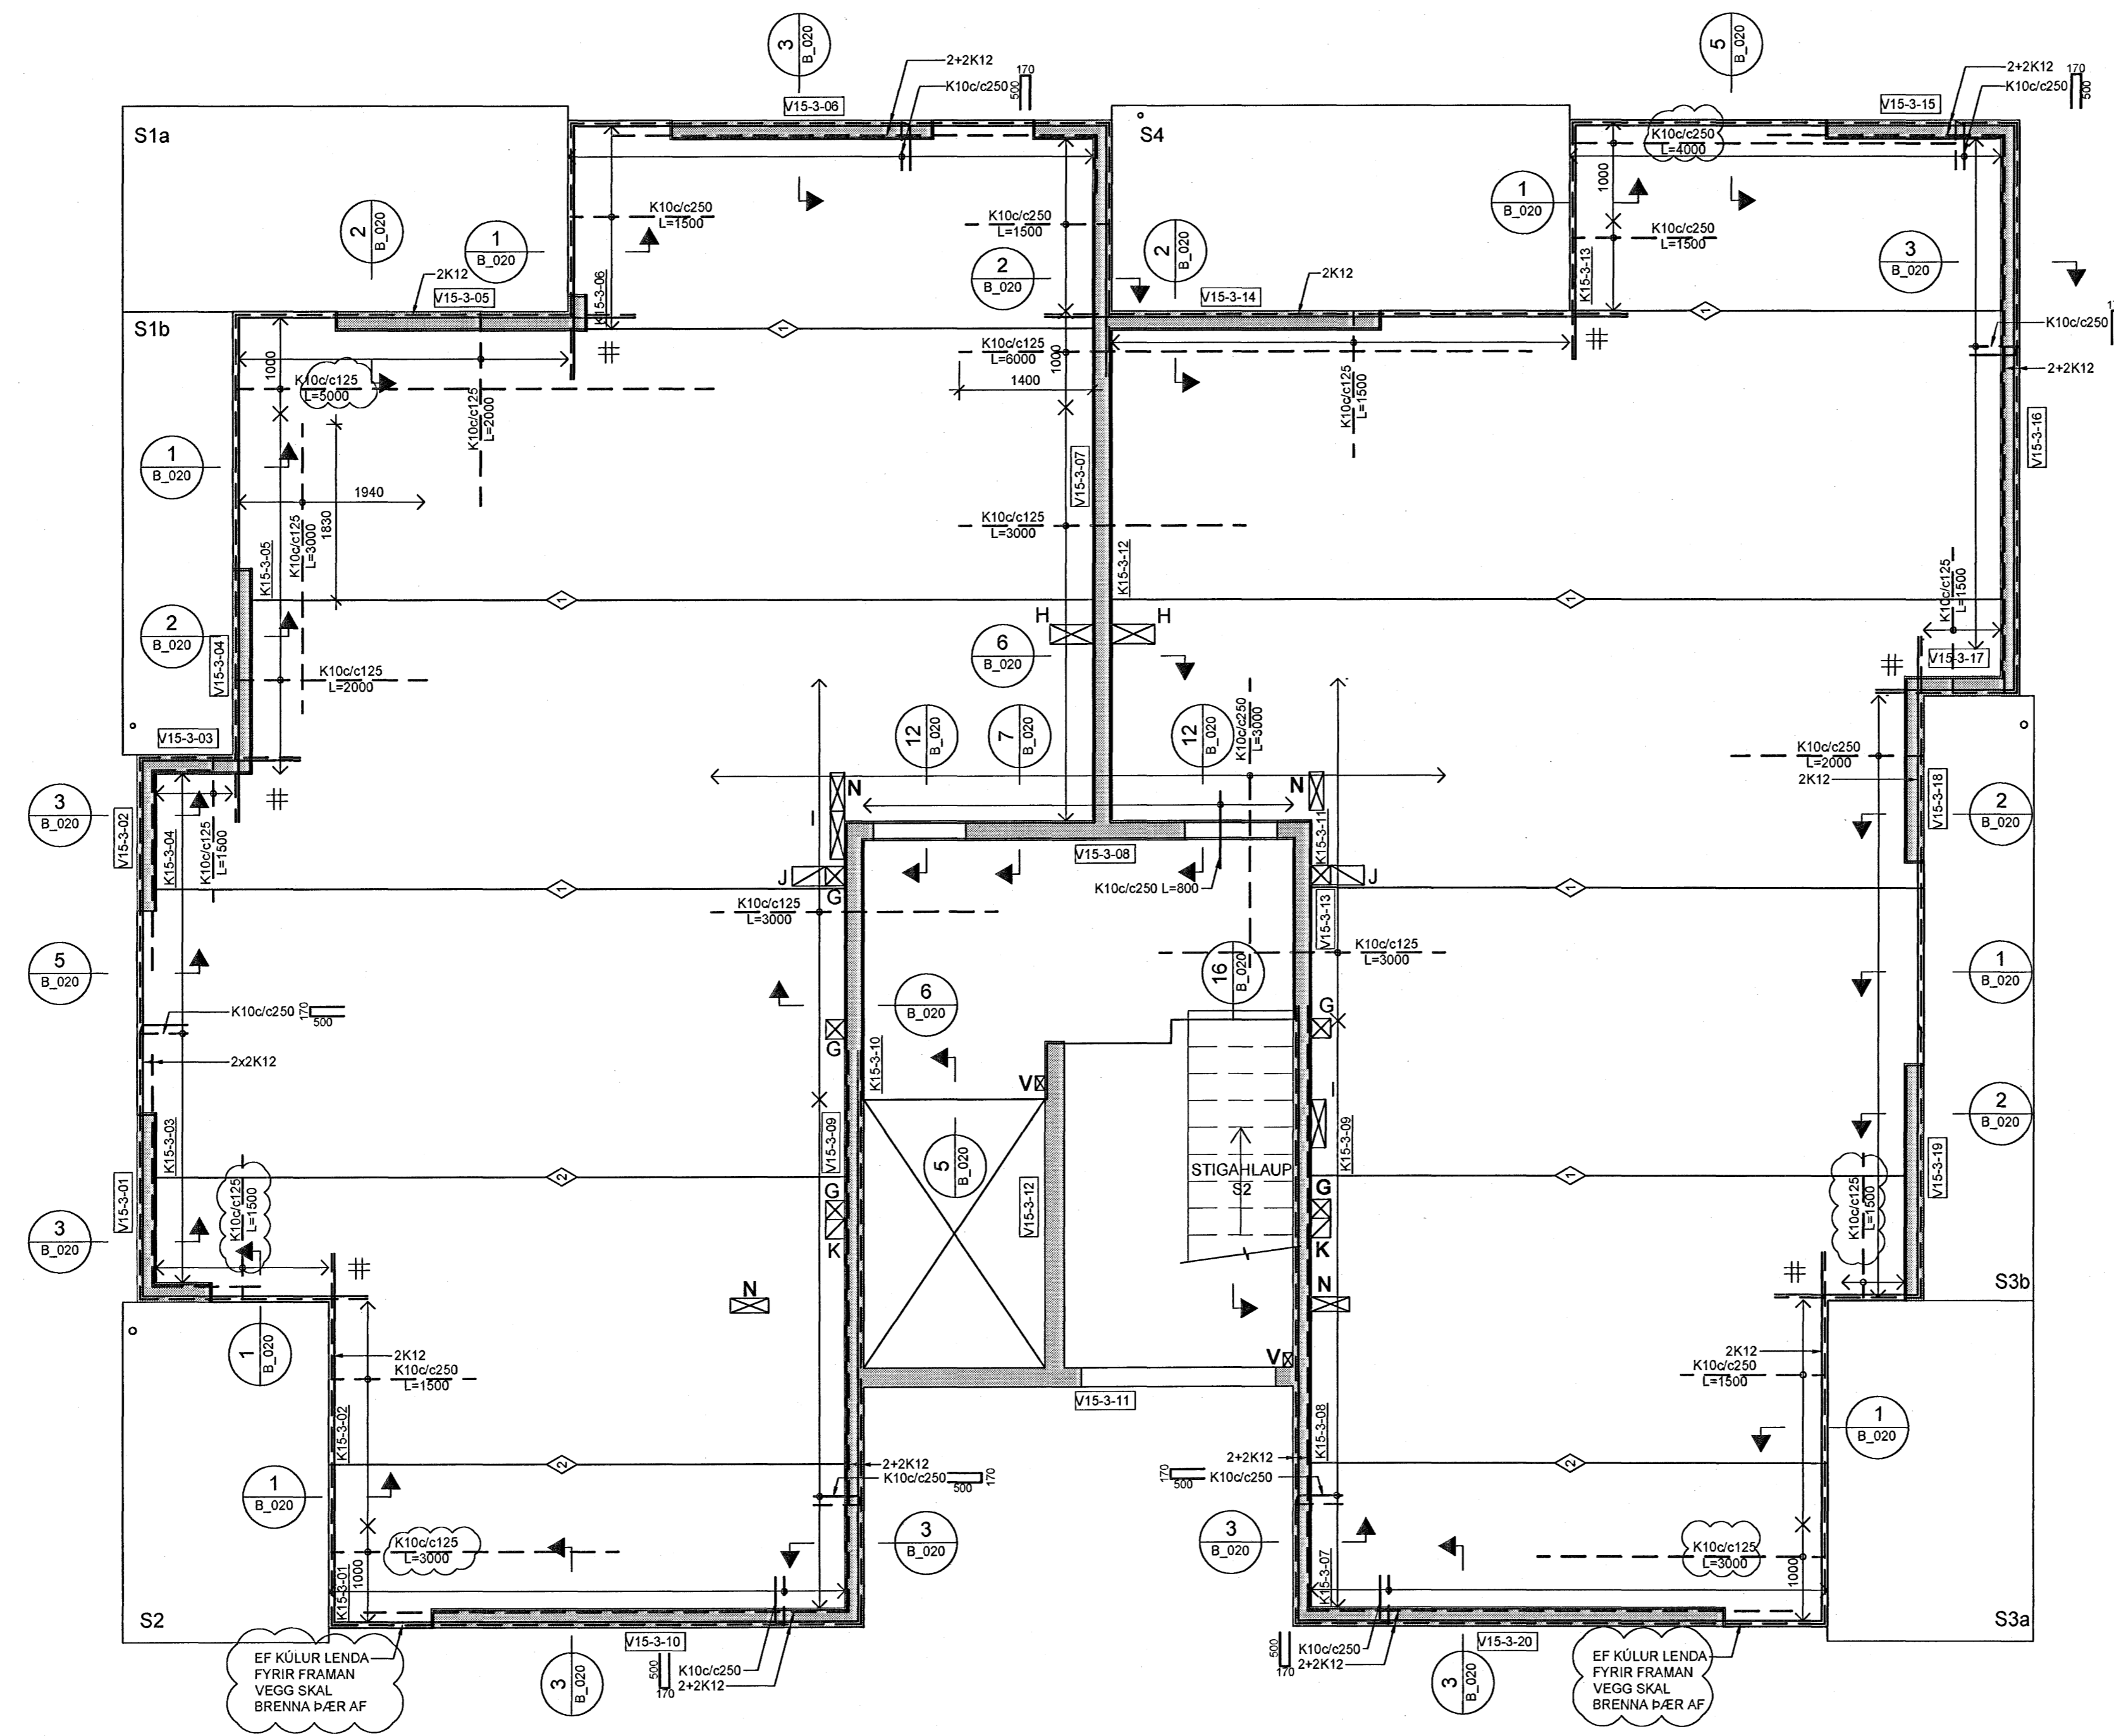

- SKÝRINGAR:**
- ÖLL MÁL ERU Í MILLIMETUR, ALLIR KÓTAR ERU Í METRUM
 - ALLA VEGGI SKAL BENDA MEÐ K100/c250 LÖÐRÉTT OG K100/c150 LÁRÉTT NEMA ANNAD SÉ SÉRSTAKLEGA TILGREINT - SJÁ ALMENN SNÍÐ FYRIR VEGGBENDINGU Í KRINGUM OP OG Á SAMSKYTTUM
 - ÞAR SEM PLÖTUBENDING ER SÝND Í KRINGUM OP, SVALIR O.Þ.H SKAL JÁRN ÁVALT ÞANGA SKEYTILENGD FRAM YFIR, NEMA ANNAD SÉ TILGREINT.
 - Í KRINGUM GÖT Í PLÖTUM SKAL ALMENNT EKKI SKERÐA JÁRNABENDINGU, ÞJAPPA SKAL JÁRNUM SAMAN Í KRINGUM GÖT (LEYFILEGT AD STÆKKA ÞVERMÁL Á JÁRNUM T.D. 1K16 JAFNGILDIR 2,5 K10)
 - ÞAR SEM PLÖTUBENDING ER SÝND YFIR VEGGUM SKAL HÚN ALMENNT VERA MIÐJUSETT YFIR VEGG NEMA ANNAD SÉ TILGREINT.
 - ALMENNT ERU ALLAR PLÖTUR 285mm KÜLPLÖTUR Í ÍBÜÐUM OG 455mm KÜLPLÖTUR YFIR BILAGEYMSLU NEMA ANNAD SÉ SÉRSTAKLEGA TILGREINT
 - ALLAR SVALIR ERU FORSTEYPTAR

- TÁKN:**
- GAT Í VEGG EÐA PLÖTU
 - 200mm DJÚPT ÚRTAK Í EFRÍ BRÚN Á PLÖTU
 - ÓSAMFELLDUR VEGGUR Á HÆÐinni FYRIR OFAN
 - TÁKNAR SKEYTINGU Í NEDRI BRÚN Á MILLI KÜLPLATNA SJÁ TÖFLU
 - K100/c250 L=1000
 - K100/c125 L=1000
 - K120/c125 L=1000
 - BENDINGU Í EFRÍ BRÚN SKAL SKEYTA MEÐ K100/c375 L=1000 NEMA ANNAD SÉ TILGREINT
 - TÁKNAR JÁRNAMOTTU Á INNHORNUM MED SAMSKONAR JÁRNUM OG YFIR ÁSETUM VIÐ HORN

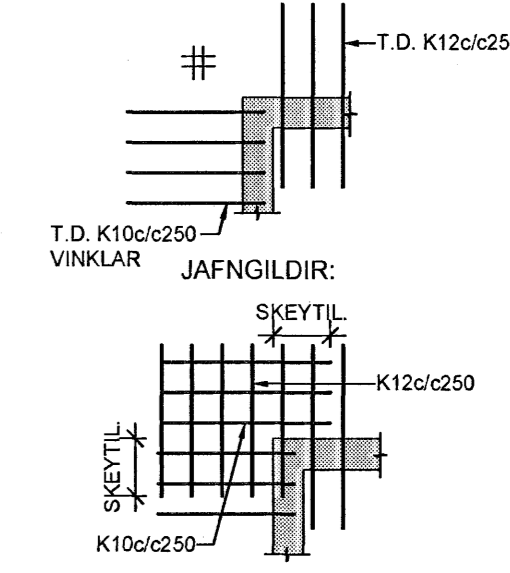


TLVÍSANIR:
 ALMENNAR SKÝRINGAR SJÁ BL. NR. B(15-21)_001

GÖT OG ÚRTÖK Í VEGGI OG PLÖTUR FYRIR HÚS 15 OG 19:

NR.	STÆRD	*HÆÐ	NR.	STÆRD	*HÆÐ
A	150x100	2760	N	150x400	
B	200x200	2500	O	150x850	
C	200x200	2510	P	150x500	
D	725x200	2660	Q	150x600	
E	300x300	2350	R	120x120	
F	300x200	2560	S	630x350	
G	200x200		T	430x350	
H	500x200	2660	U	150x100	1730
I	500x150		V	150x100	
J	350x200x200		X	150x700	
K	200x200x200		Z	300x600	
L	150x150				
M	150x300				

*HÆÐ = HÆÐ FRÁ STEYPUKÓTA Á NEDRI BRÚN GATS

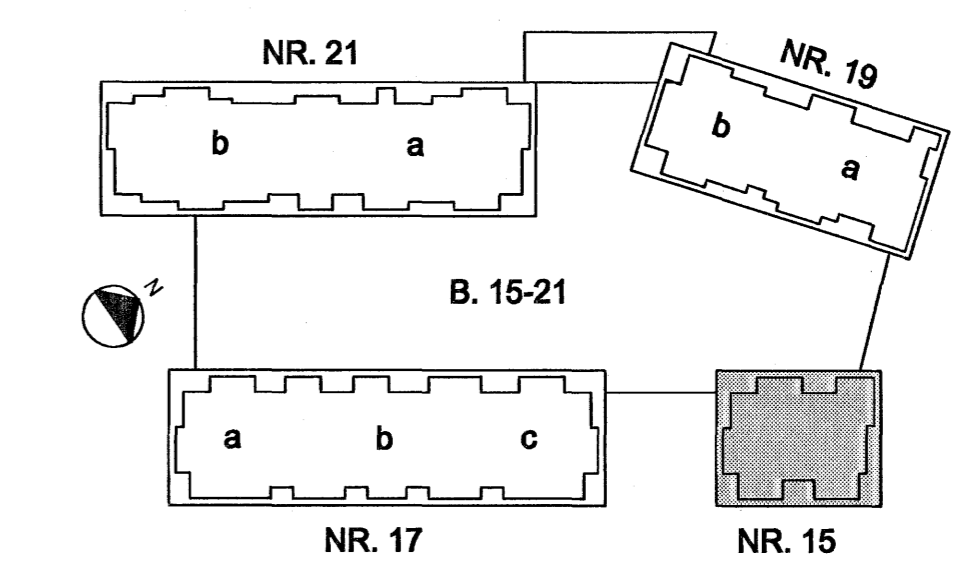

Byggingeðlirni Hefnarfara
 18 APR. 2006
 VPS
 NORDURBAKKI 15

BURDARVIRKI
 PLATA YFIR 3.HÆÐ
 GRUNNMÝND

MKV: 1:50

DAGS: 01.12.2005

HANNAÐTÆKN: HEGG

VERKNR.: 05104

IAV

YFIRFARID: ÞÓ

SAMBYRKT: *Julius*

KENNTAL: 130057-4439

TEKJ. NR. B(15)_108

BR. B

Kenndala: 60105-1400
 Ljngbla 4, 110 Reykjavík
 Sími: 517-3300
 Veflang: www.conis.is