


HÚS 19a - PLATA YFIR 1. HÆÐ - 1:50

ÁRITUN SAMRÆMINGARHÖNDLADAR  
 KL 110457-2789

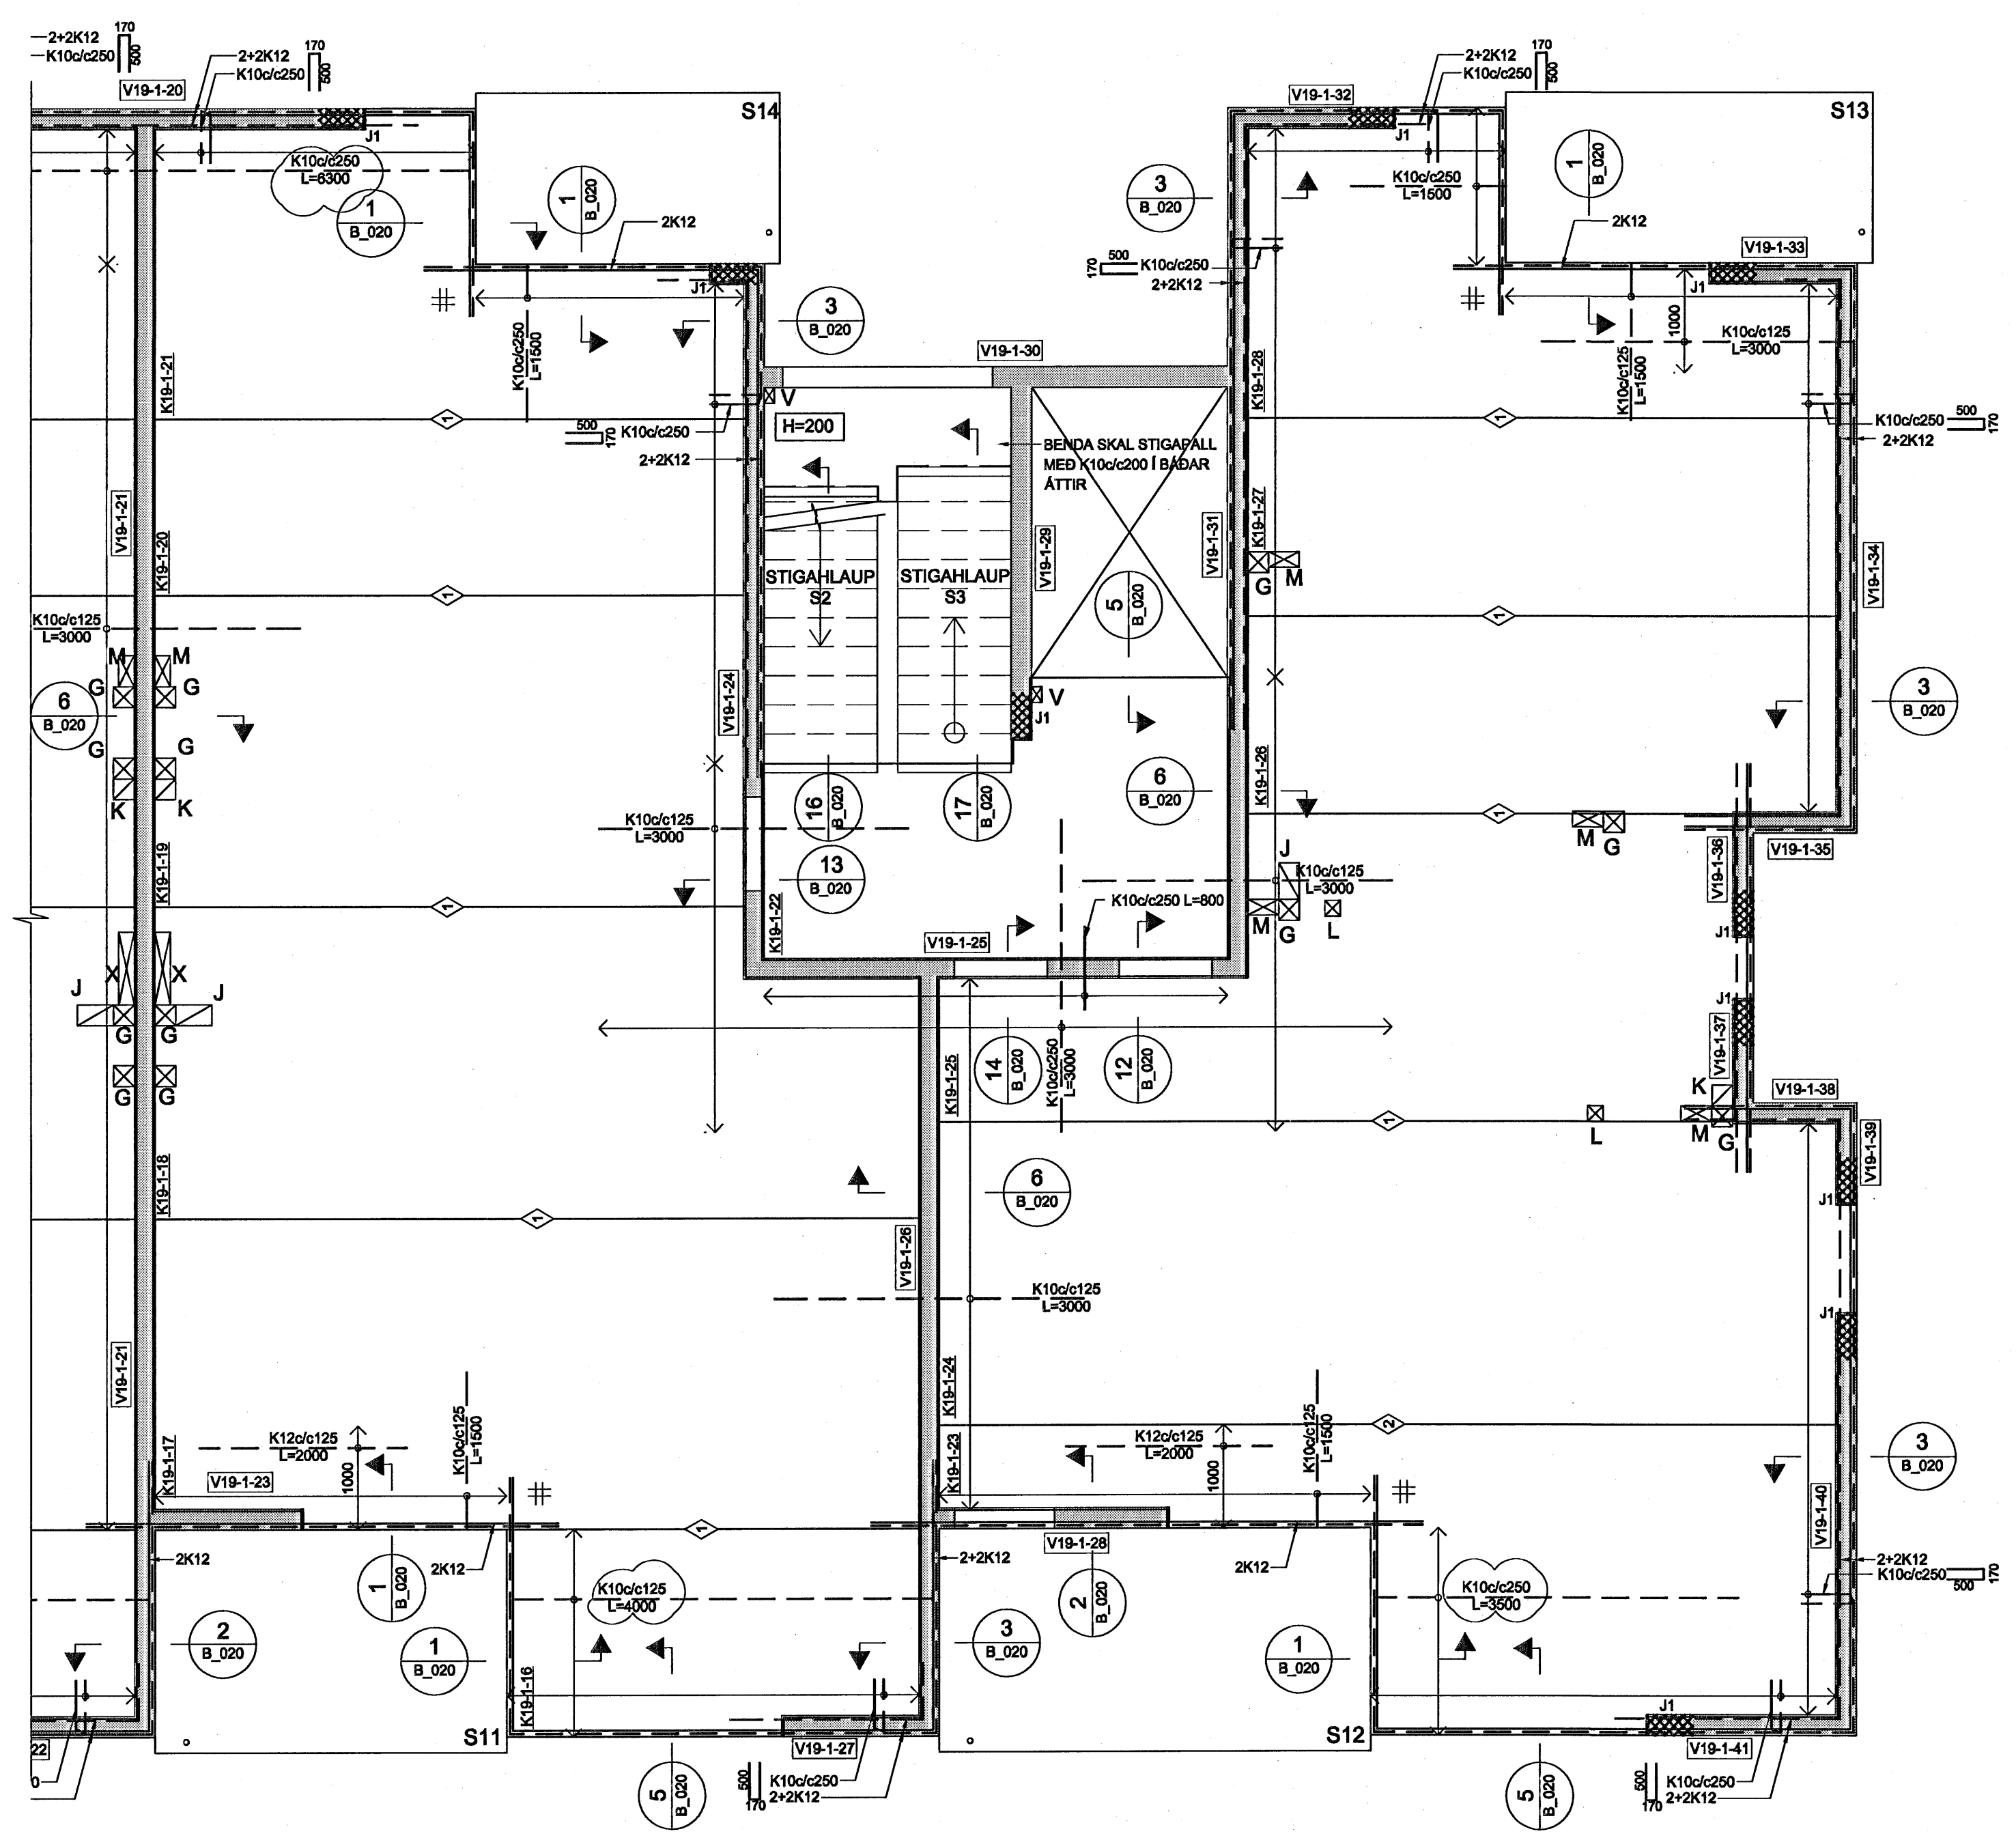

SKÝRINGAR:


- ÖLL MÁL ERU Í MILLIMETUR, ALLIR KÓTAR ERU Í METURUM
- ALLA VEGGI SKAL BENDA MED K100/c250 LÓDRÉTT OG K100/c150 LÁRÉTT NEMA ANNAD SÉ Sérstaklega tilgreint - sjá almenn snið fyrir
- VEGGBENDINGU Í KRINGUM OP OG Á SAMSKYTTUM
- ÞAR SEM PLÖTUBENDING ER SÝND Í KRINGUM OP, SVALIR O.P.H SKAL JÁRN ÁVALT GANGA SKEYTLENGD FRAM YFIR, NEMA ANNAD SÉ TILGREINT.
- ÞAR SEM PLÖTUBENDING ER SÝND YFIR VEGGJUM SKAL HÚN ALMENNT VERA MÍÐJUSÉTT YFIR VEGG NEMA ANNAD SÉ TILGREINT.
- Í KRINGUM GÖT Í PLÖTUM SKAL ALMENNT EKKI SKERÐA JÁRNABENDINGU, ÞJAPPA SKAL JÁRNUM SAMAN Í KRINGUM GÖT (LEYFILEGT AD STÆKKA ÞVERMÁL Á JÁRNUM T.D. 1K16 JAFNGILDIR 2,5 K10)
- ALMENNT ERU ALDAR PLÖTUR 285mm KÚLPLÖTU Í BRÚÐUM OG 455mm KÚLPLÖTUR YFIR BILAGEYMSLU NEMA ANNAD SÉ Sérstaklega tilgreint
- ALLAR SVALIR ERU FORSTEYPTAR

TÁKN:


- GAT Í VEGG EDA PLÖTU
- ÚRTAK Í EFRI BRÚN Á PLÖTU - DÝPT 200mm
- ÓSAMFELLDUR VEGGUR Á HÆÐINI YFIR OFAN
- SÉRMBENDING Í VEGGENDUM

SÉRMBENDING Í VEGGENDUM			
TÁKN	LÓDRÉTT JÁRN	LYKKJUR	KRÓKAR
J1	5+5 K12	K100/c75	c/c300
J2	5+5+2 K12	K100/c75	-

KRÓKAR ERU K8 JÁRN BEYGD:

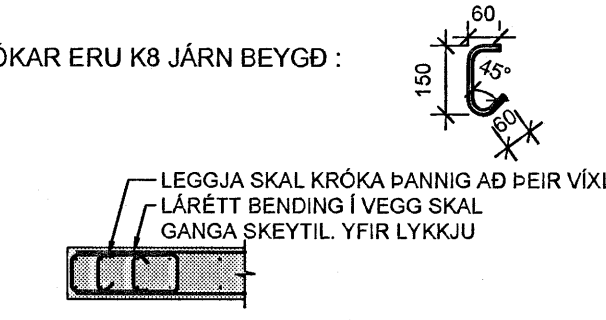

- TÁKNAR SKEYTINGU Í NEDRI BRÚN Á MILLI KÚLULPATNA SJÁ TÖFLU
- K100/c250 L=1000
- K100/c125 L=1000
- K120/c125 L=1000
- BENDINGU Í EFRI BRÚN SKAL SKEYTA MED K100/c375 L=1000 NEMA ANNAD SÉ TILGREINT

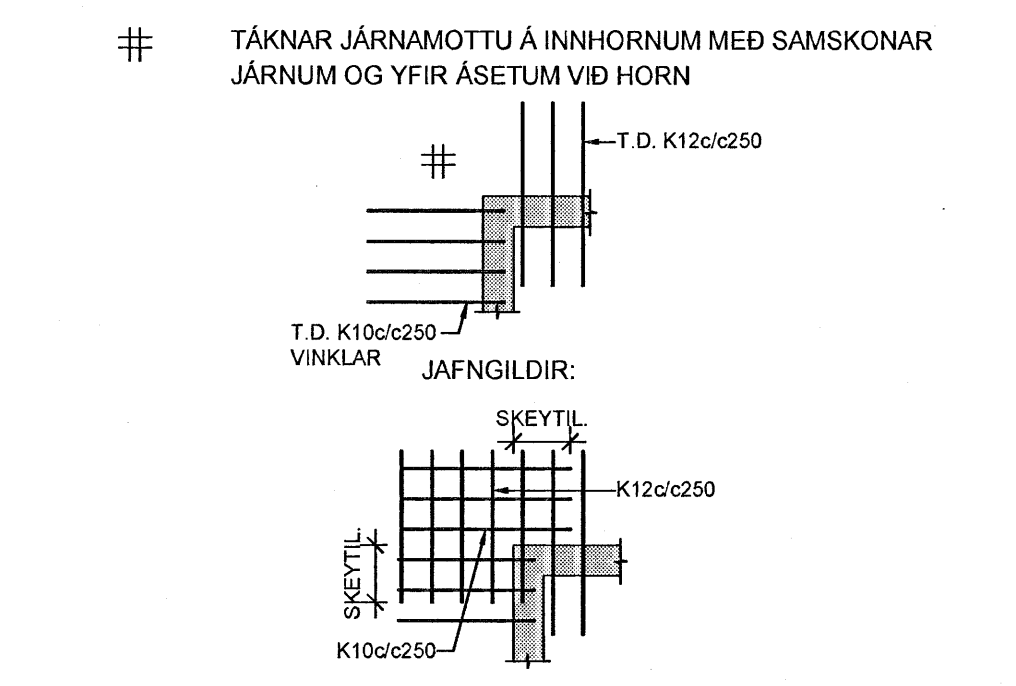

TILVÍSANIR:


ALMENNAR SKÝRINGAR . . . . . SJÁ BL. NR. B(15-21)\_001

18 APR. 2006  
 VPS

GÖT OG ÚRTÖK Í VEGGI OG PLÖTUR FYRIR HÚS 15 OG 19:

NR.	STÆRD	*HÆÐ	NR.	STÆRD	*HÆÐ
A	150x100	2760	N	150x400	
B	200x200	2500	O	150x850	
C	200x200	2510	P	150x500	
D	725x200	2660	Q	150x600	
E	300x300	2350	R	120x120	
F	300x200	2560	S	630x350	
G	200x200		T	430x350	
H	500x200	2660	U	150x100	1730
I	500x150		V	150x100	
J	350x200x200		X	150x700	
K	200x200x200		Z	300x600	
L	150x150				
M	150x300				

\*HÆÐ = HÆÐ FRÁ STEYPUKÓTA Á NEDRI BRÚN GATS

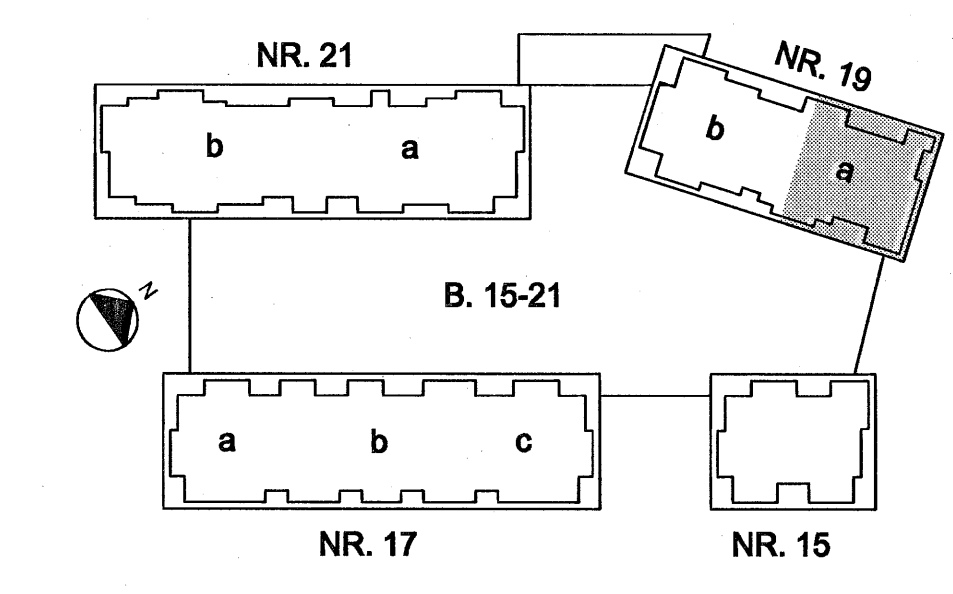

1004-PLATA YFIR 1.HÆÐ(B19a)\_310

DR. DAGS: BREYTRING

DR. DAGS: 18.01.2006

HANNAÐI/TEKNI: HEGG

VERKNR.: 05104

YFIRFARIR: JÓ

SAMBYKKI: *Almus*

KENNTALA: 130657-4439

TEKNI NR.: B(19a)\_310

BR.: A

1004-2006 JÁRNUM BREYTT HE HE

DR. DAGS: BREYTRING HE HE

DR. DAGS: 18.01.2006 REINN TEKNI

NORÐURBAKKI 19b

E

PLATA YFIR 1.HÆÐ

GRUNNMYND

MKV: 150

DAGS: 18.01.2006

HANNAÐI/TEKNI: HEGG

VERKNR.: 05104

IAV

YFIRFARIR: JÓ

SAMBYKKI: *Almus*

KENNTALA: 130657-4439

TEKNI NR.: B(19a)\_310

BR.: A

Conis

VERKFRÆÐI RÁÐGJÓF

Kennitala: 60105-1400

Lýngshóla 4, 110 Reykjavík

Sími: 517-3000

Vefur: www.conis.is